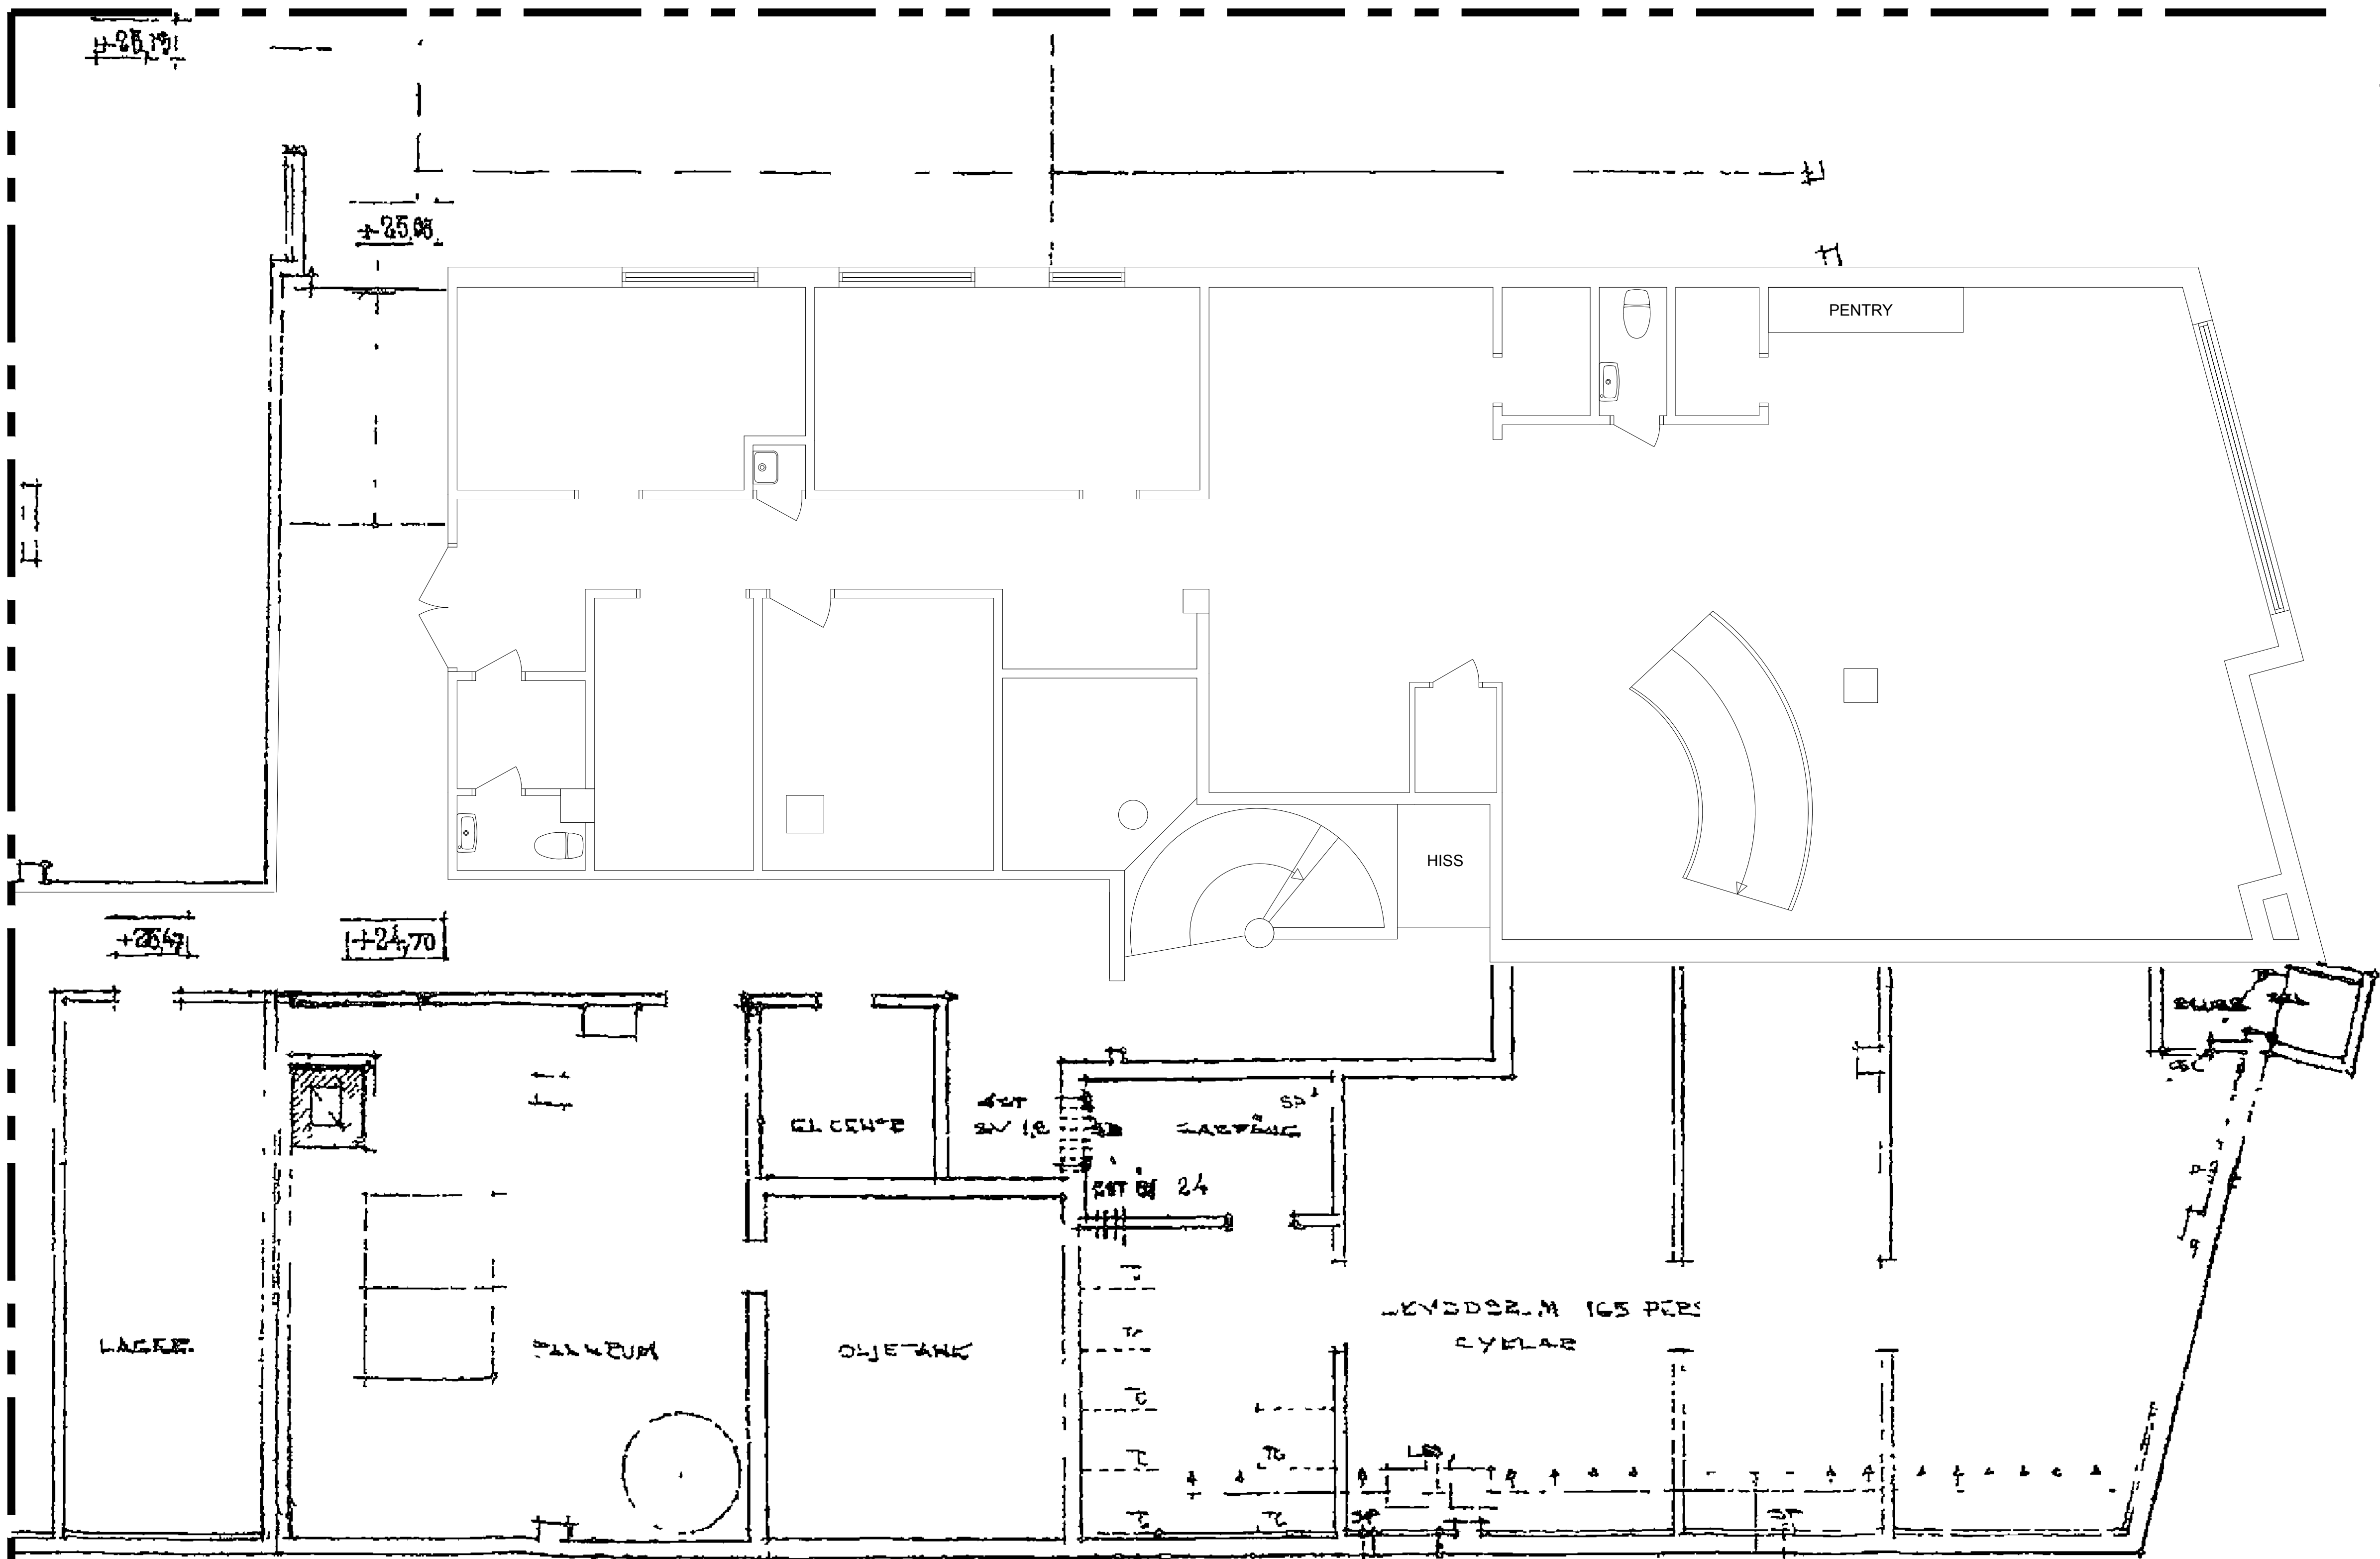


BET	ANT	ÄNDRINGEN AVSER	DATUM	SIGN
RELATIONSHANDLING				
f.d. Bobutiken				
Banken 7, Ludvika Kommun				
PL	-	-	-	-
A	ARKITEKTGRUPPEN GKAK AB	010-516 27 10	-	-
K	-	-	-	-
VVS	-	-	-	-
E	-	-	-	-
M	-	-	-	-
UPPDRAG NR	L18015	RITADIKONSTR AV	R.Johansson	HANDLÄGGARE
DATUM	2018-02-07	ANSVARIG	J.Skoog	PROJEKTBETECKNING
Banken 7				
Ludvika Kommun				
Plan A				
SKALA	1:50 (A1)	NUMMER	A40.1-01	BET