


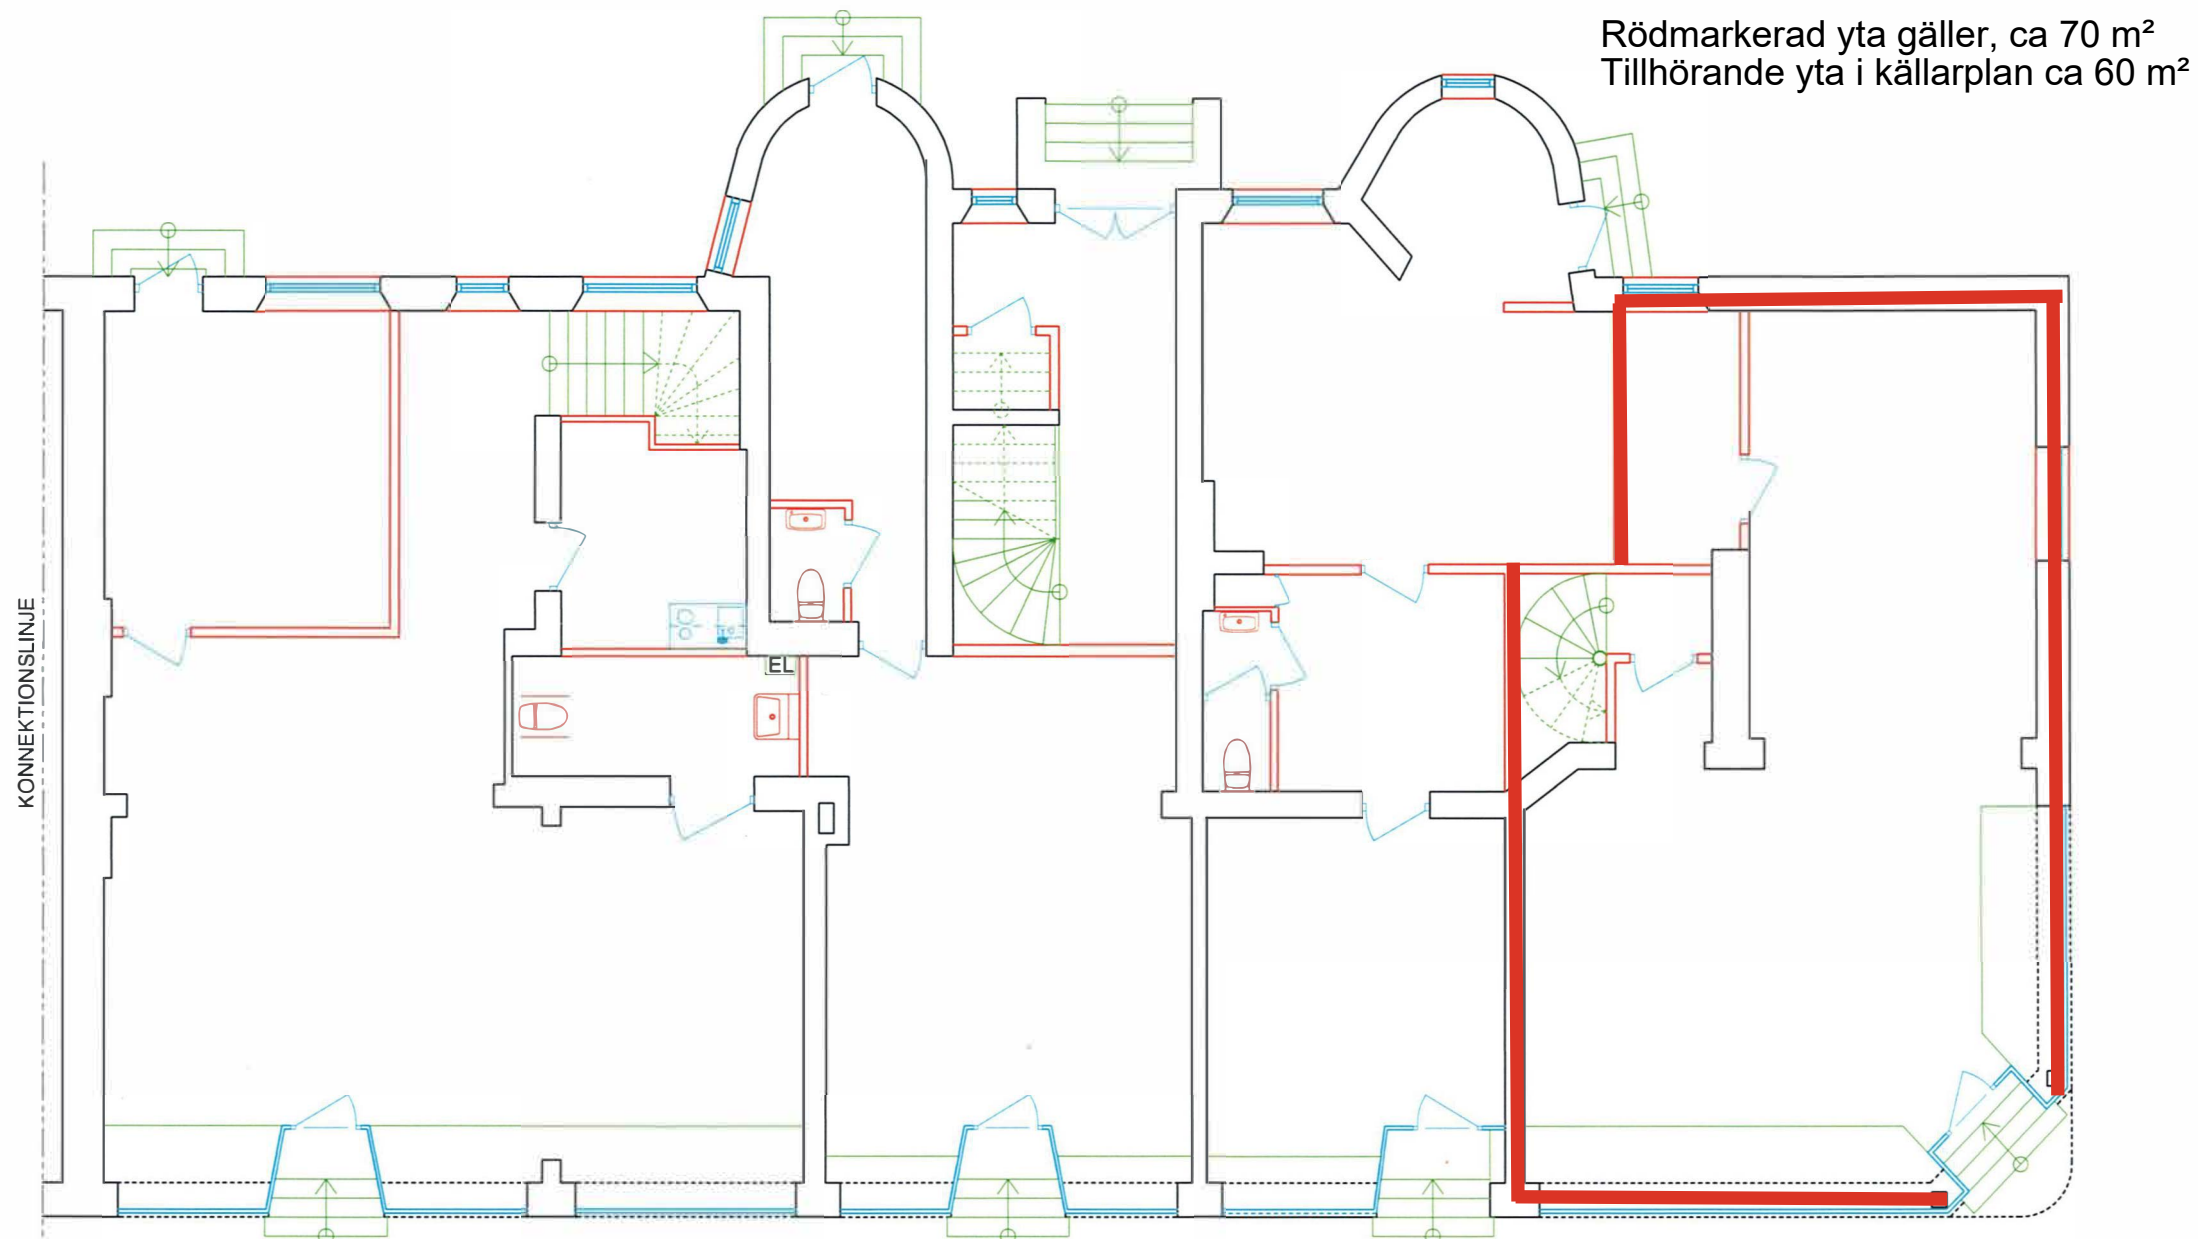


Rödmarkerad yta galler, ca 70 m²
Tillhörande yta i källarplan ca 60 m²

KONNEKTIONSLINJE

PLAN 1
SKALA 1:100

ORIENTERINGSFIGUR

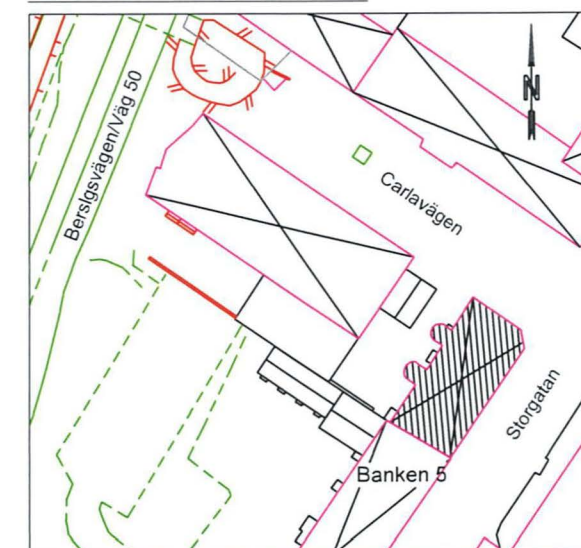

BET	ANT	ANDRINGEN AVSER	SIGN	DATUM
RELATIONSHANDLING				
BANKEN 5				
Ludvika KONSTRUKTION & BYGGGÅNG LudvikaHem				
UPPDRAG NR	RITAD AV		HANDLÄGGARE	
DATUM	JL		ANSVARIG	
2025-03-13	JH			
LAGERUTRYMMEN				
Storgatan 28 och 30				
Källarplan				
PLANRITNING				
SKALA	FORMAT	NUMMER		BET
1:100	A1	A3		



RText (RText)

LAGER: SB11

PLÖ: 2025-03-13 09:01 ULLFAB 13 ARLOCKEN BANKEN 5 DWG JENNI LARJE