

FÖRESKRIFTER


FÖRKLARINGAR

Solavspjäll


Ny dörr

Bygghälar

Ny vägg / bygghälar

Gräns mellan hyresgäster. Ex. styrelseklubb behöver utredas.

Brandavgränsare & ej redovisade

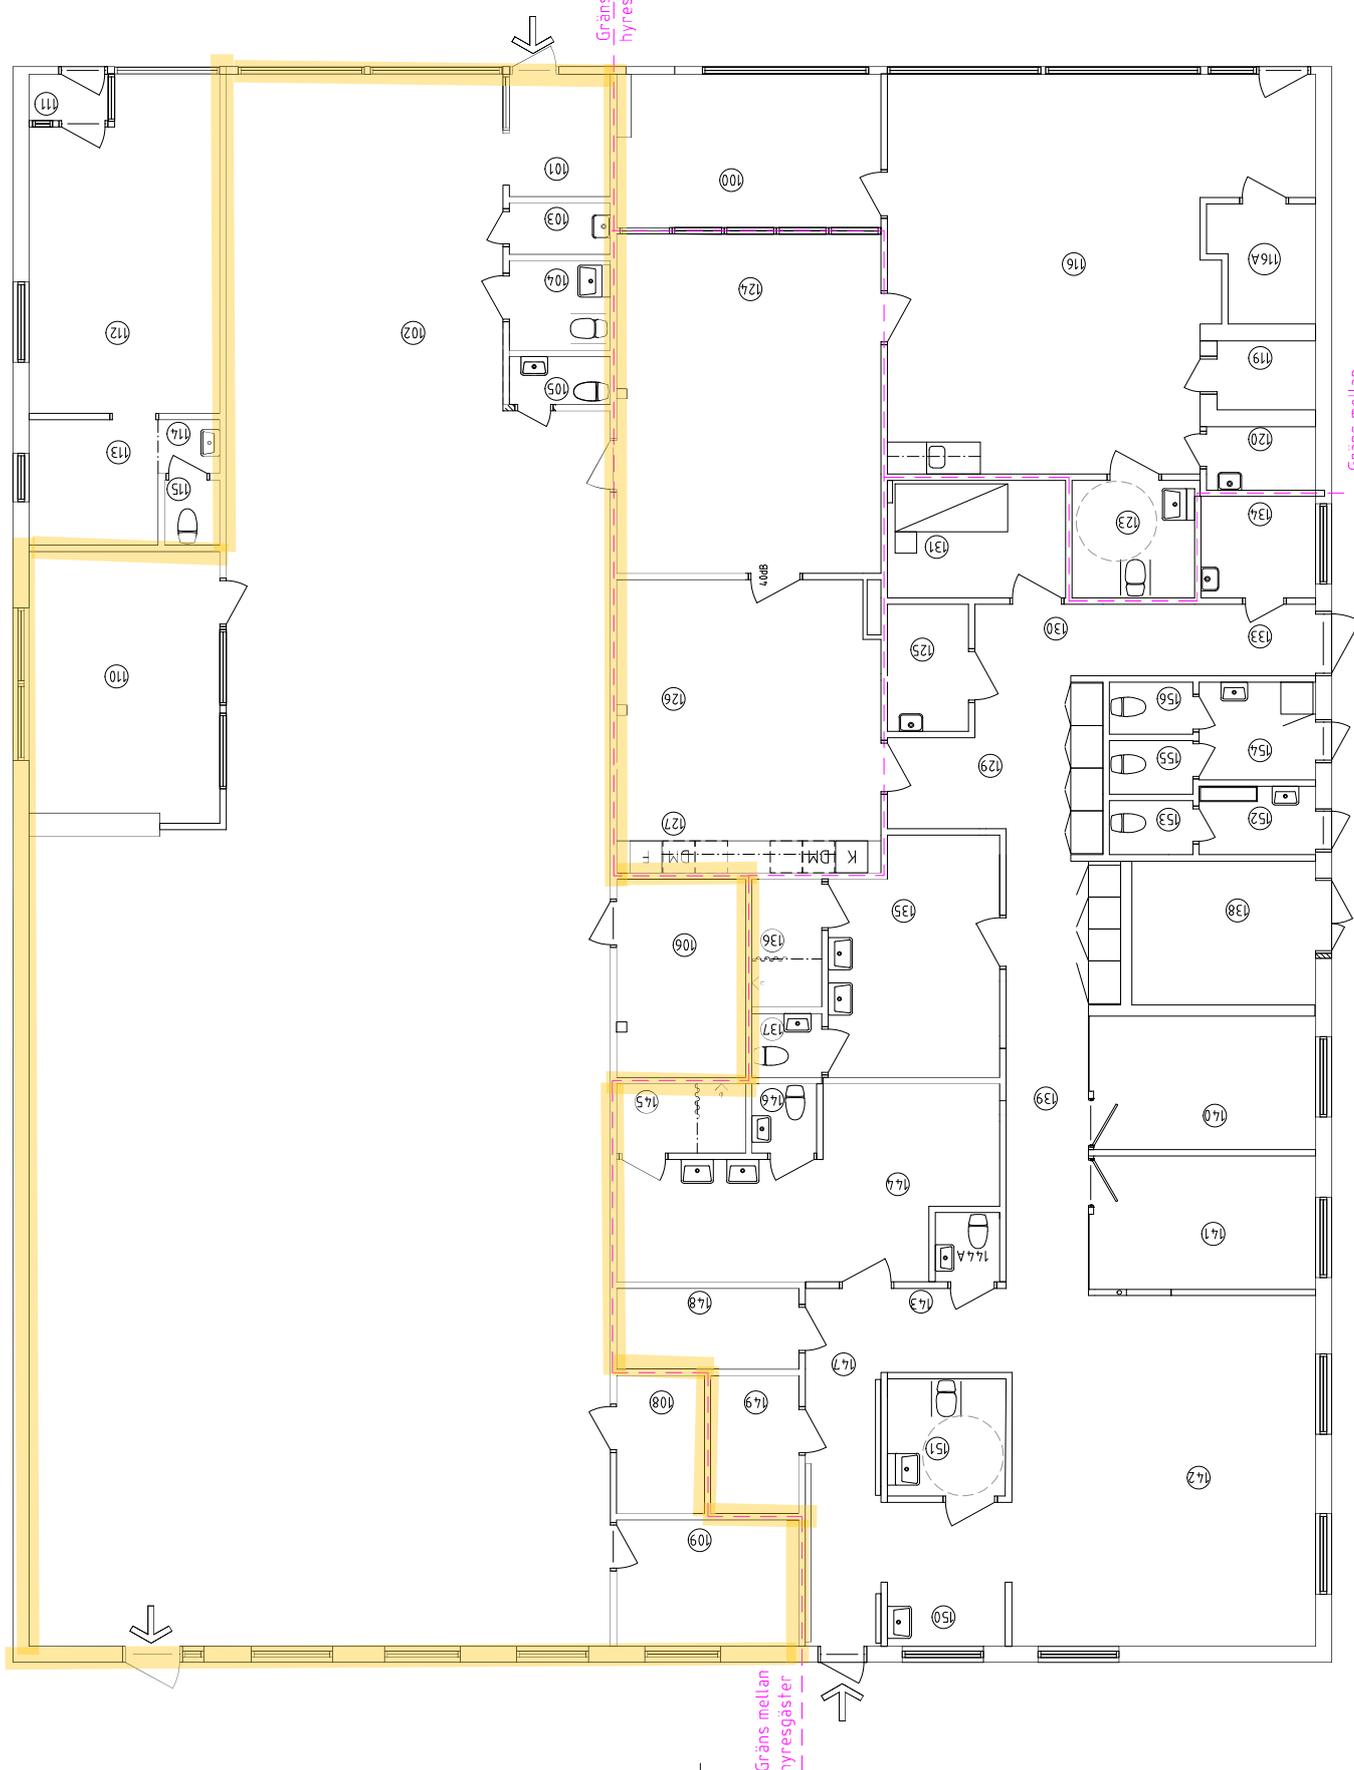

Gräns mellan hyresgäster

Gräns mellan hyresgäster

Gräns mellan hyresgäster



REL. HÖJ.	REL. HÖJ.	ANDERSON LAGER	BYGG.	BYGGNA.
RELATIONSHANDLING				
Västbo kommun				
MYRBACKA 6:10, Dala Järna				
MONDO 771 01 1000 020-20 00 00 ARKITEKTUR BYGGGÄMMA				
PROJEKTANT	A. Mondo arkitektur Dala Järna AB			
BYGGNUMMER	02-782620			
