

WINELL & JERN ARKITEKTER 201-01012BC Linköping AB>PADELHALL>Volumer>Modell>Projekt02-1010\_Padelhall02 handtecknat Arkitekt Modell Arkiv>Padelhall\_Rit-pla>Planer A4-01-110>Plan 11 Översikt 2021-10-12 14:15

FÖRKLARINGAR & FÖRESKRIFTER


Se ritning A-40-1-100

| BET | ANT | ÄNDRING AV/SE | DATUM | SIGN |
|-----|-----|---------------|-------|------|
|-----|-----|---------------|-------|------|

RELATIONSHANDLING

PADELHALL

BCBYGG

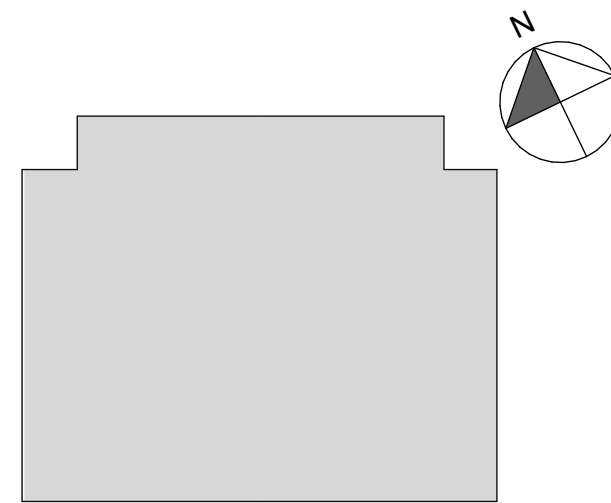

|    |                                                  |
|----|--------------------------------------------------|
| A  | Winell & Jern arkitekter AB, 013-24 40 40        |
| K  | Solber Ingenjörer AB, 036-12 55 18               |
| EL | PLW Gruppen AB, 013-23 75 71                     |
| V  | Ventilationsprojekt i Linköping AB, 013-25 33 60 |
| VS | Instaproj AB, 0707-95 85 85                      |
| Br | Brandprojektering skövde AB, 010-175 15 15       |

|             |              |             |
|-------------|--------------|-------------|
| LUPPDRAG NR | RITAD AV     | HANDLÄGGARE |
| 20-1010     | C-F. BRODIN  | TOBIAS JERN |
| DATUM       | ANSVARIG     |             |
| 2021-10-12  | BENGT WINELL |             |

GLASSKÄRVAN 1  
Nybyggnation av padelhall

Plan 11, Översikt

|                          |            |     |
|--------------------------|------------|-----|
| SKALA                    | NUMMER     | BET |
| A1 - 1:100<br>A3 - 1:200 | A-40-1-110 |     |

0 1 2 5 10  
METER, 1:100 (A1)