



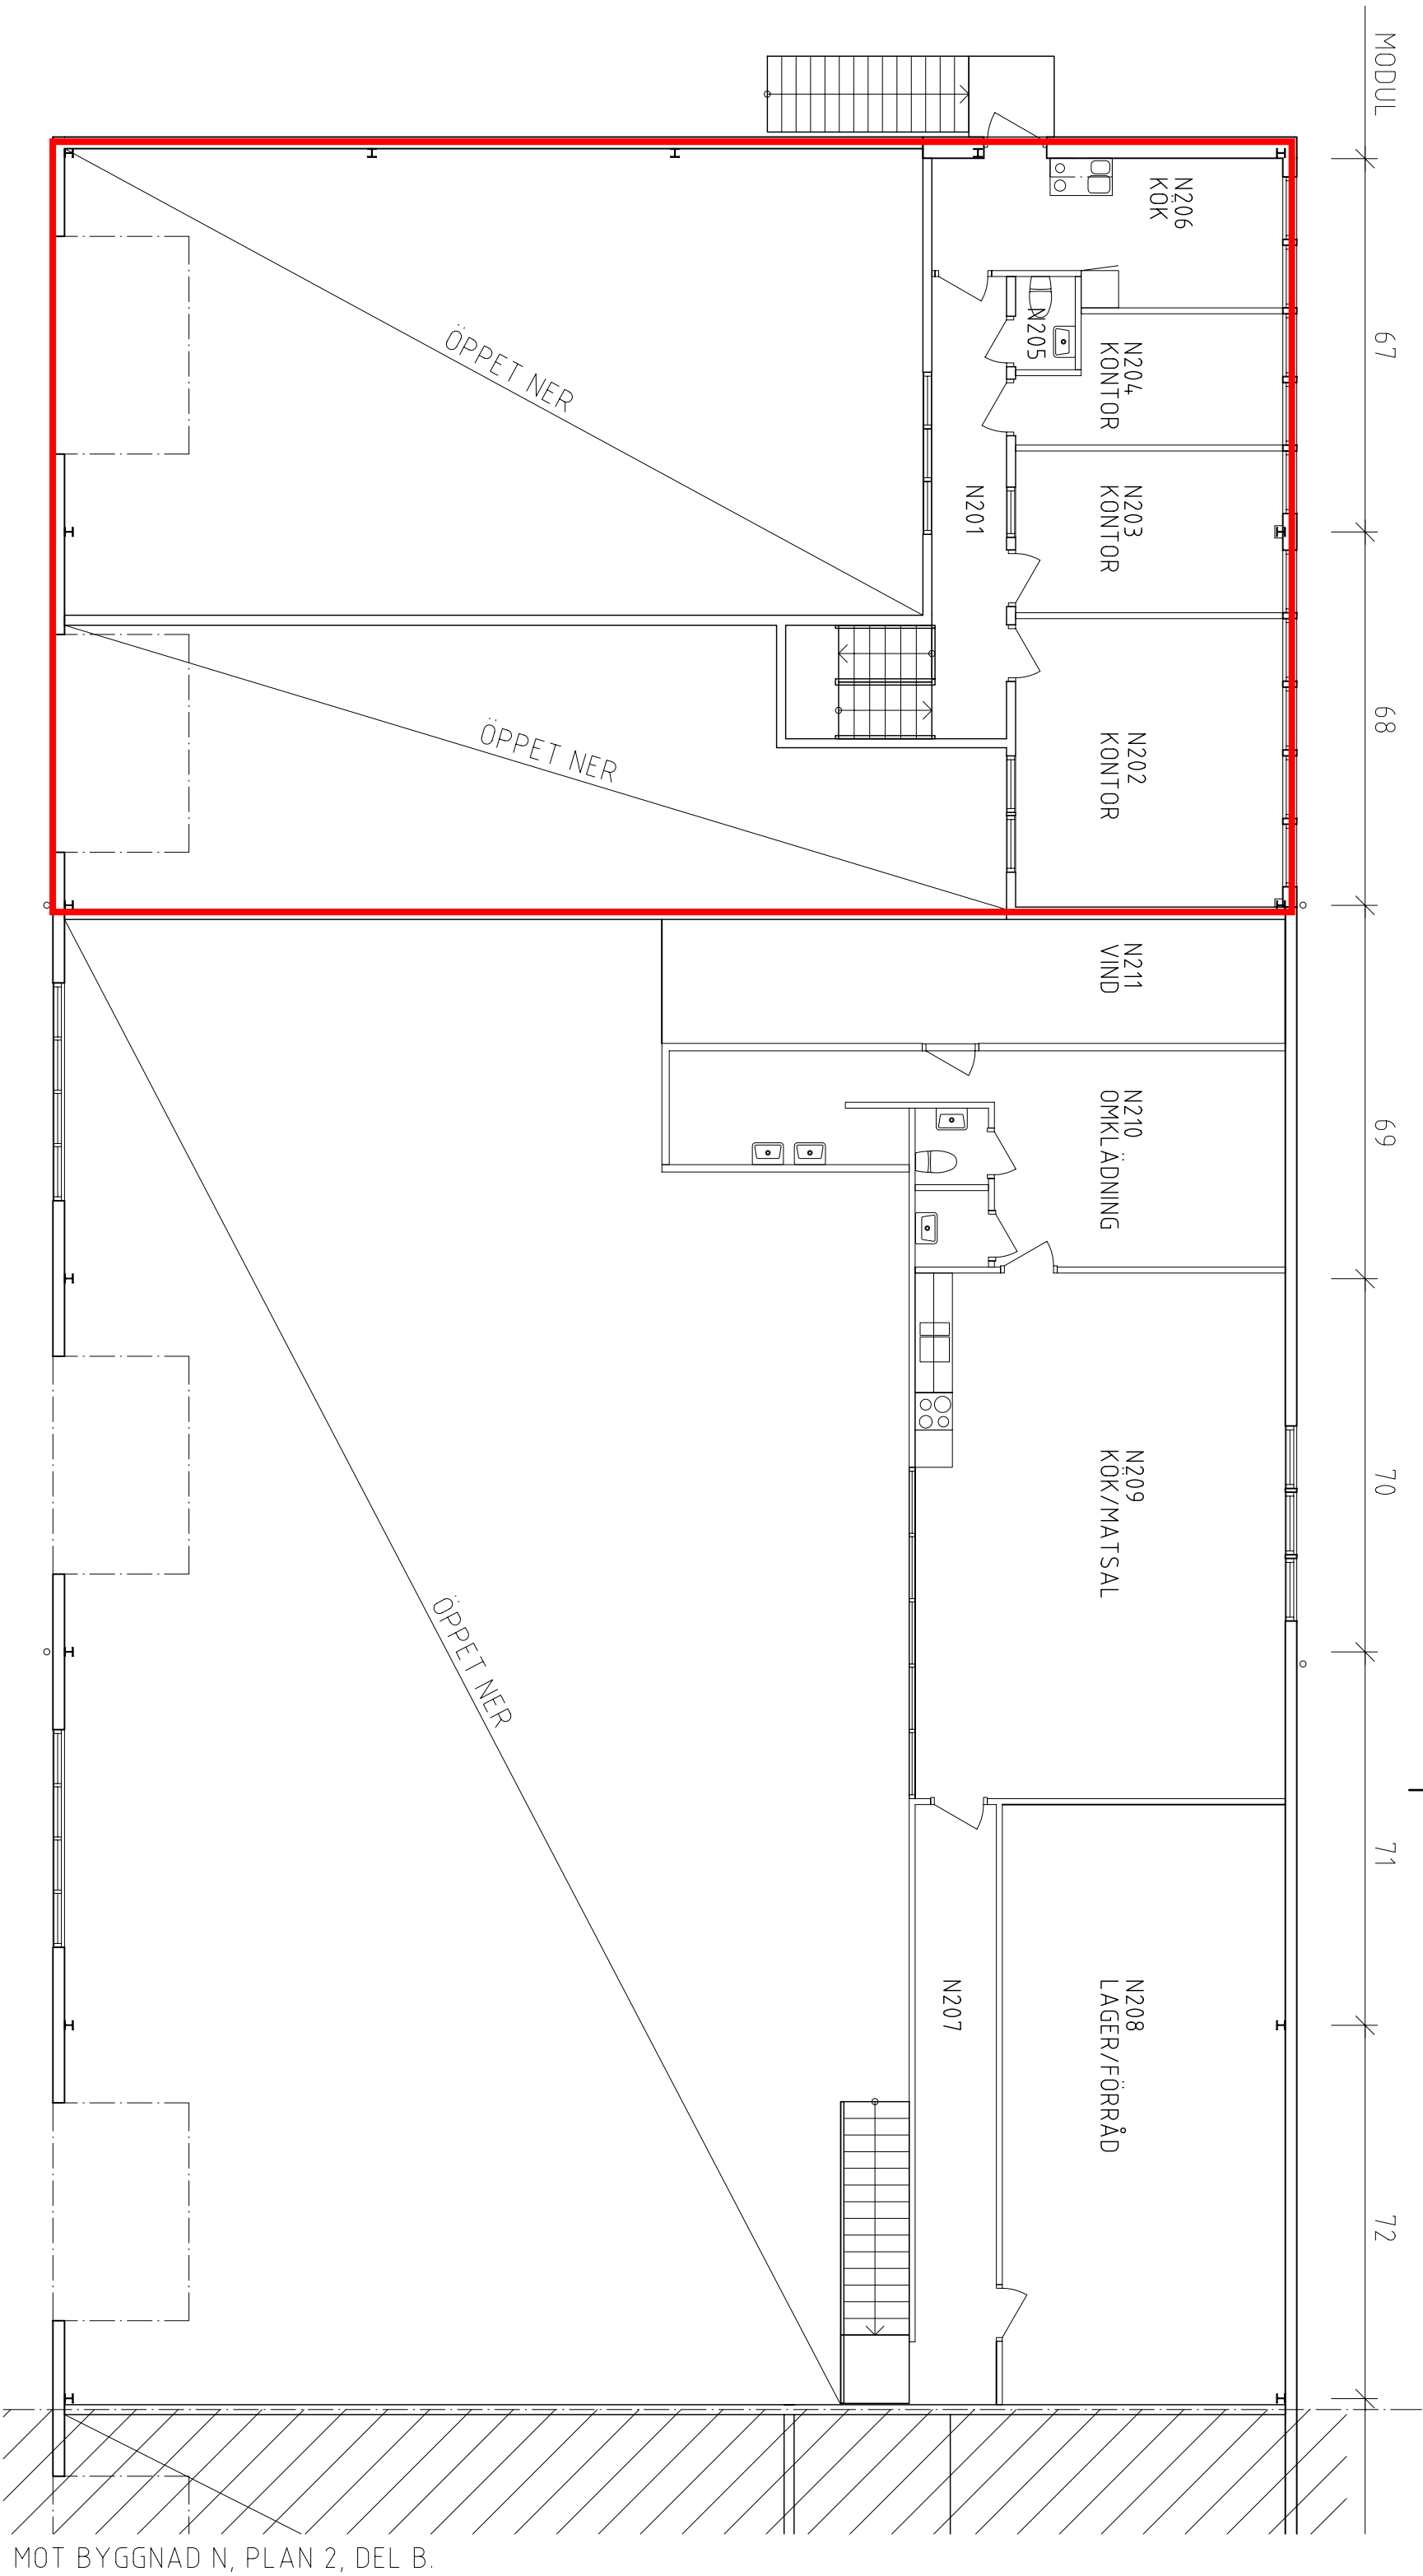


MODUL 67-72 - BYGGNAD N, PLAN 2, DEL A.
SKALA 1:100 (A1) / 1:200 (A3)

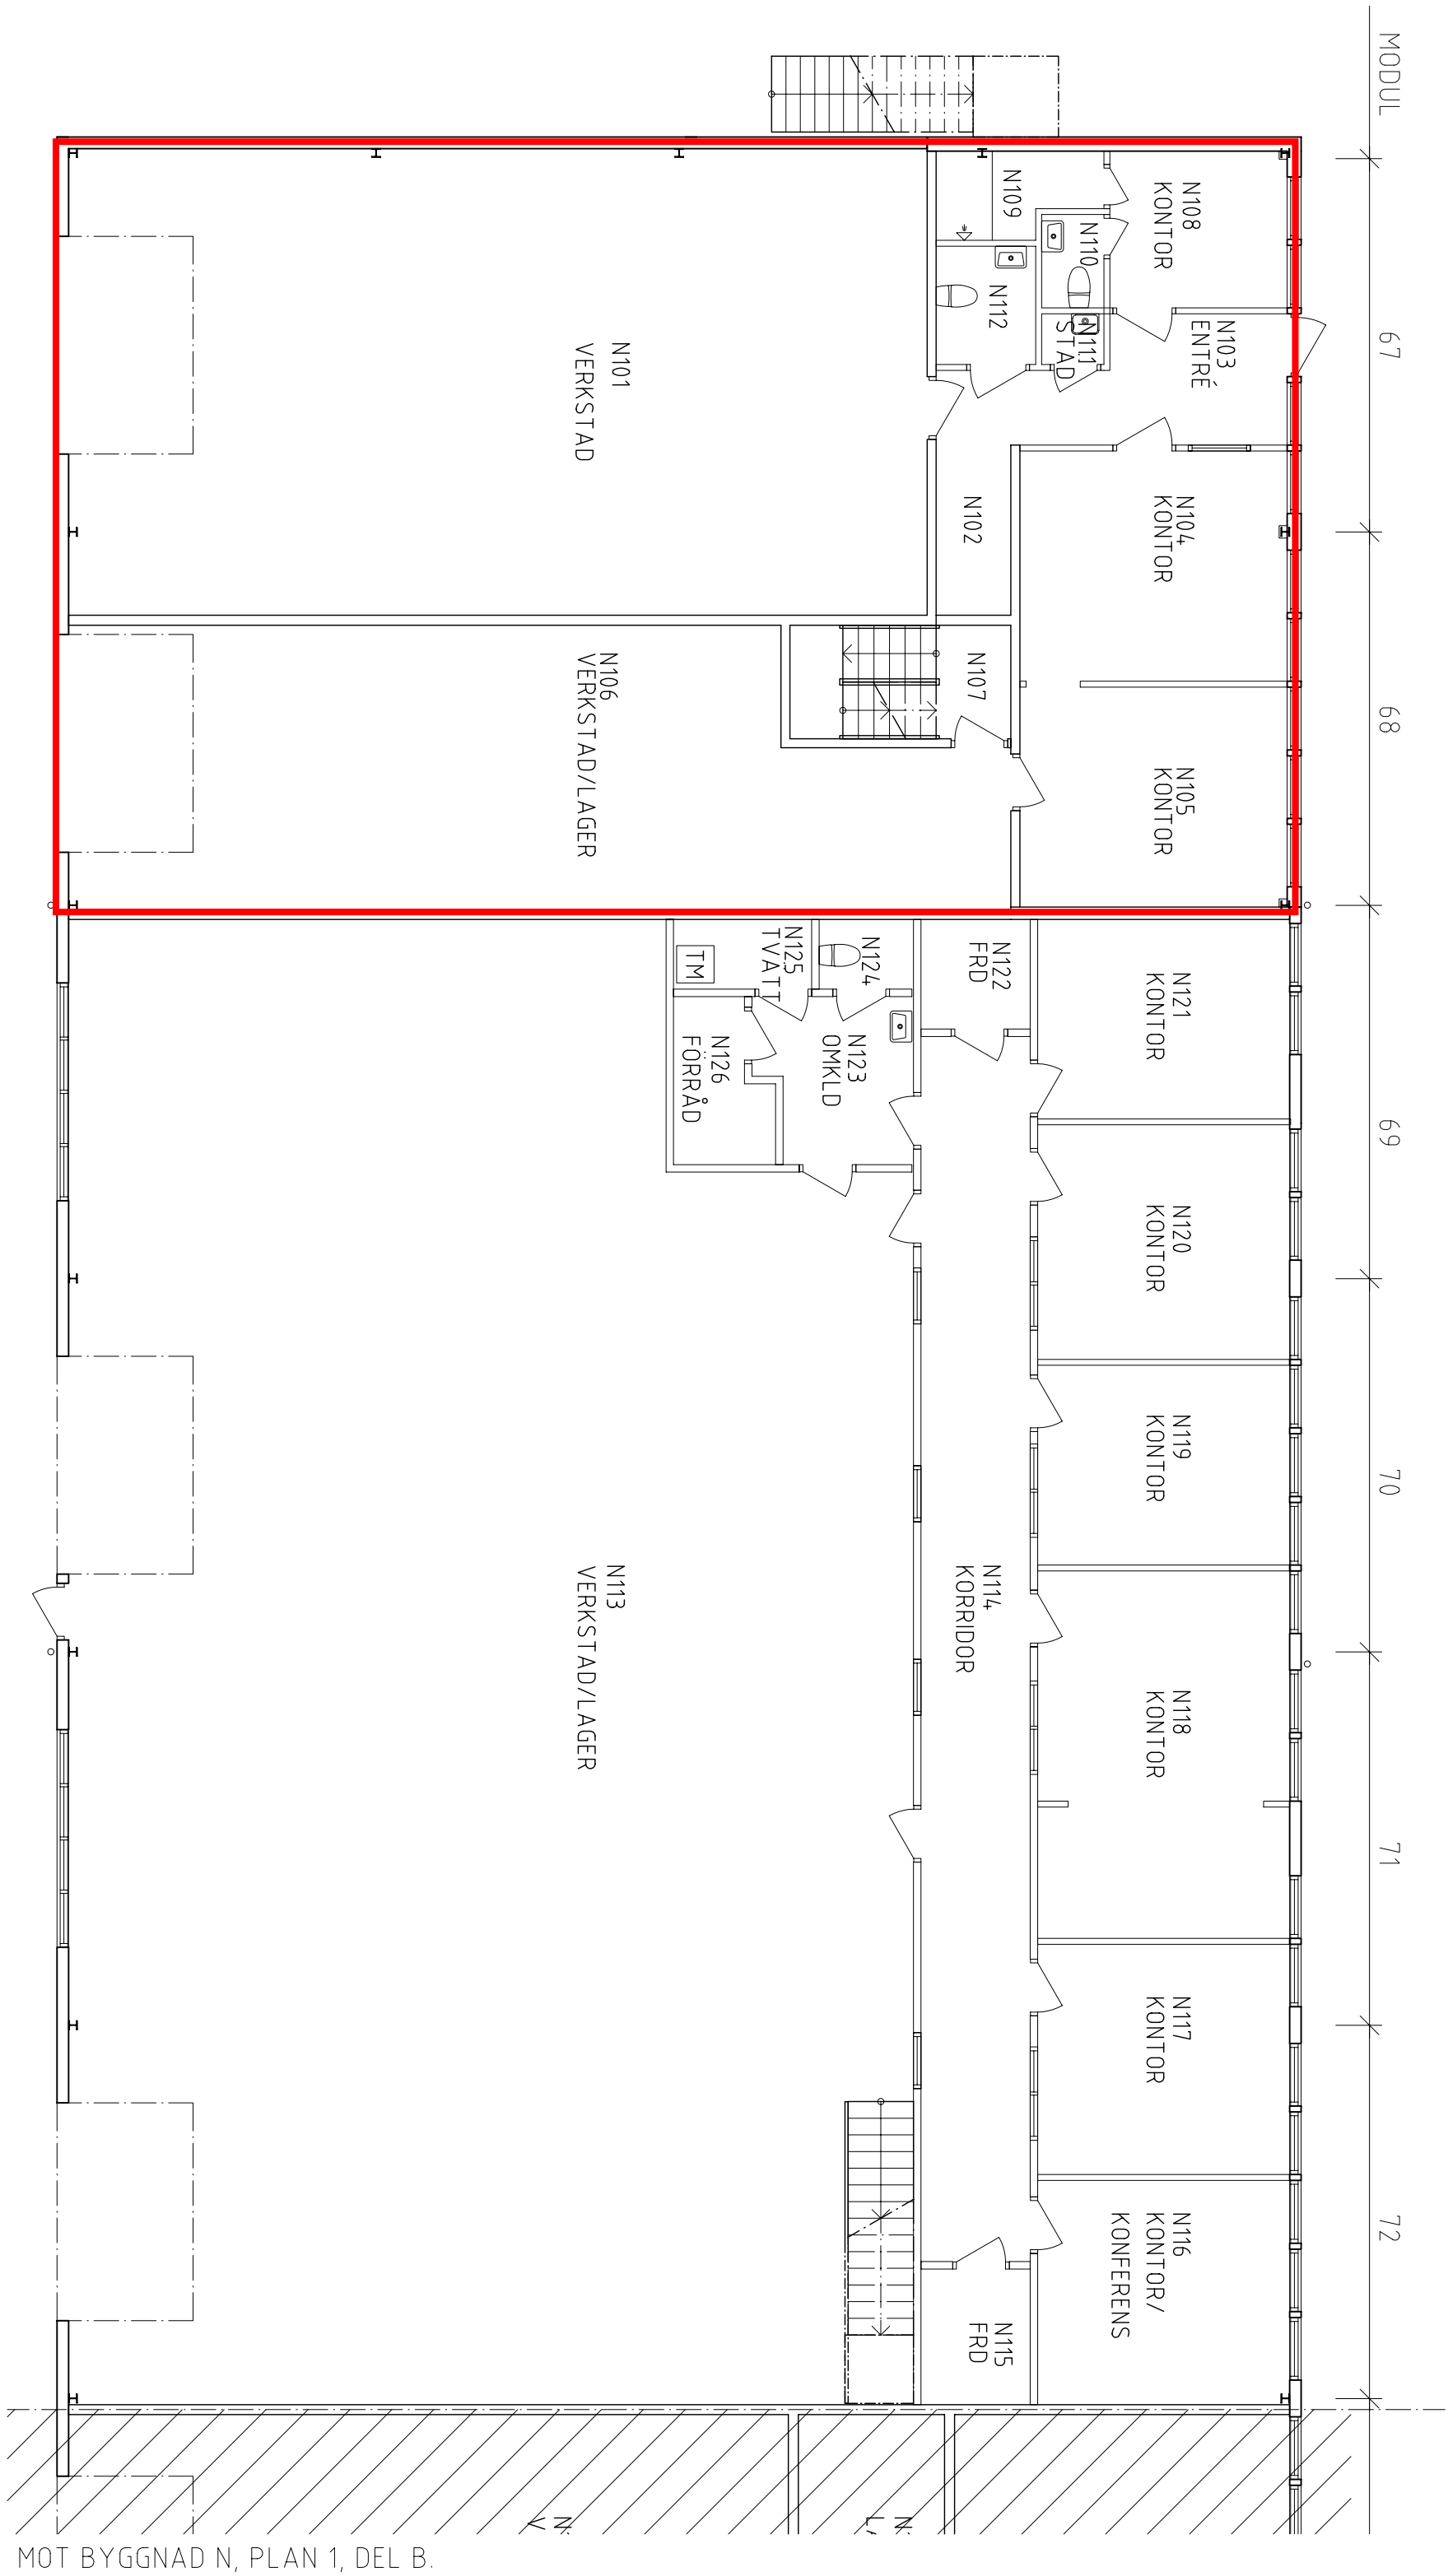

MODUL 67-72 - BYGGNAD N, PLAN 1, DEL A.
SKALA 1:100 (A1) / 1:200 (A3)

BET	ANT	ANMÄNKEN	ANMER	SON	DATUM
RELATIONSHANDLING					

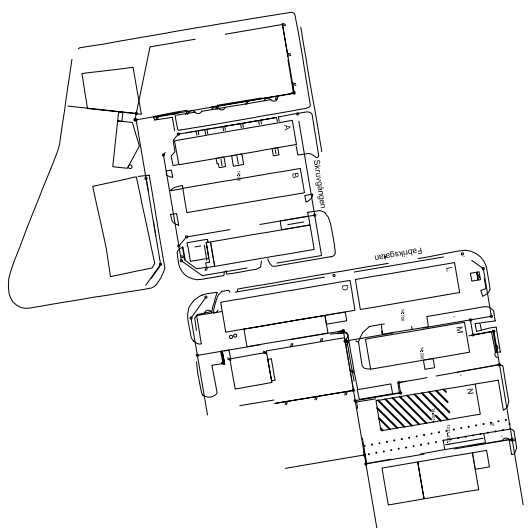

Vellinge Exploterings AB
vexab

UPPDRAG NR	2292	HANDLIGGARE	T MALMQUIST
DATUM	2008-02-27	ANSVARIG	<i>David Sten</i>
Vellinge Kommun, Eskilstorp 14.207			
Modul 67 - 72 (Byggnad N)			
Plan 1 och 2, Del A			
SKALA	1:100 (A1)	NUMMER	A: N1
		BET	