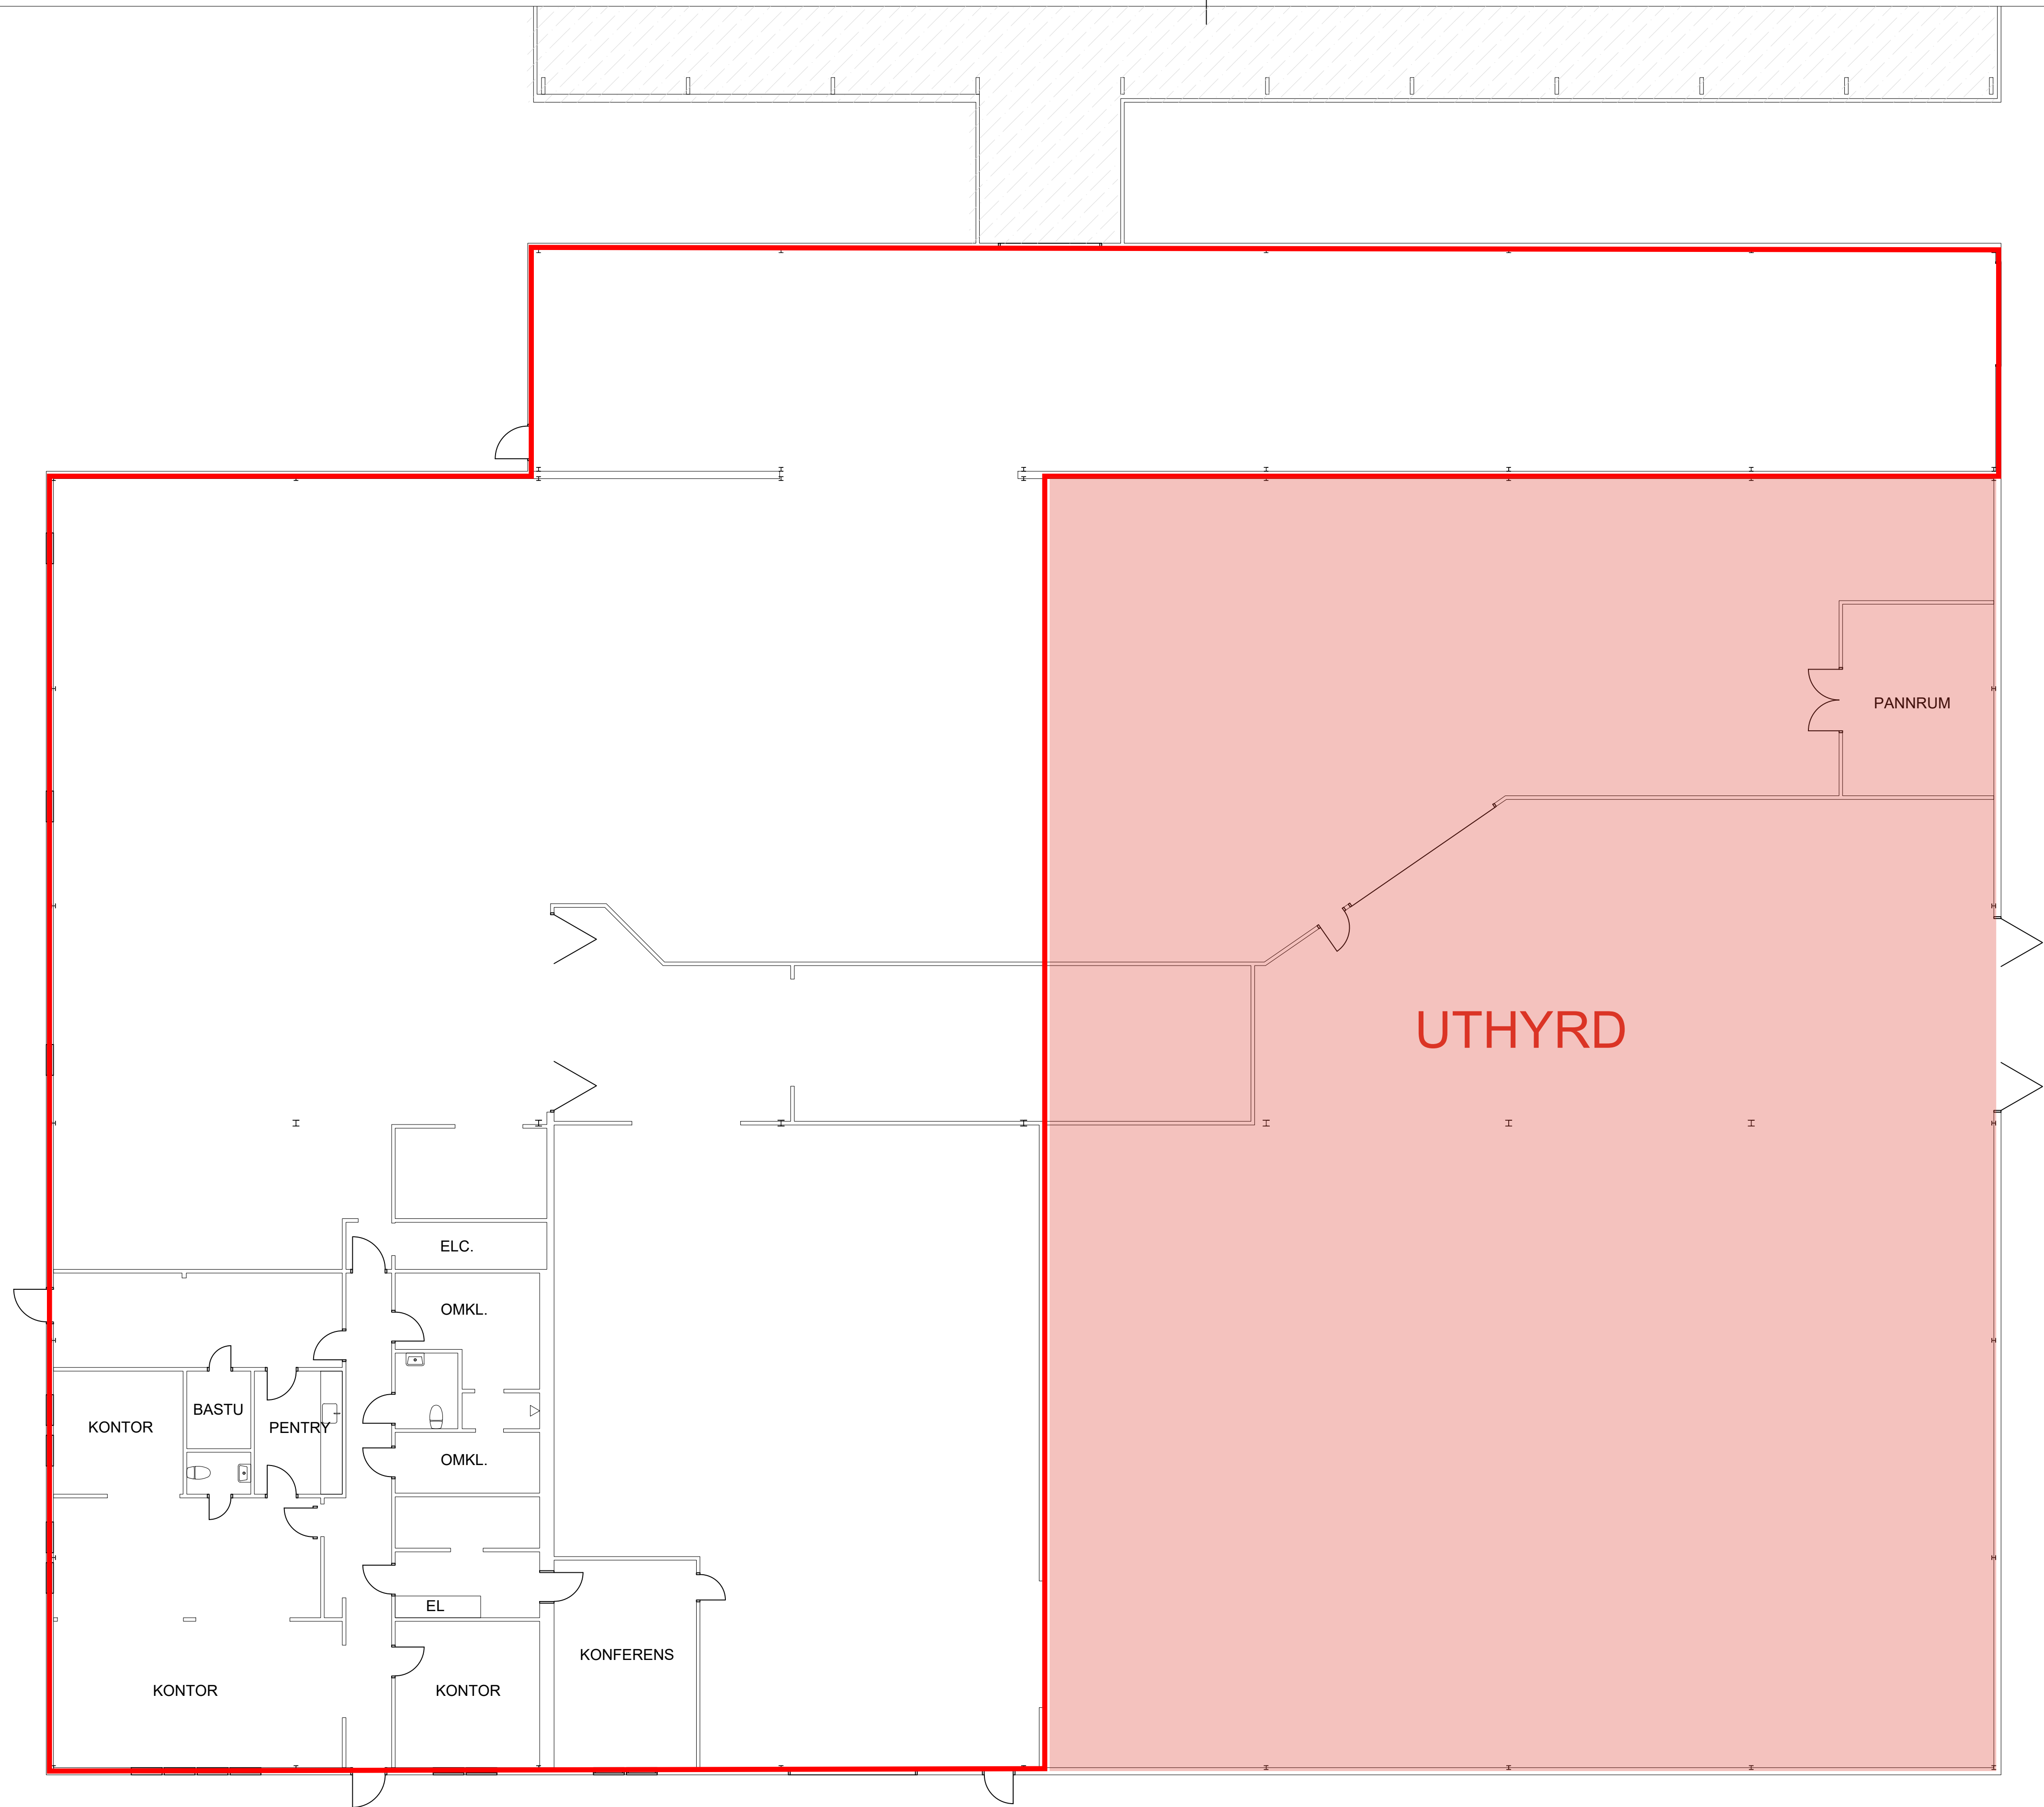


FÅR EJ BETRÄKTAS SOM
UPPMÄTNINGSRITNING DÅ
DETALJMÄTNING EJ ÄR
UTFÖRD.
VISSA AVVIKELSER KAN
FÖREKOMMA.

RELATIONSHANDLING		
MÄRSTA 11:11		
UPPDRAGSNR. 0085	RITAD AV RM SEARES	FÖRVALTARE A AGERSON
DATUM 2019-12-11	ANSVARIG	
MÄRSTA 11:11 GENERATORGATAN 1, SIGTUNA DEL 1, HUVUDBYGGNAD PLAN 00, BV		
SKALA A1: 1:100 A3: 1:200	RITNINGNUMMER A-40-1-0001	I BET