






RELATIONSHANDLING			
KAMIARK KAZANTZIDOU / MITRA ARKITEKTER			
UPPDRAAG NR	RITAD AV	HANDLÄGGARE	
	EU/MTK	-	
DATUM	ANSVARIG		
2025.12.01	MARIA-THERESE KAZANTZIDOU		
LÄRPOJKEN 4 Hantverkarvägen 6, Botkyrka PLAN KV			
SKALA	NUMMER	BET	
1:100	(A1)		
1:200	A-01		

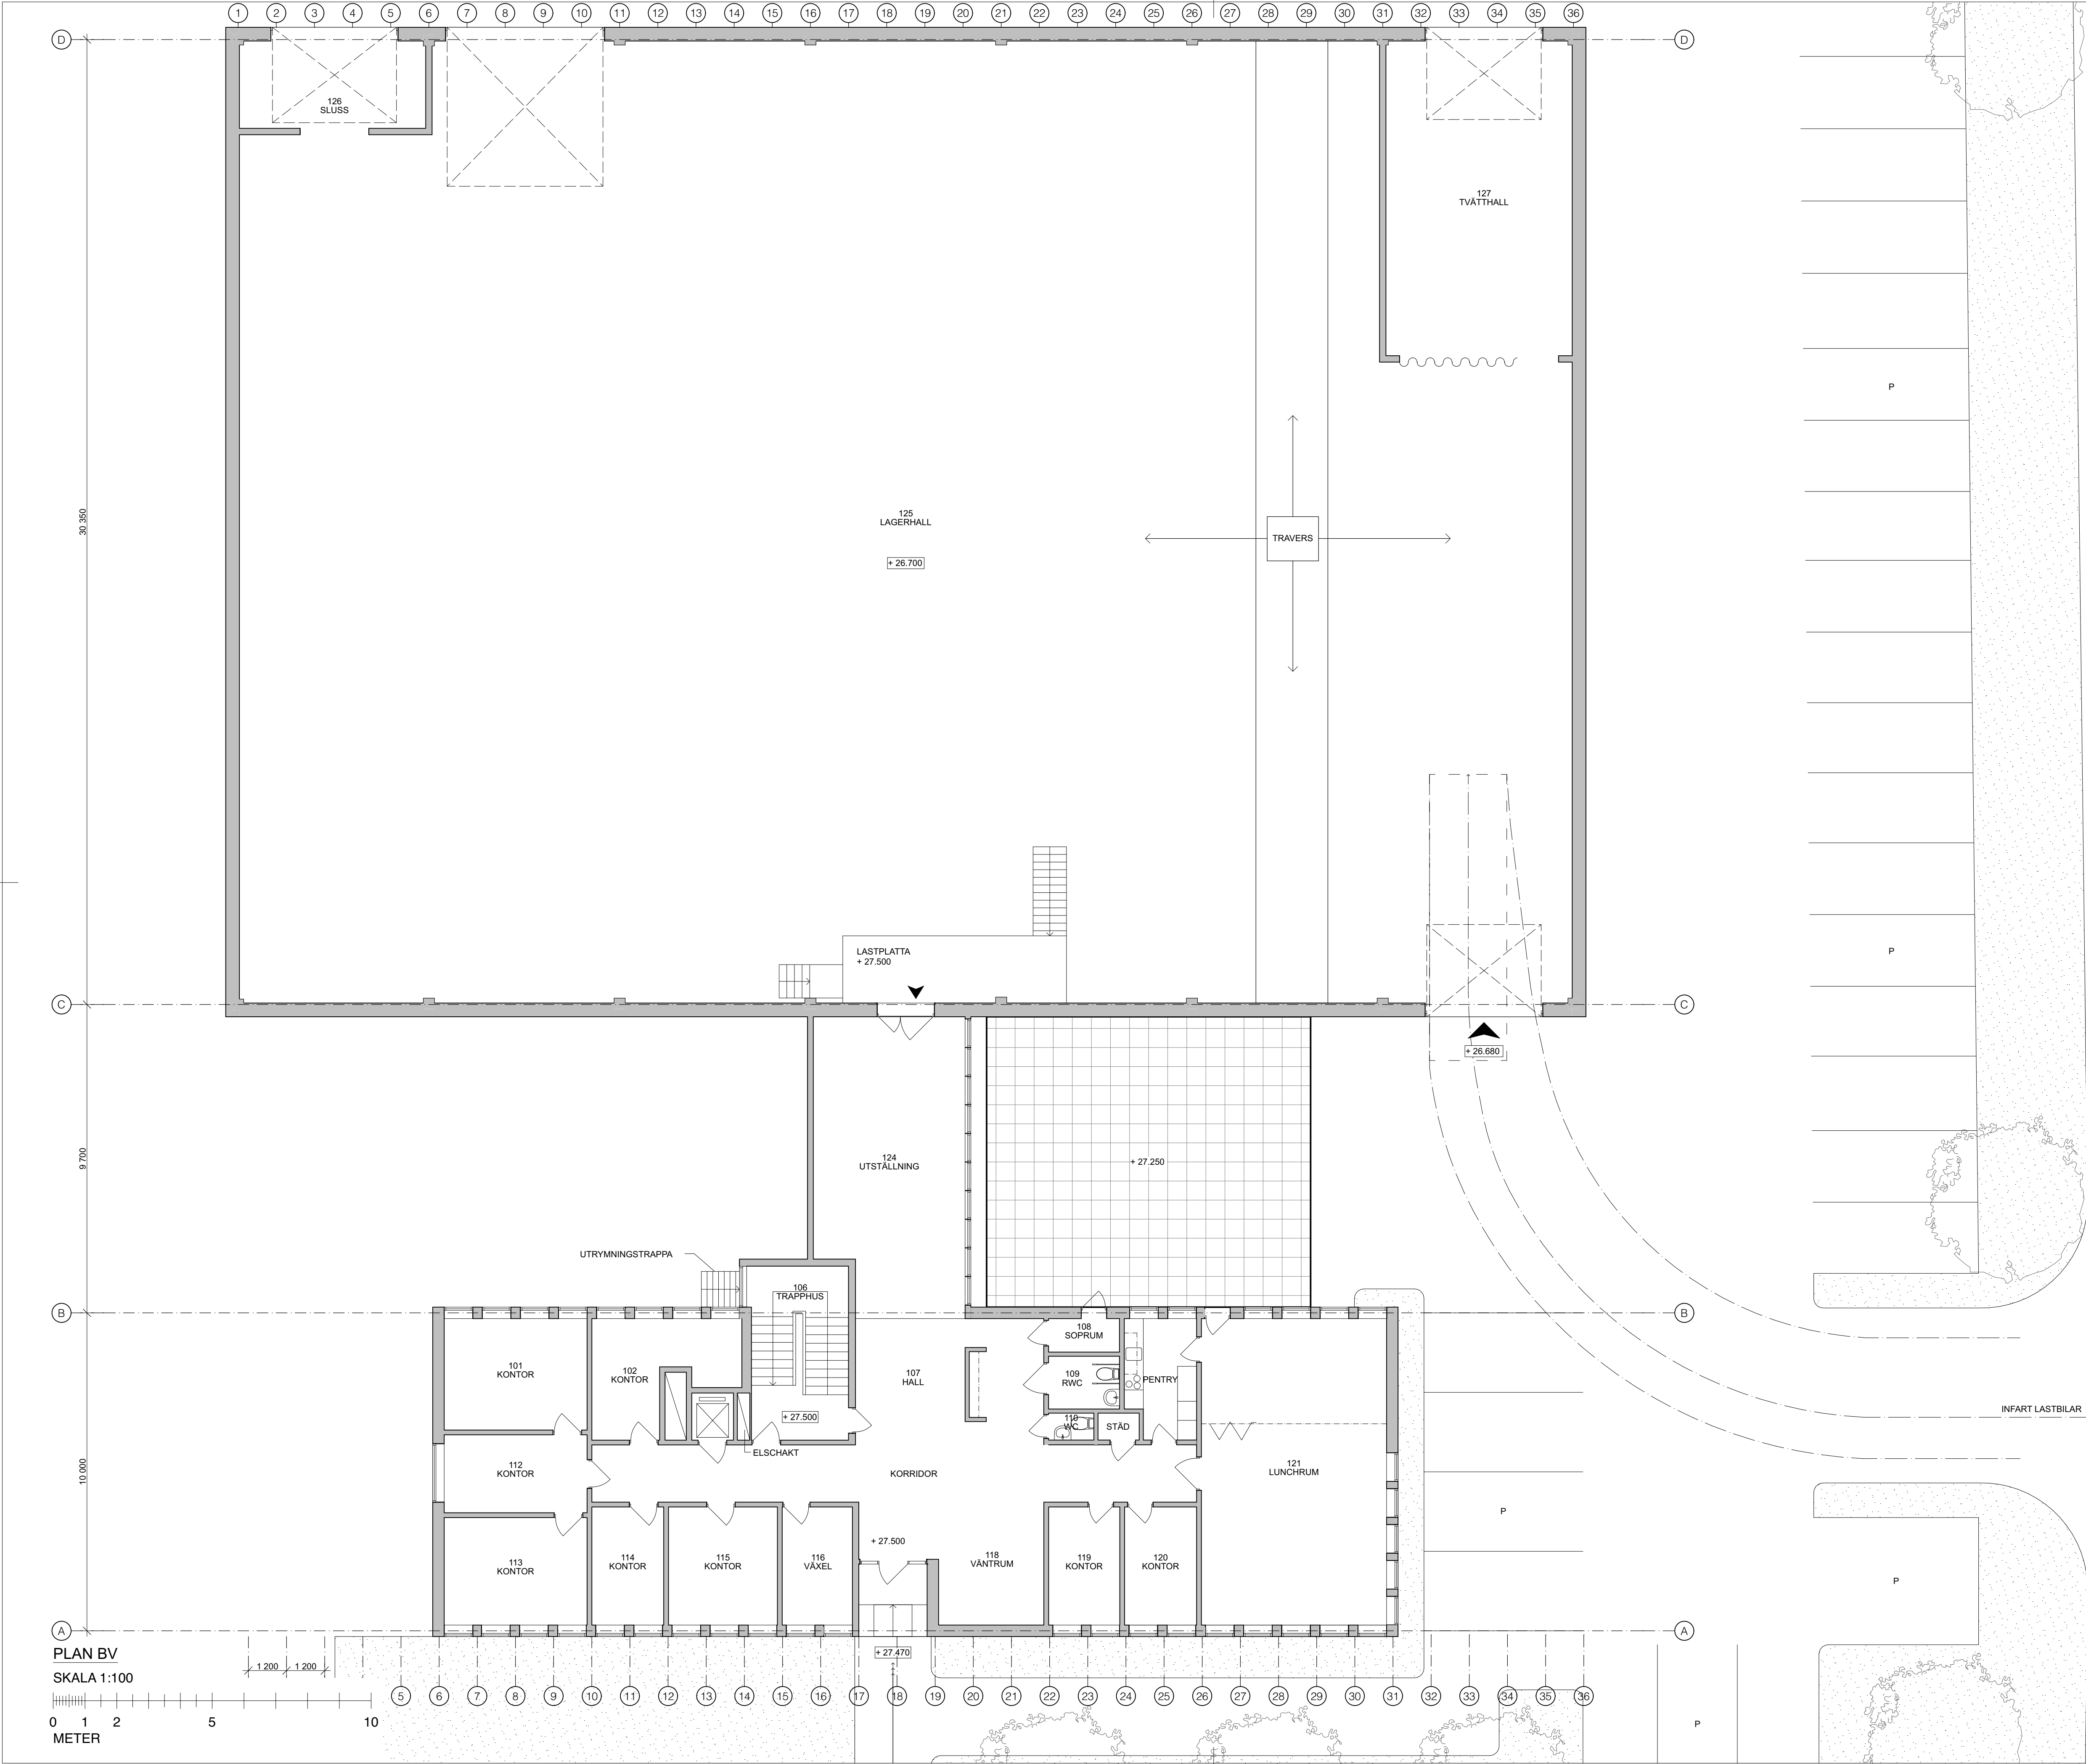

BET	ANT	ÄNDRINGEN AVSER	DATUM	SIGN
RELATIONSHANDLING				
KAMIARK KAZANTZIDOU / MITRA ARKITEKTER				
UPPDRAG NR	RITAD AV		HANDLAGGARE	
	EU/MTK		-	
DATUM	ANSVARIG			
2025.12.01	MARIA-THERESE KAZANTZIDOU			
LÄRPOJKEN 4 Hantverkarvägen 6, Botkyrka PLAN BV				
SKALA	NUMMER			BET
1:100 1:200	(A1) (A3)	A-02		

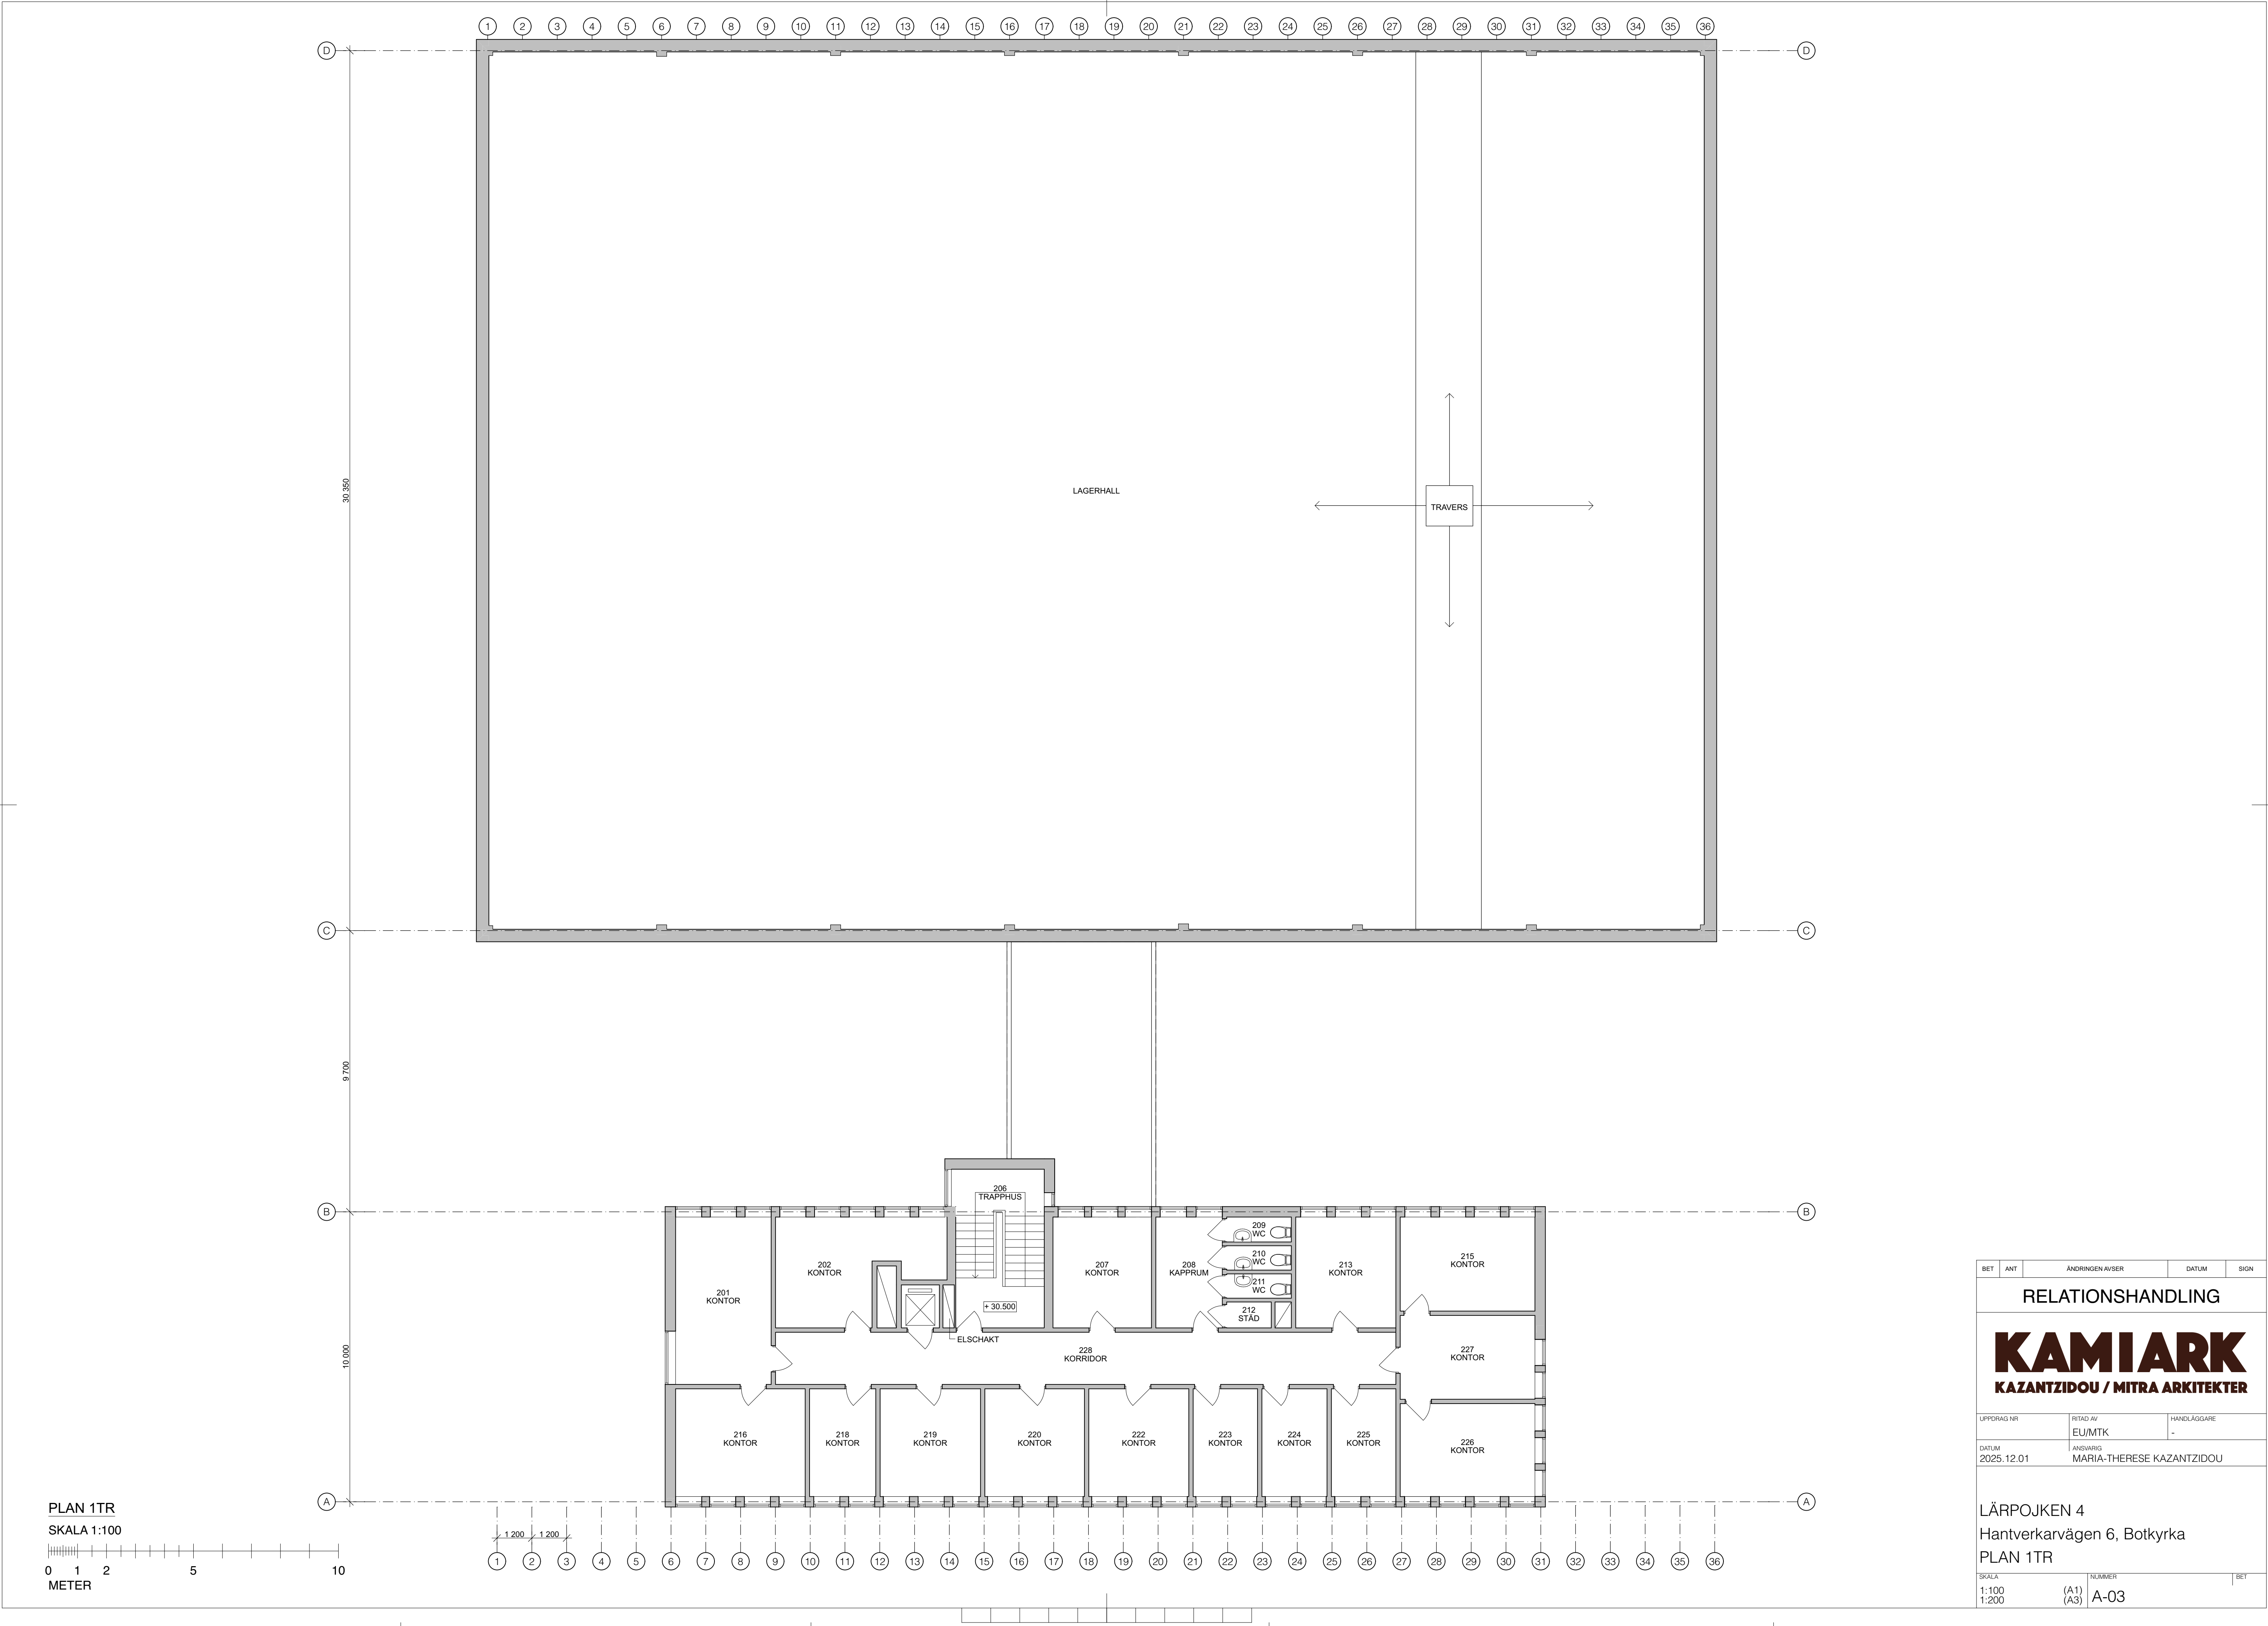

BET	ANT	ÄNDRINGEN AVSER	DATUM	SIGN
RELATIONSHANDLING				
KAMIARK				
KAZANTZIDOU / MITRA ARKITEKTER				
UPPDRAG NR	RITAD AV		HANDLAGGARE	
	EU/MTK		-	
DATUM	ANSVARIG			
2025.12.01	MARIA-THERESE KAZANTZIDOU			
LÄRPOJKEN 4				
Hantverkarvägen 6, Botkyrka				
PLAN 1TR				
SKALA	NUMMER			BET
1:100 1:200	(A1) (A3)	A-03		

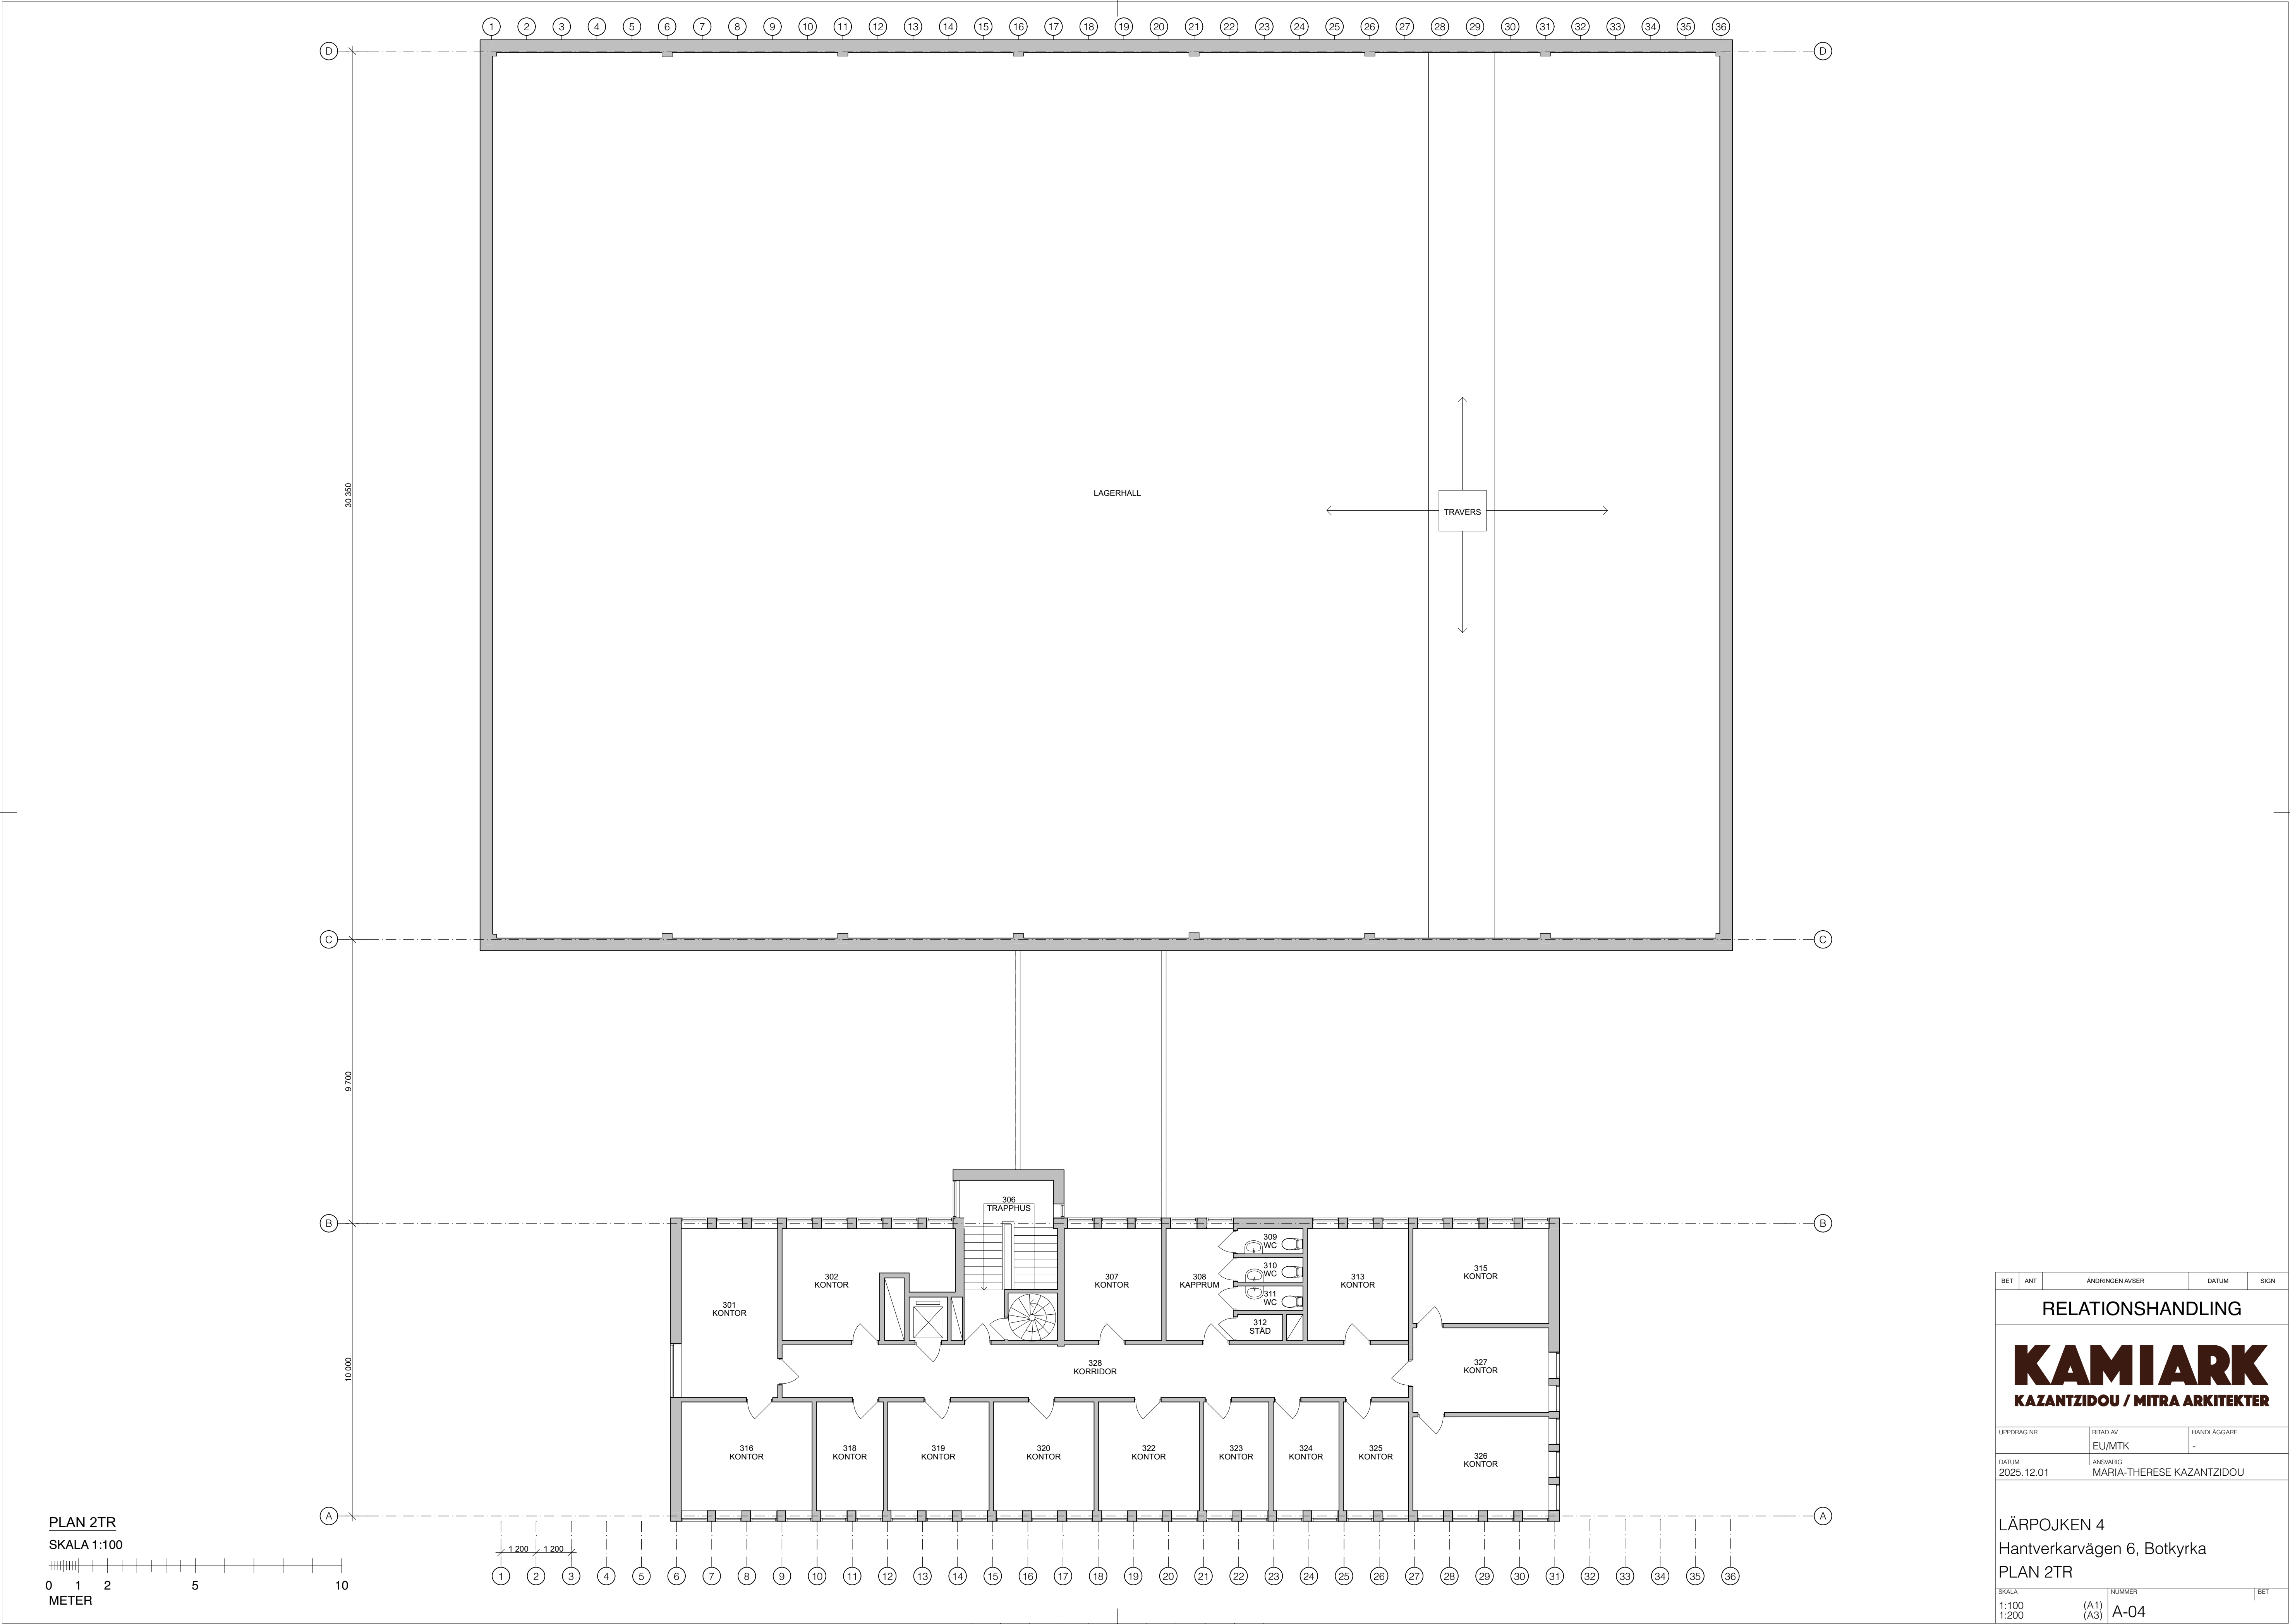

BET	ANT	ÄNDRINGEN AVSER	DATUM	SIGN
RELATIONSHANDLING				
KAMIARK KAZANTZIDOU / MITRA ARKITEKTER				
UPPDRAG NR	RITAD AV		HANDLAGGARE	
DATUM	ANSVARIG			
2025.12.01	MARIA-THERESE KAZANTZIDOU			
LÄRPOJKEN 4				
Hantverkarvägen 6, Botkyrka				
PLAN 2TR				
SKALA	NUMMER			BET
1:100 1:200	(A1) (A3)	A-04		