



Förklaring:

- — — Innerväggar som ingår i NPs åtagande
- YD1 Ytterdörr typ 1, H2100xB1050 Aluminium
- ID1 Innersdörr typ 1, H2100xB1050
- EP1 Entréparti typ 1, H2100xB1100
- YF1 Ytterfönster typ 1, H1100xB2000
- VP1 Vikport typ 1, Vikport H4400xB4000
- VP2 Vikport typ 2, Vikport H3300xB3300

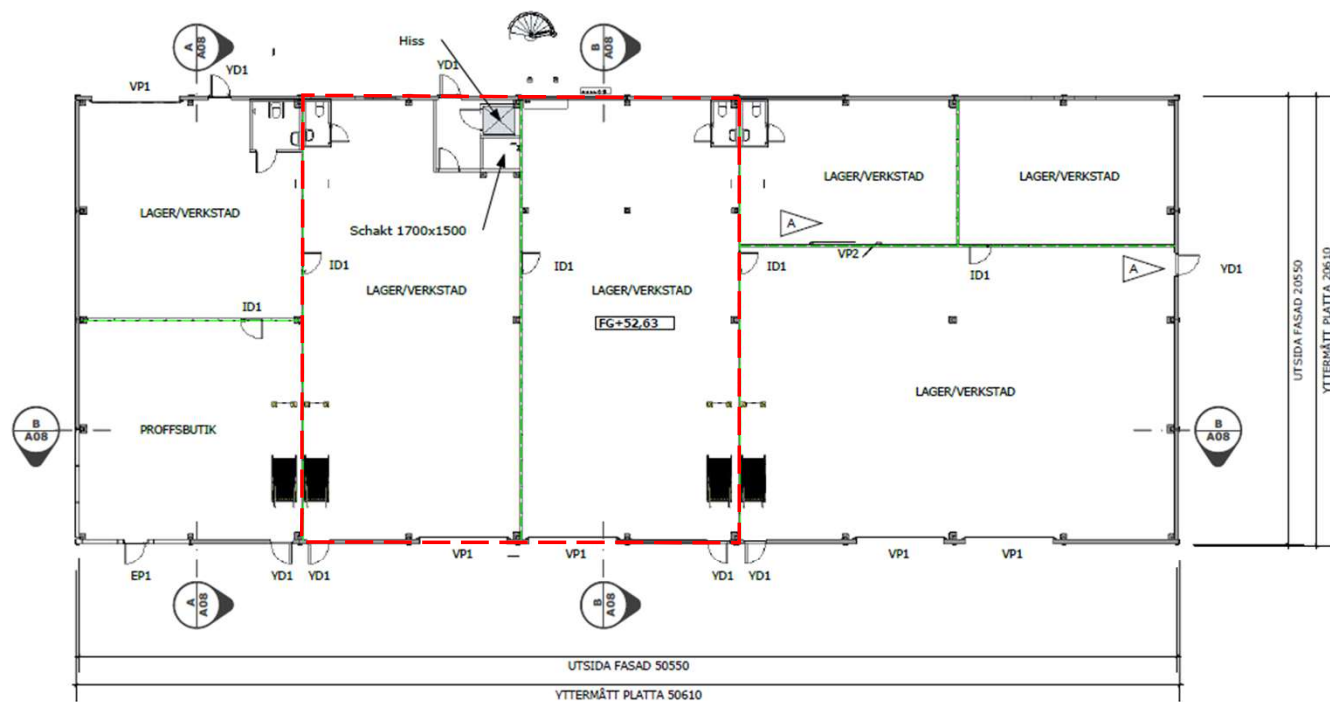

SKALA 1:200

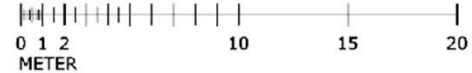

KUND:
EVOLV PROPERTY

FASTIGHETS BETECKNING: LOVISEBERG 6
RELATIONSHANDLING

RITAD AV:
Daniel "Kaptanen" Hällqvist
daniel@northpower.se
Tel: 073 655 04 95

SKALA (A3):	1:200	DATUM:	2021-11-04
RITNING:	PLAN 1	RITNING NR:	A03-01
		BET:	-

Förklaring:

- Innerväggar som ingår i NPs åtagande
- YD1 Ytterdörr typ 1, H2100xB1050 Aluminium
- ID1 Innerdörr typ 1, H2100xB1050
- YF1 Ytterfönster typ 1, H1100xB2000
- YF2 Ytterfönster typ 2, H1100xB1000
- VP1 Vikport typ 1, Vikport H4400xB4000
- VP2 Vikport typ 2, Vikport H3300xB3300



SKALA 1:200

0 1 2 10 15 20
METERKUND:
EVOLV PROPERTYFASTIGHETSBETECKNING: LOVISEBERG 6
RELATIONSHANDLINGRITAD AV:
Daniel "Kaptenen" Hällqvist
daniel@northpower.se
Tel: 073 655 04 95SKALA (A3): 1:200
RITNING: PLAN 2DATUM: 2021-11-04
RITNING NR: A04
BET: -