


FÖRVALTNINGSHANDLING

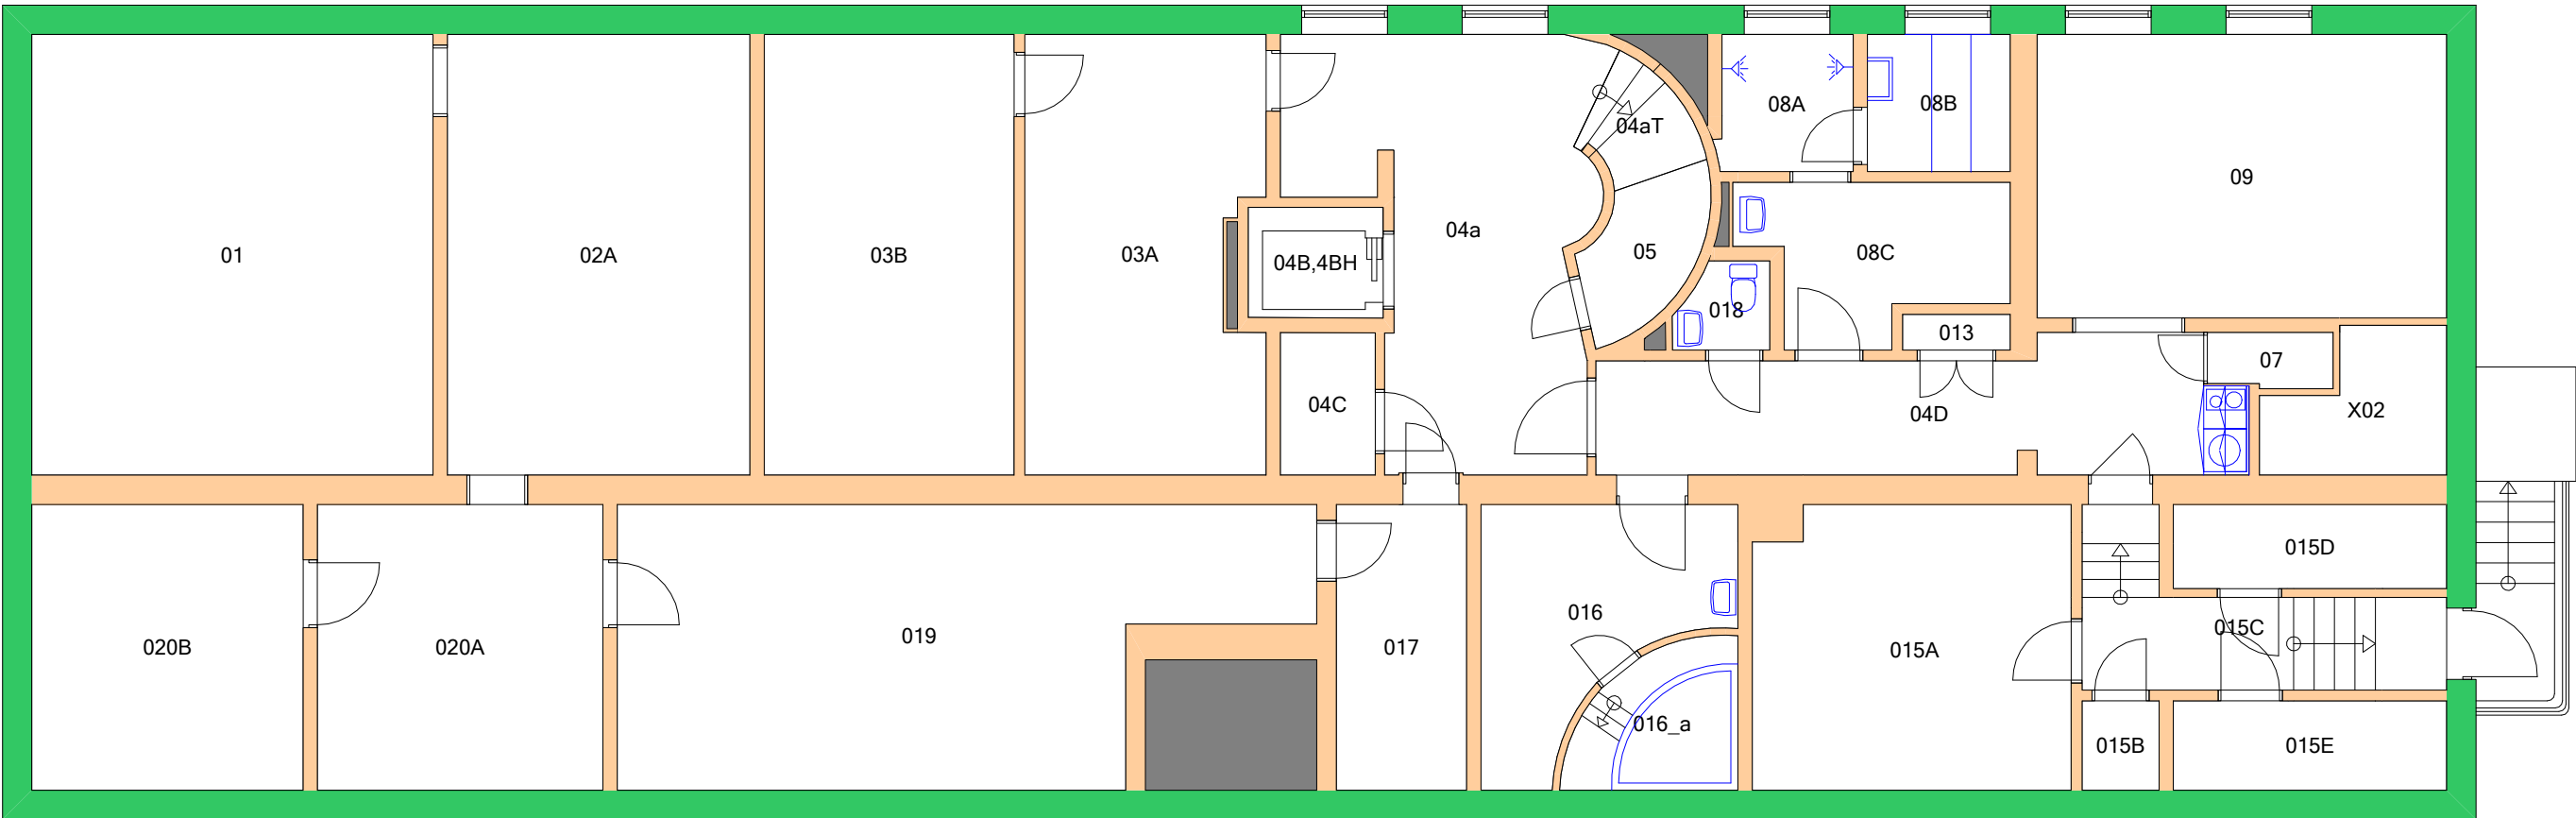

Prospekt-Annexet
LINKÖPINGS SLOTT
E001007
Landsstatshus
Plan: 01

Del: 1/1

Skala: 1:100	Datum: 2020-02-27	Relationsritningsdatum: 2009-11-03
-----------------	----------------------	---------------------------------------