


FÖRVALTNINGSHANDLING

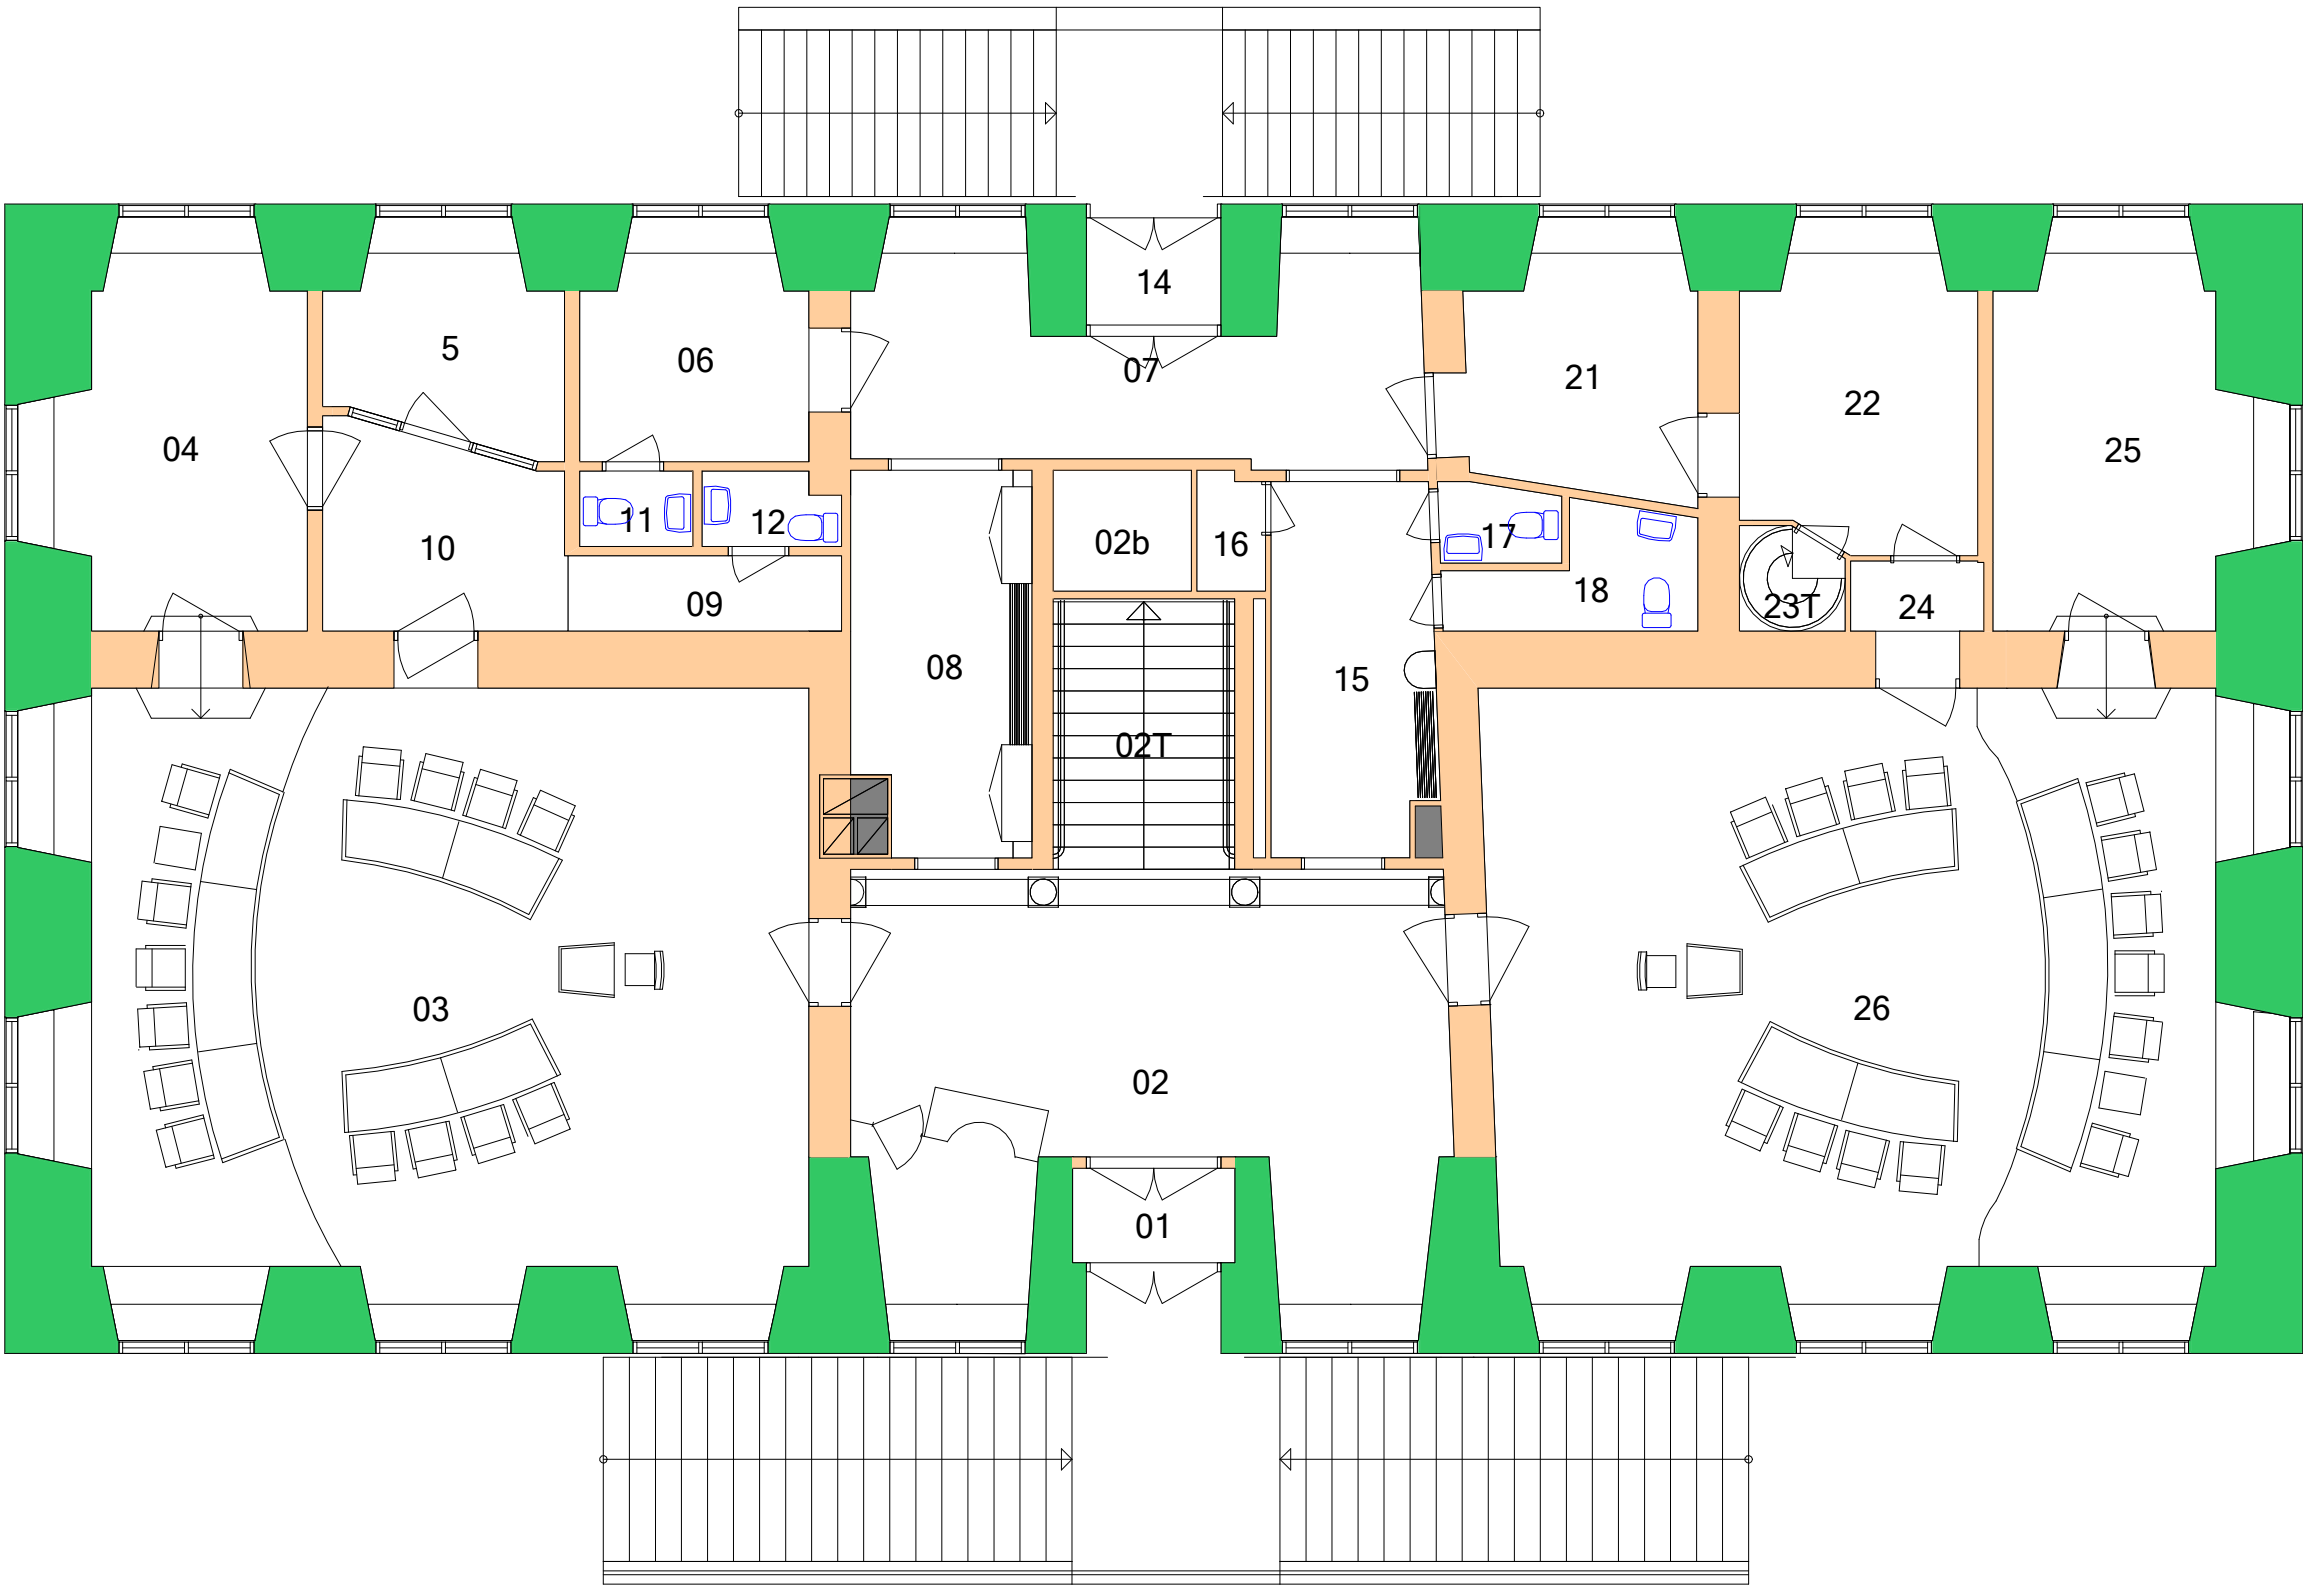

Prospekt-Vakant
GÖTA HOVRÄTT, JÖNKÖPING
F003001
Domstolsbyggnad
Plan: 02

Del: 1/1

Skala:	Datum:	Relationsritningsdatum:
1:100	2025-04	2012-04-01