


Space Manager Pythagoras AB

FÖRVALTNINGSHANDLING

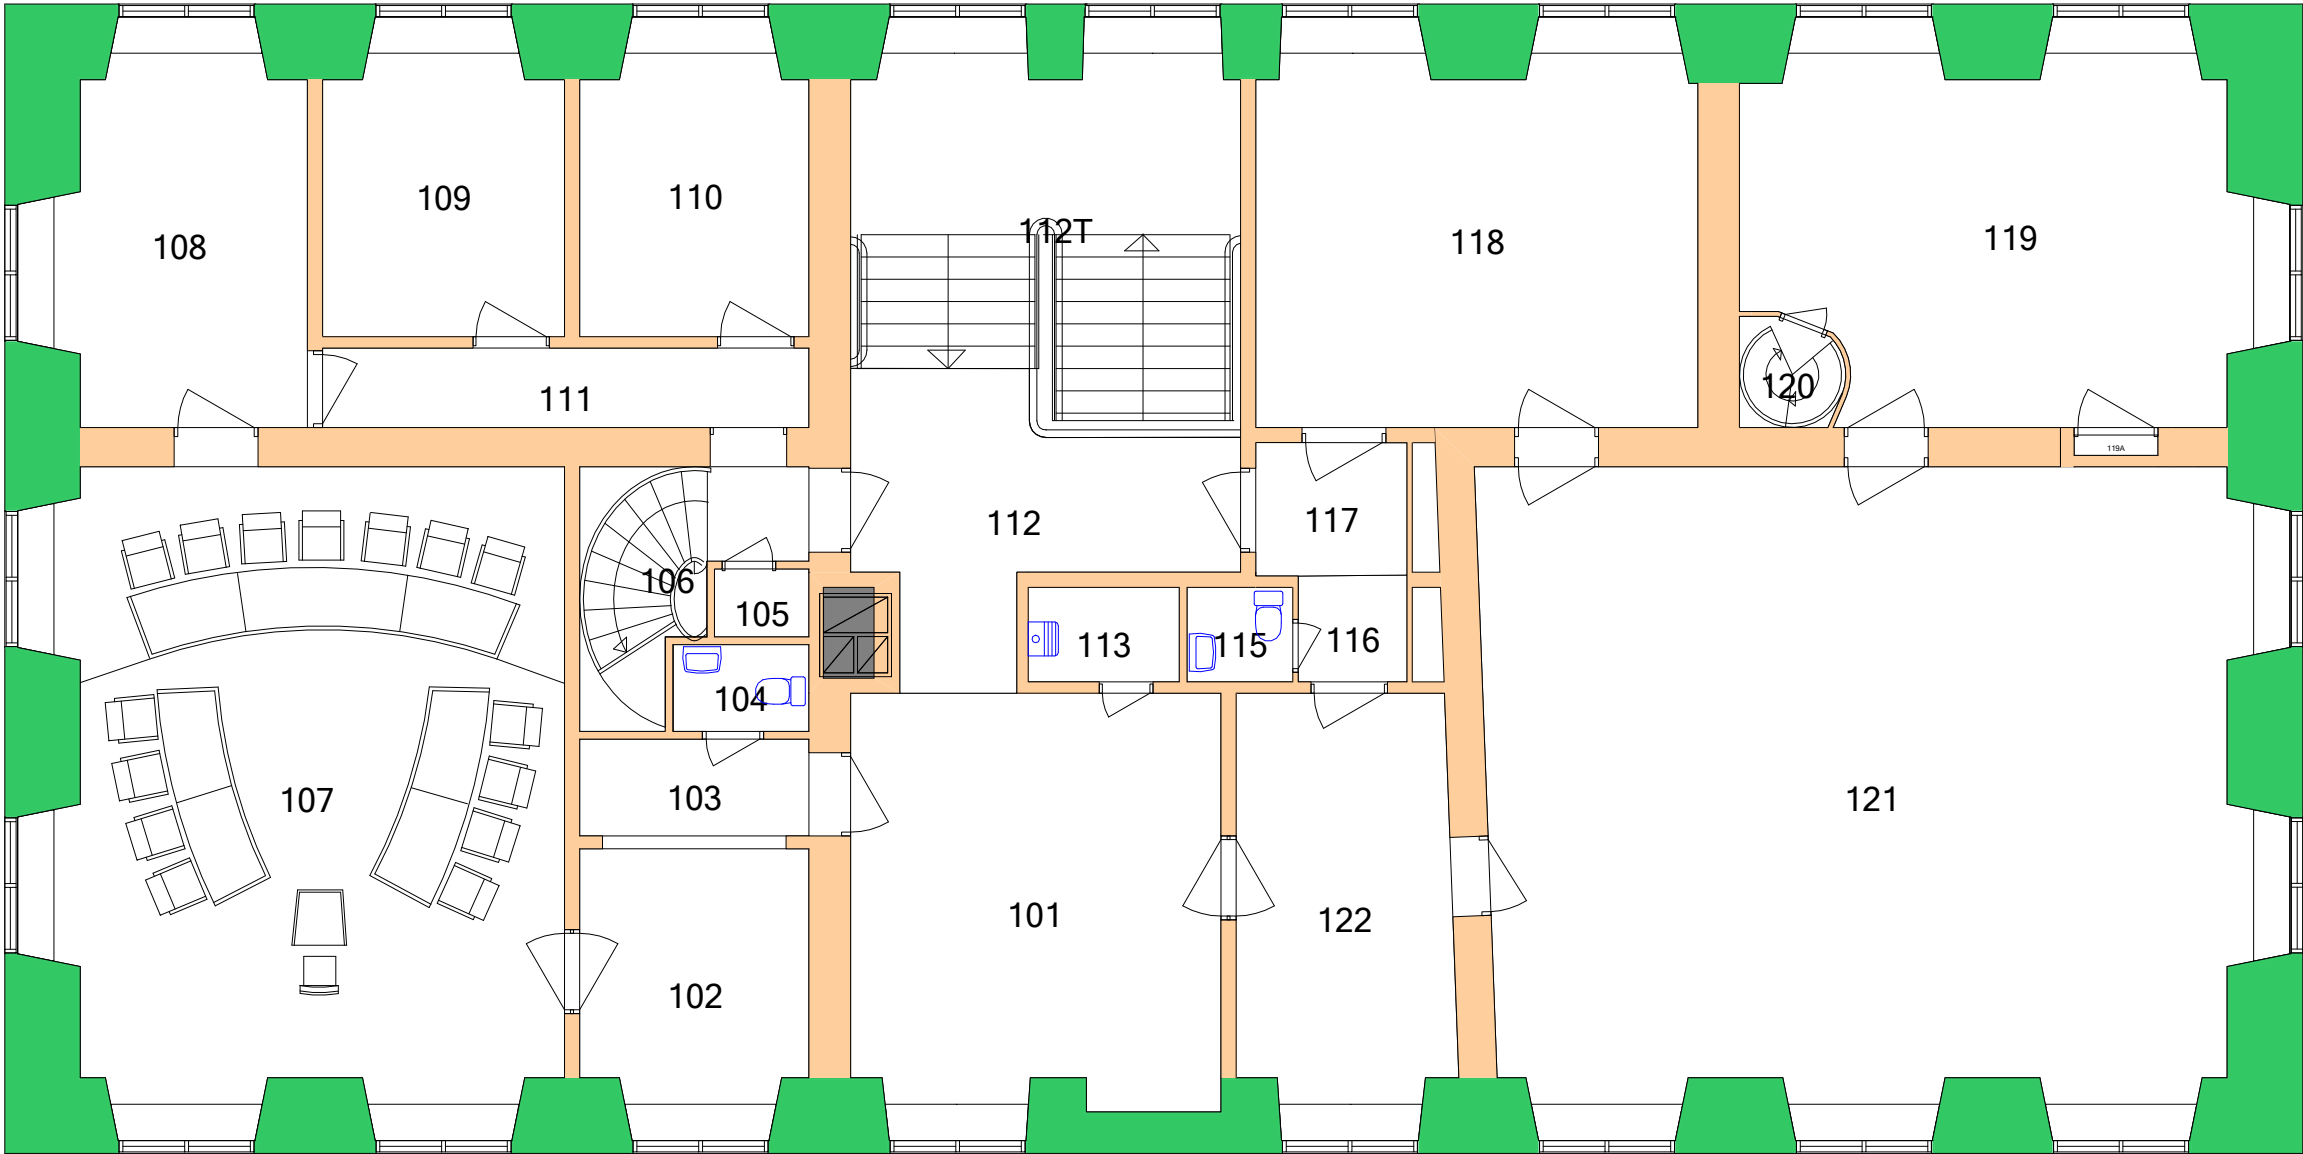

Prospekt-Vakant  
GÖTA HOVRÄTT, JÖNKÖPING  
F003001  
Domstolsbyggnad

Plan: 03 Del: 1/1

|                 |                   |                                       |
|-----------------|-------------------|---------------------------------------|
| Skala:<br>1:100 | Datum:<br>2025-04 | Relationsritningsdatum:<br>2012-04-01 |
|-----------------|-------------------|---------------------------------------|