


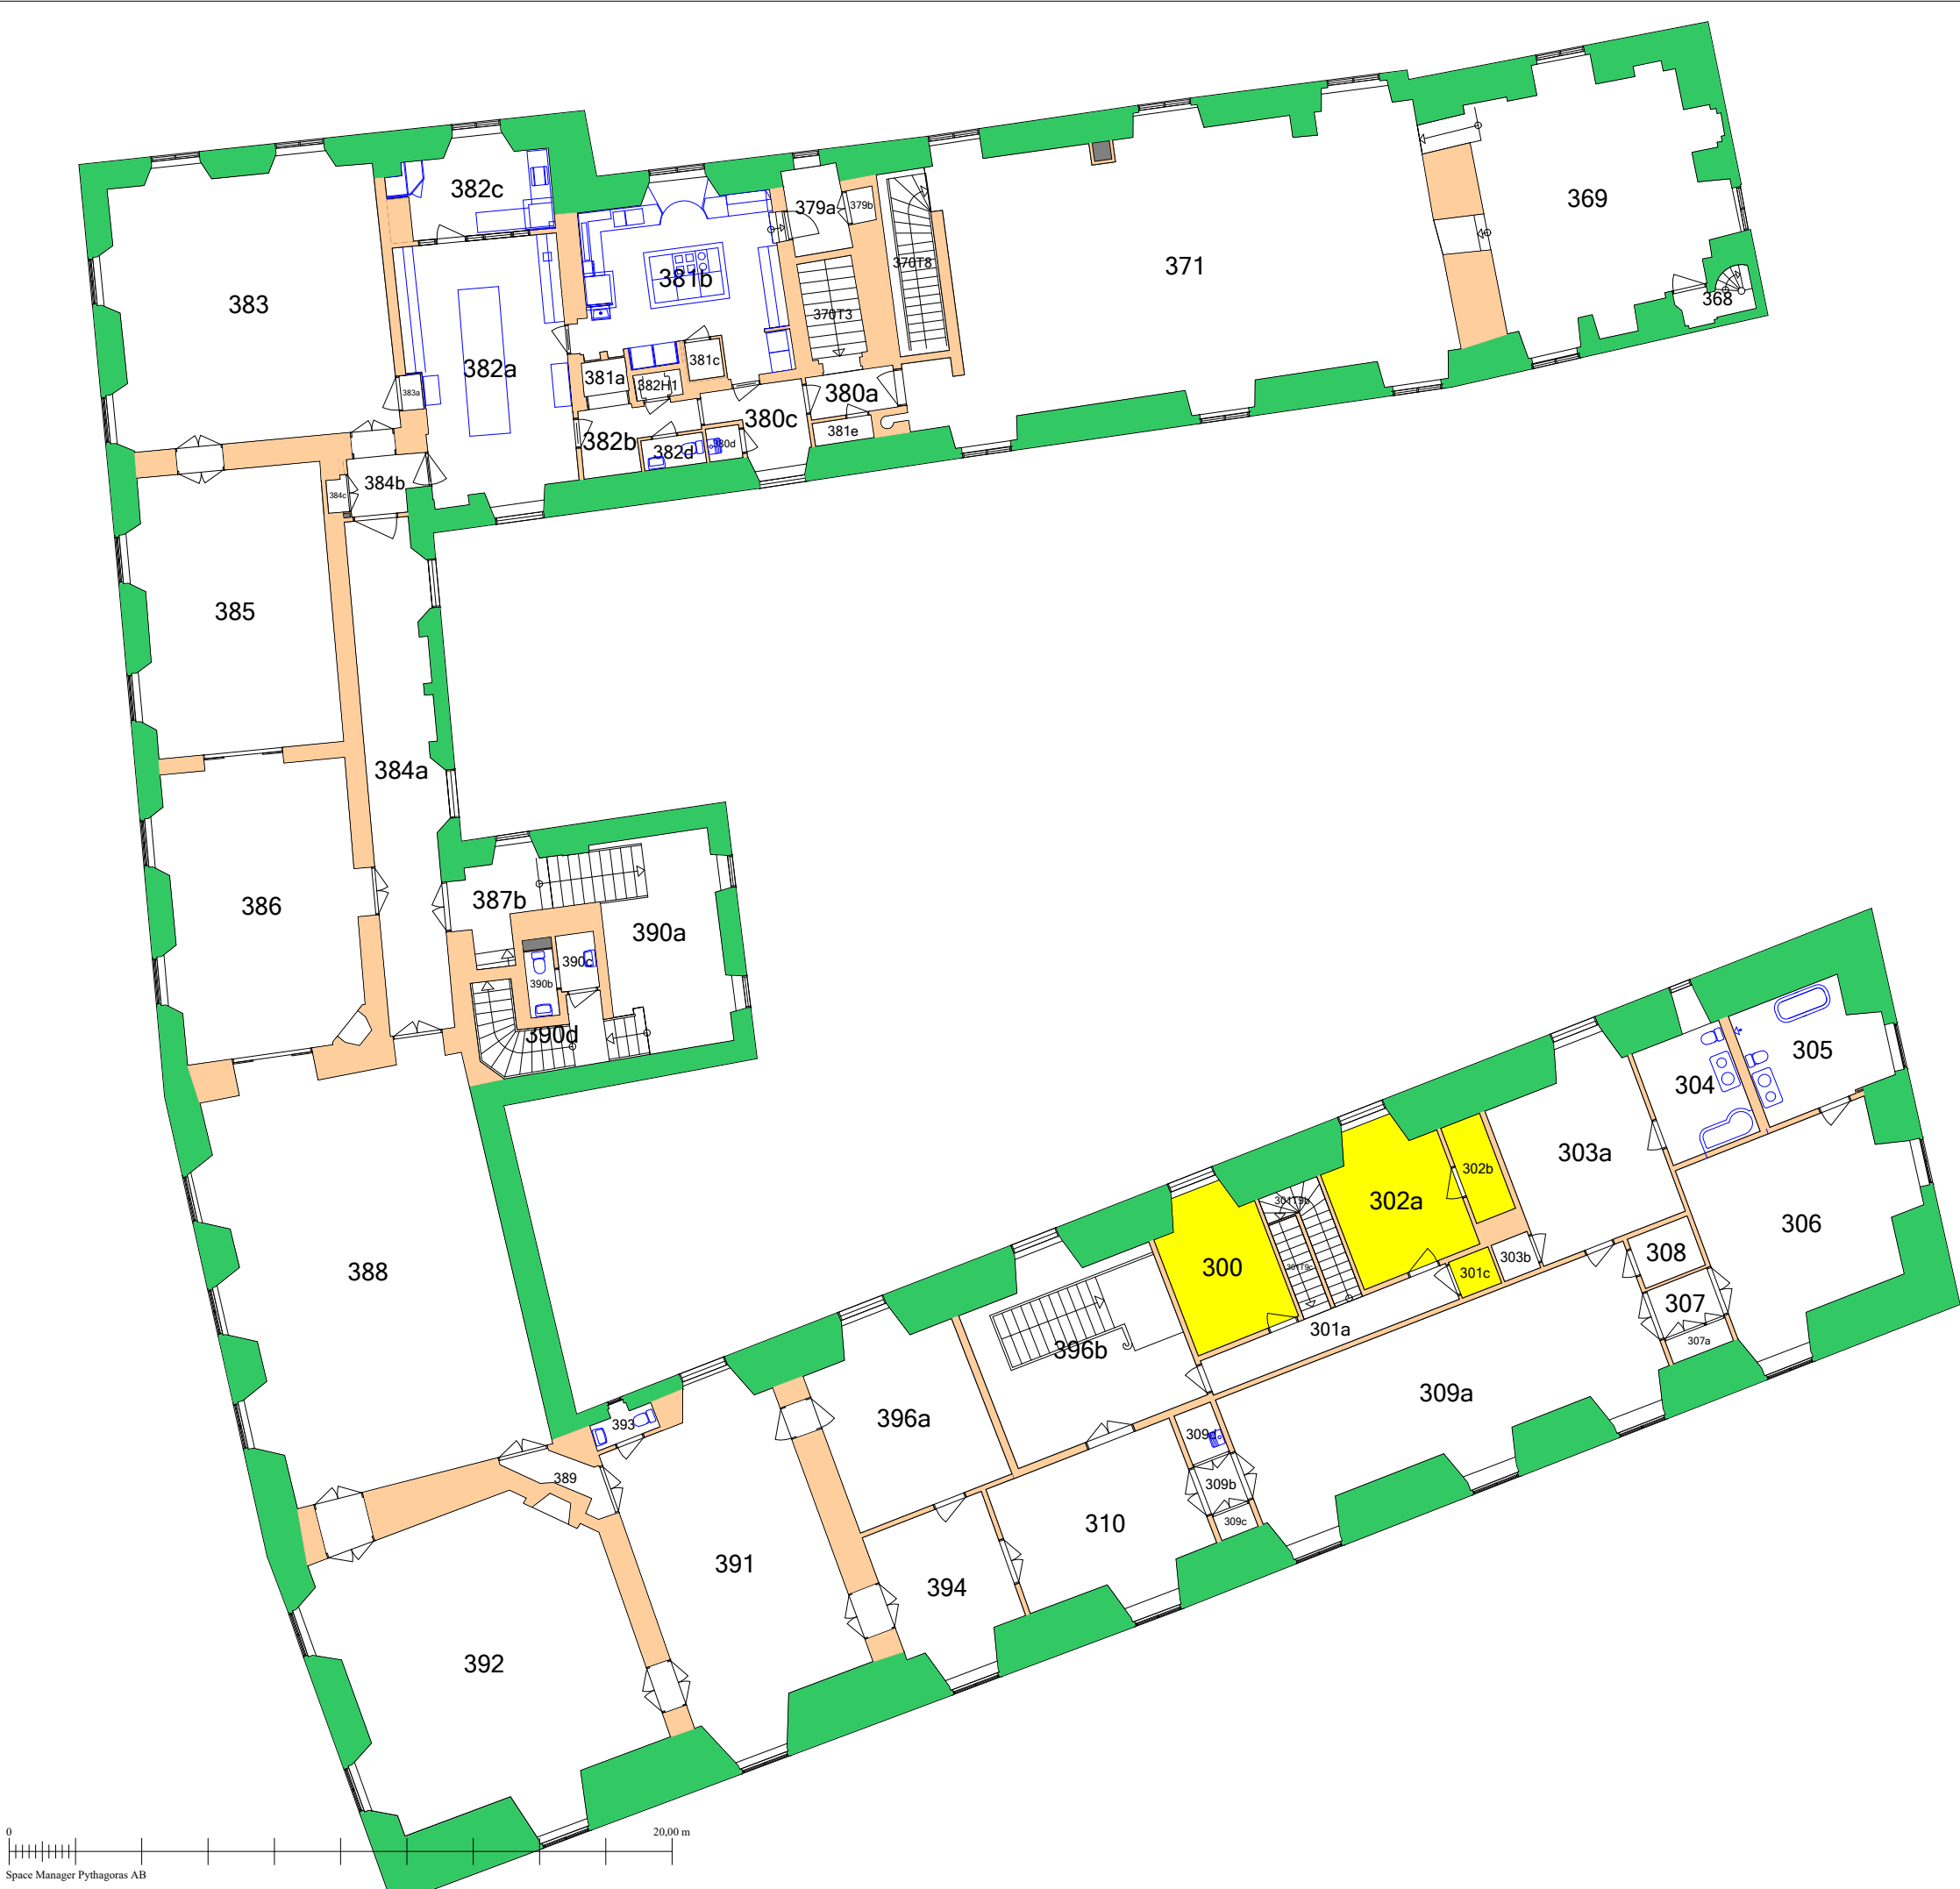

FÖRVALTNINGSHANDLING

 STATENS FASTIGHETSVÄRK		
FAST2_Hyresobjekt		
LINKÖPINGS SLOTT		
E001001		
Länsresidens		
Plan: 03		Del: 1/1
Skala:	Datum:	Relationsritningsdatum:
1:200	2026	2025-12-03