



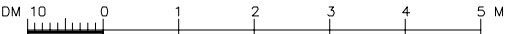

FÖRKLARINGAR

ALLA MÄTT ANGES I MILLIMETER.

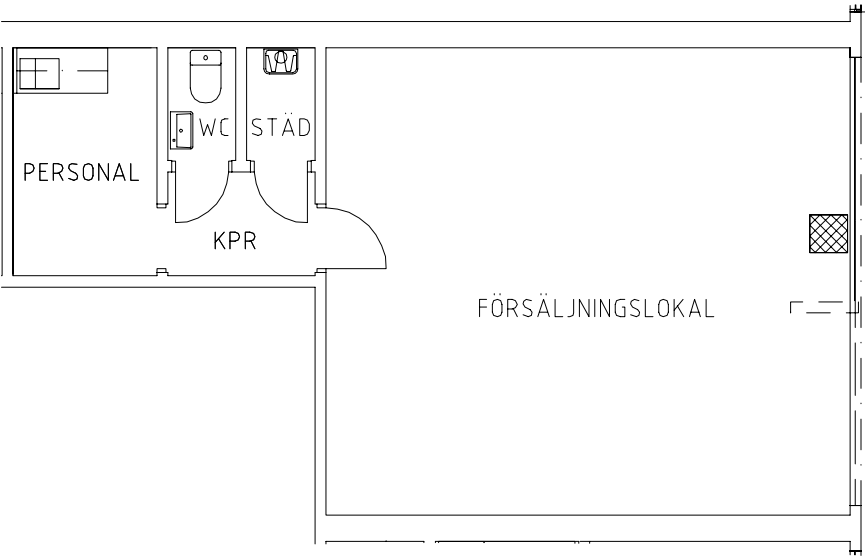

BET	ANT	ÄNDRINGEN AVSER	DATUM	SIDN
RELATIONSHANDLING				
Kv. DRUVAN Karlstad				
mitticity Mitticity - konsortiet, Västra Torggatan, KARLSTAD				
ÅGRENKONSULT AB www.agrenkonsult.se O A. Brunberg & Forshed Arkitektkontor 08-617 61 00 F: 08-617 61 01 • A. Ågrenkonsult AB 031-20 10 40 F: 031-20 45 40 O K. WSP Byggsamverkstering 054-13 20 00 F: 054-13 21 99 O E. ÅF - Installation AB 054-17 89 00 F: 054-10 19 31 O V. Värmetekniska Byrån AB 054-15 45 45 F: 054-18 99 26 O SP Målarprinkler AB 08-511 799 80 F: 08-29 20 23				
UPPDRAG NR.		RITAD/KONSTR AV		HANDLAGARE
0312		ANNA NORDLANDER		ANNA NORDLANDER
DATUM		ANSVARIG		
2007.02.19		ANDERS RÖSTLUND		
NYBYGGNAD AV GALLERIA				
BUTIK 116				
PLAN				
SKALA		NUMMER		BET
A1 = 1:50 A3 = 1:100		B116-30:01		