

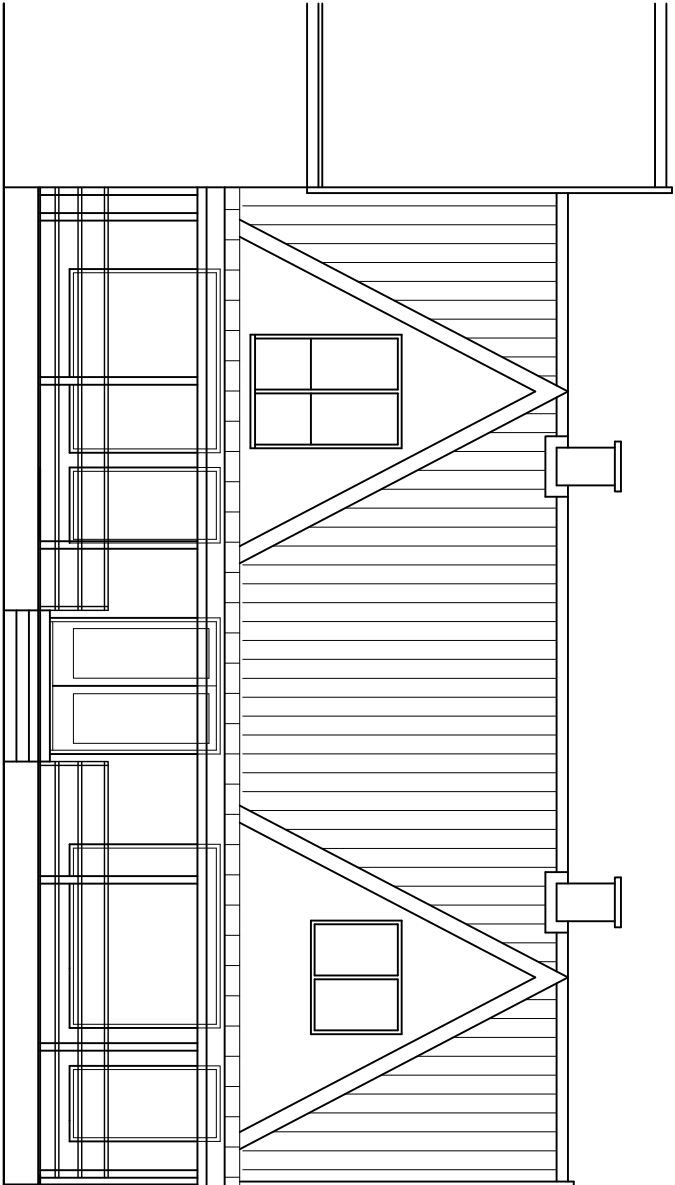


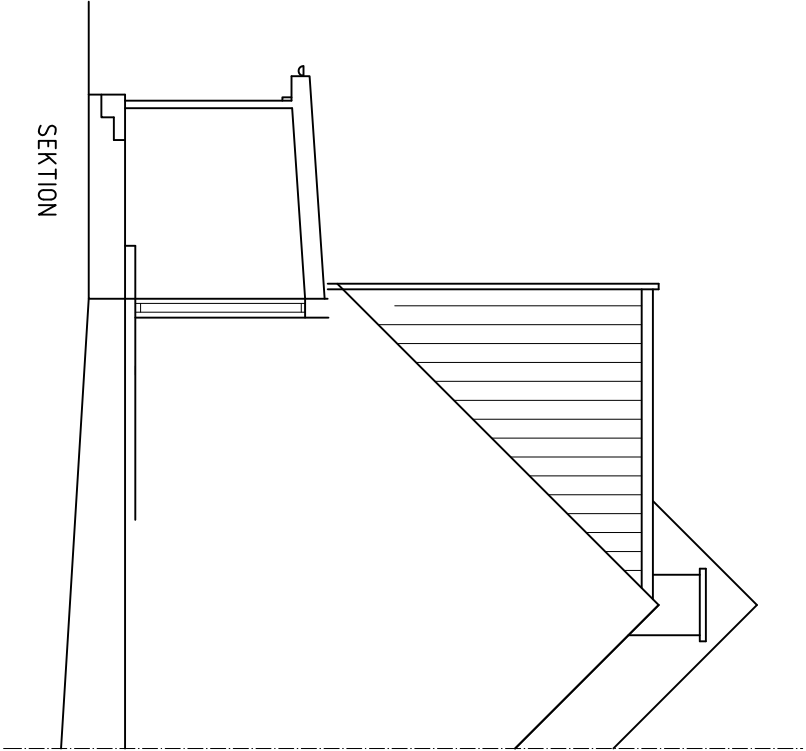


FASAD MOT KÖPMANSGATAN - SÖDER

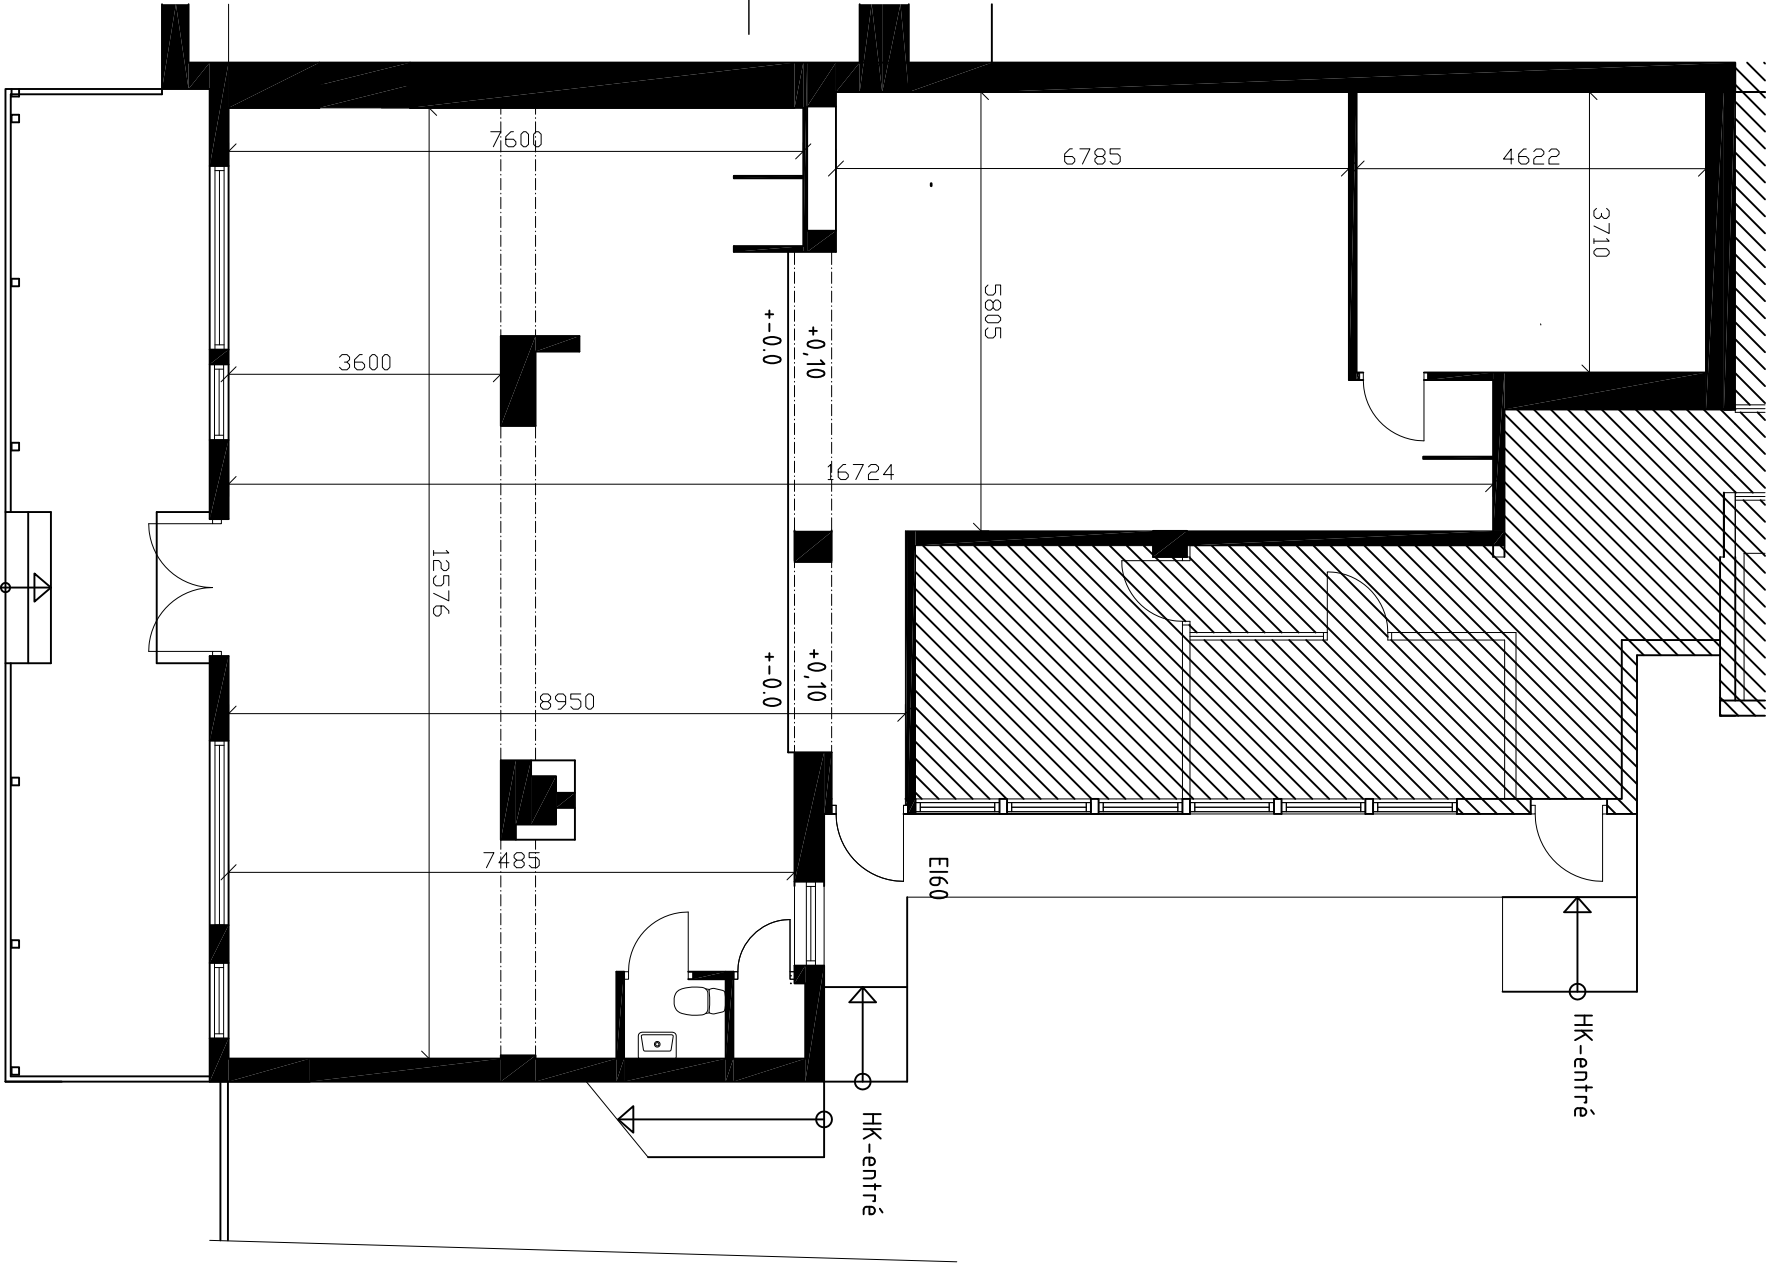

REF:

LAGER:

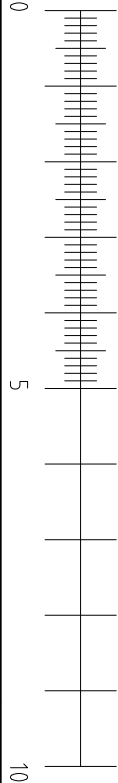

METER

PLAN 163,3 kvm



BJÄRE BYGG KONSULT
ARKITEKT SAR
0705-542677

STRANDGATAN 4

269 33 BASTAD

RITAD/KONSTR AV

UPPRÄGARE

23.03.4

ORT/DATUM

Bästads 231120

BET	ANT	ÄNDRINGEN AVSEER	DATUM	SIGN
-----	-----	------------------	-------	------

Akvarellen 17
Bästads kommun

Relationsritning

Plan, fasad, sektion

KOD/TYP/POS

SKALA 1:100

RITNINGSNUMMER

A1-1

ÄNDR BET

PLÖ: