
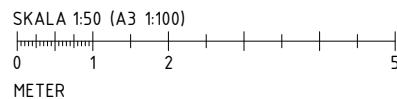


2024-10-07 11:22:26 P:\GÄVLE\hemlingby-56-8-Kr13-normans lokaler 2024\modellby 56-8.rvt

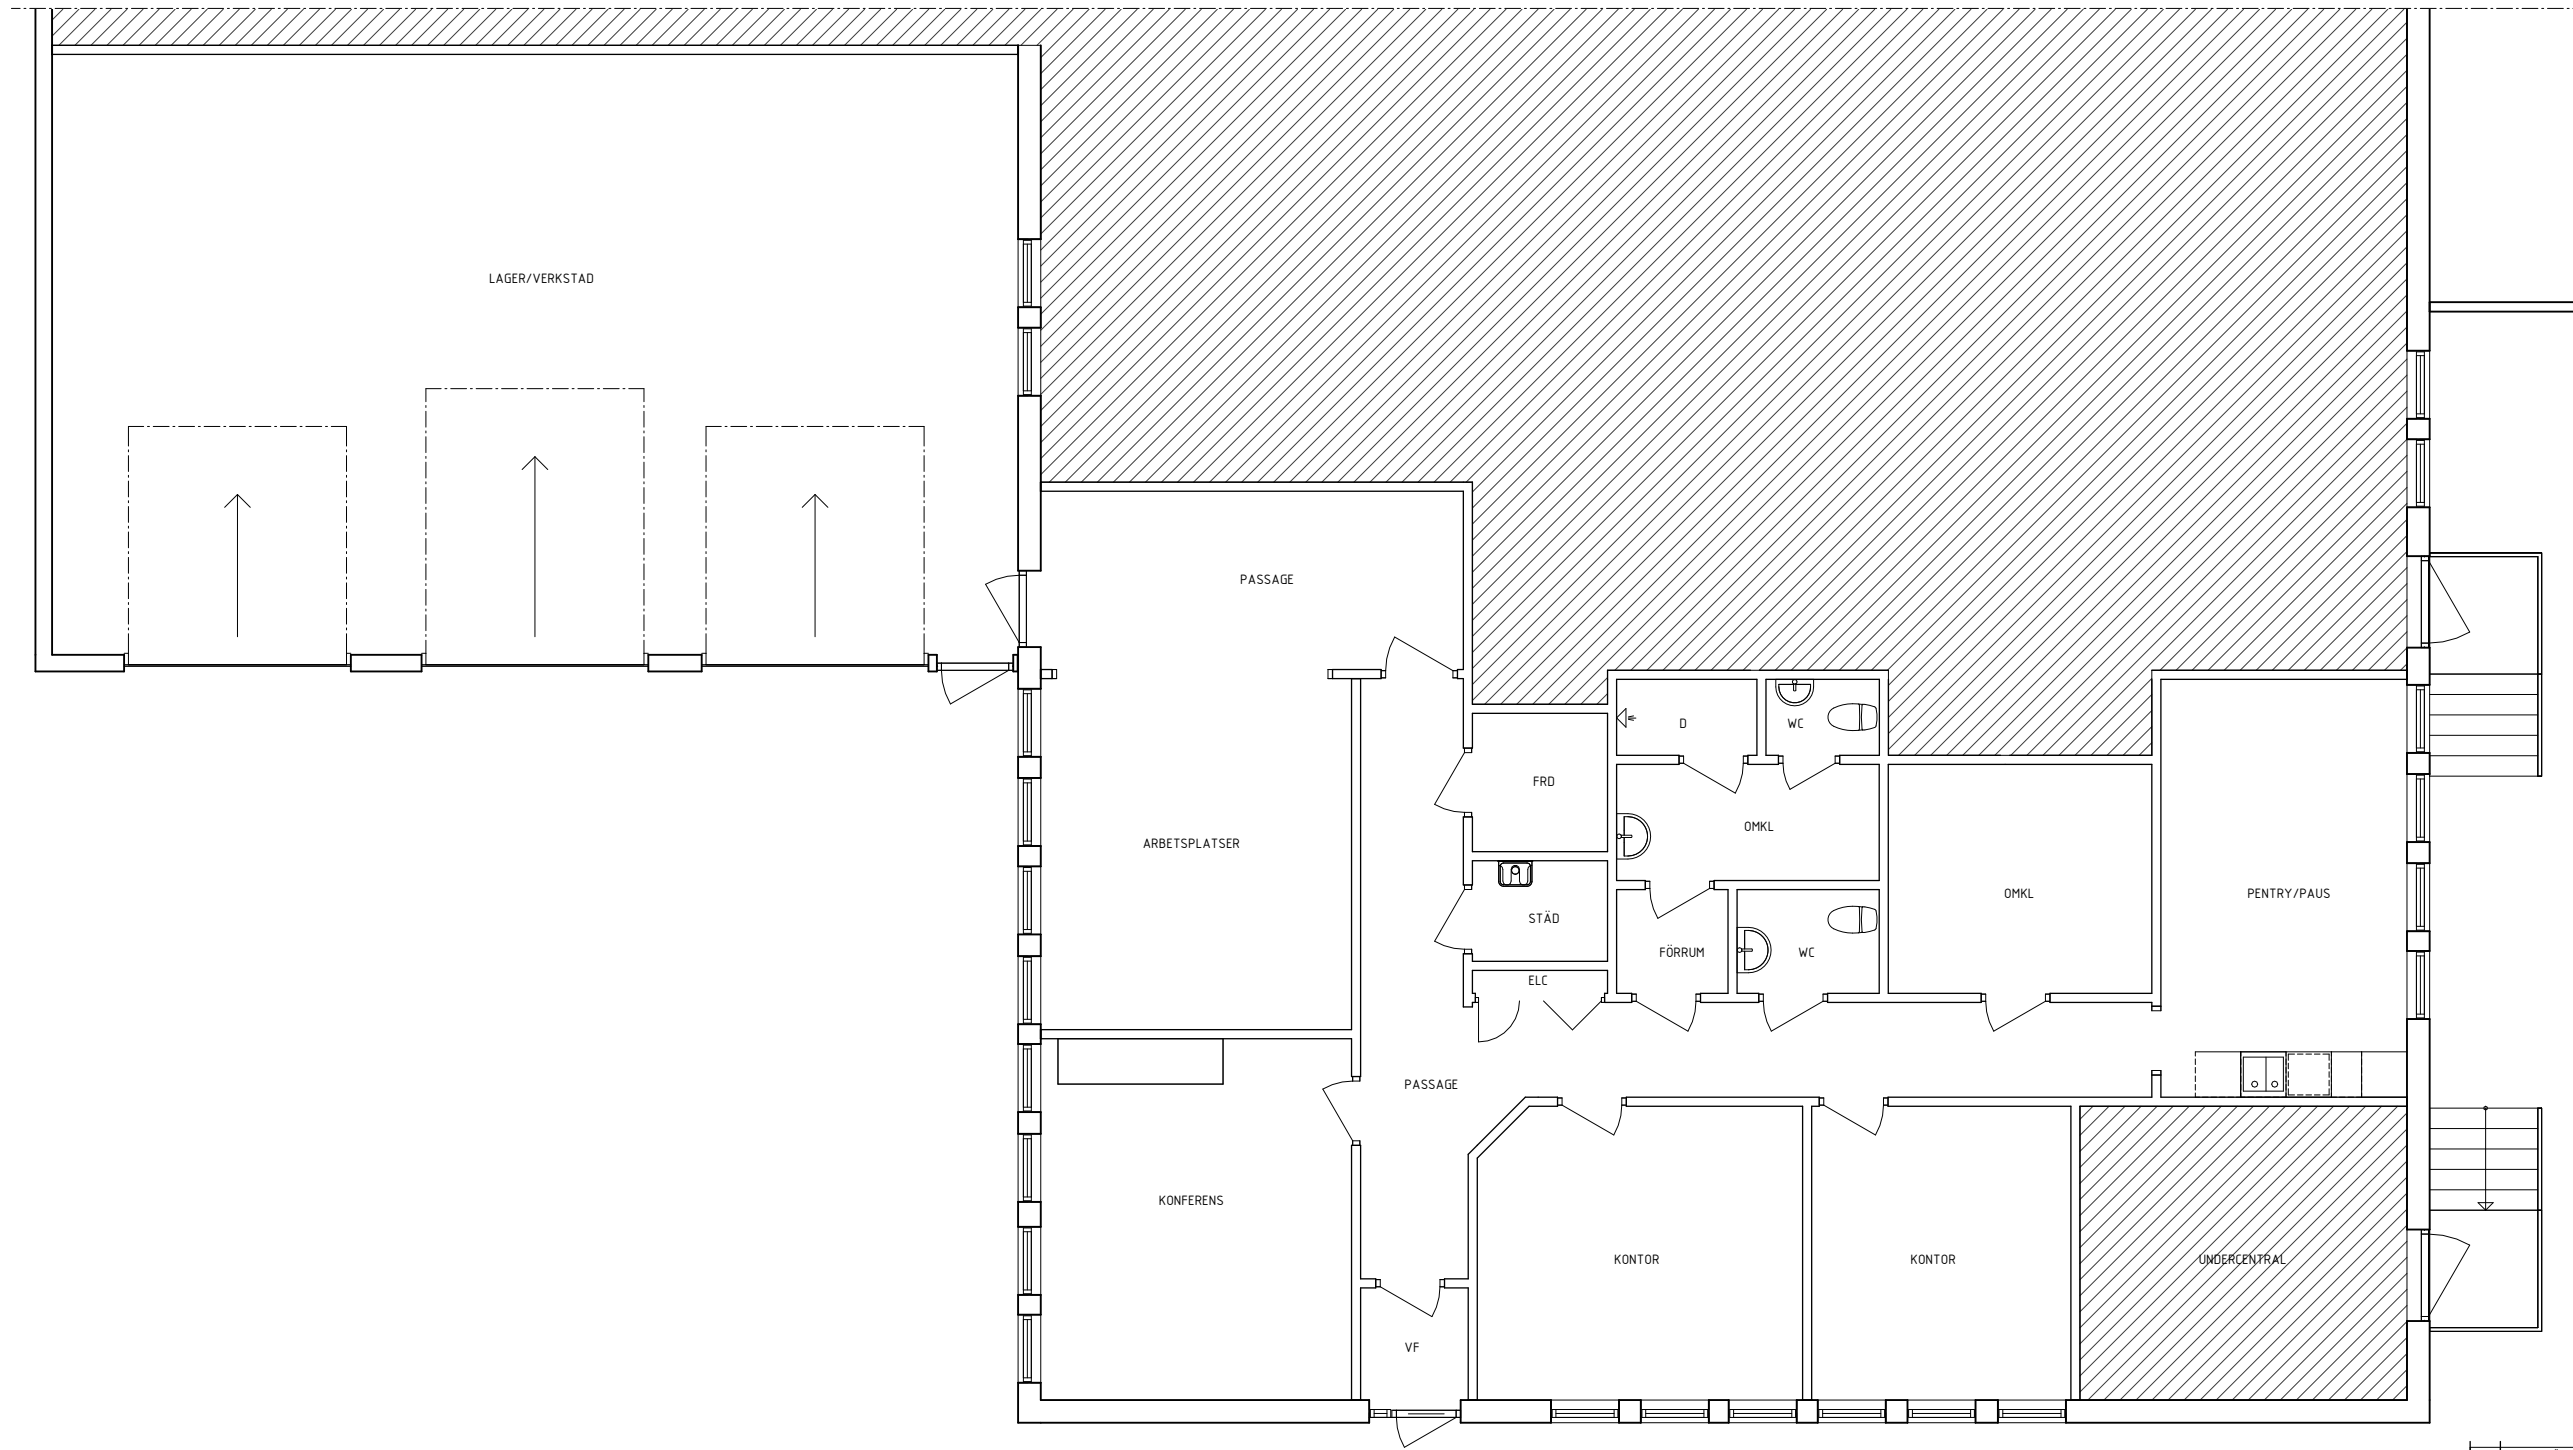

BET	ÄNDRINGEN AVSER	DATUM	SIGN
RELATIONSHANDLING			
Gävle Kommun HEMLINGBY 56:8			
 NORRMAN FASTIGHETER LOKALER OCH LÄGENHETER			
X A SKOOG ARKITEKTER tel. 026-62 40 30			
UPPDRAG NR	RITAD/KONSTR. AV	HANDLÄGGARE	
	FH		
DATUM	ANSVARIG		
2024-10-07			
LOKALER Kryddstigen 13			
PLAN 1, DEL 1			
SKALA	NUMMER	BET	
A1 1:50	A1		
A3 1:100			