

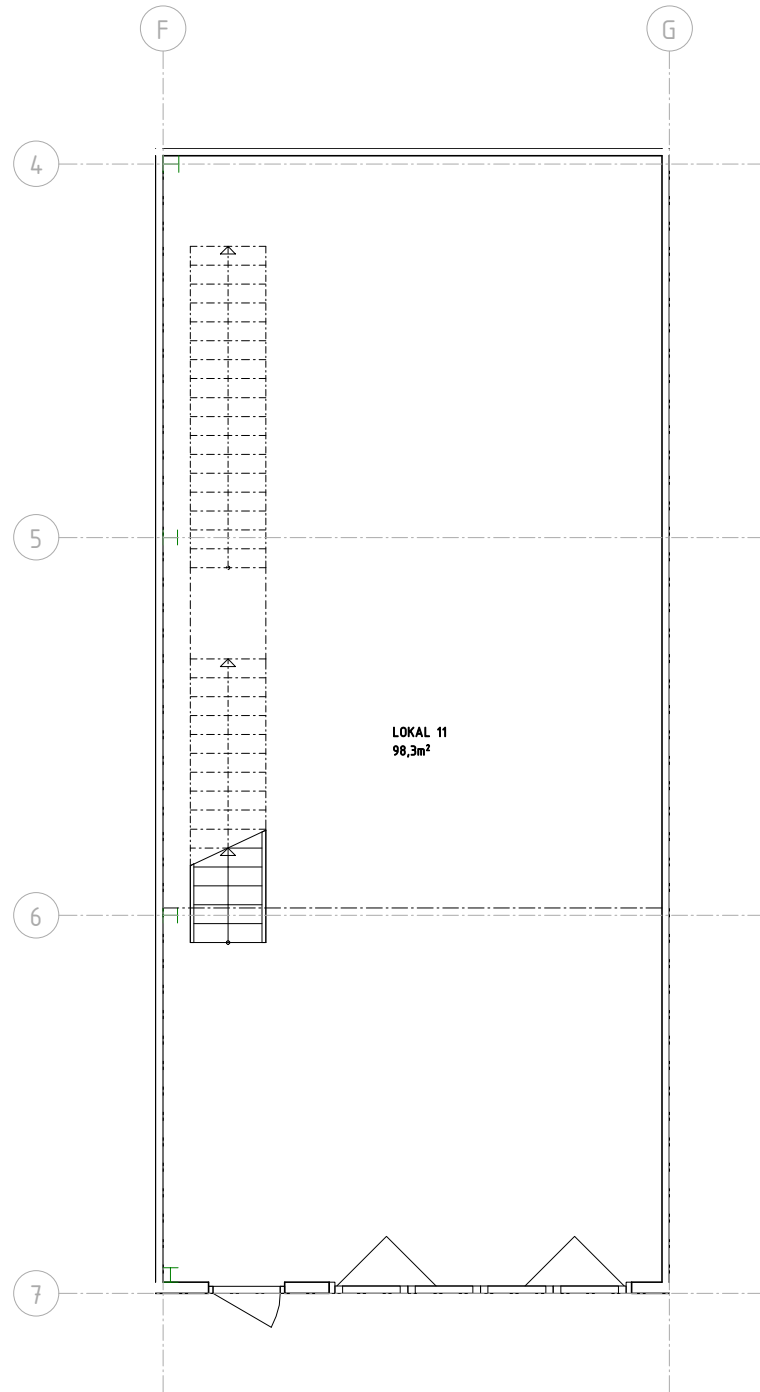


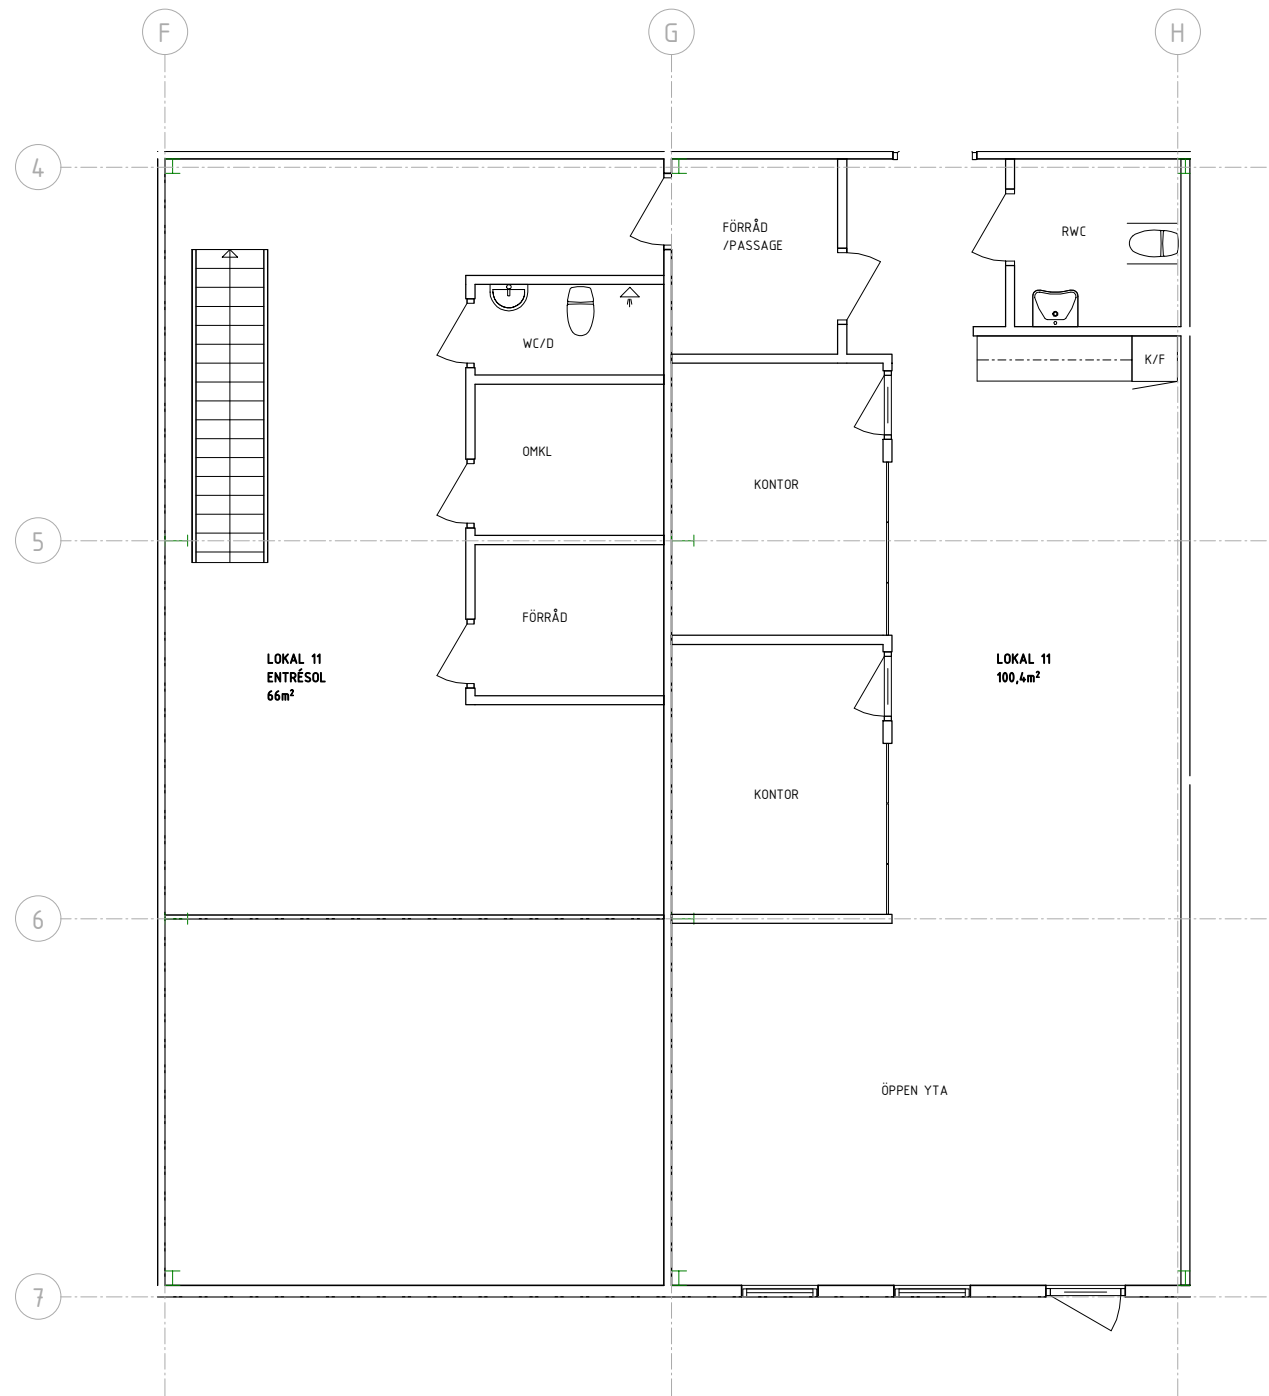

PLAN 1

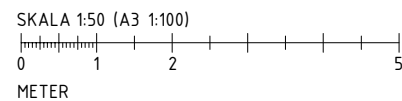

PLAN 2

BET	ANDRINGEN AVSER	DATUM	SIGN
RELATIONSHANDLING			
Gävle Kommun ANDERSBERG 14:57			
SKOOG ARKITEKTER			
☒ A	SKOOG ARKITEKTER	tel. 026-62 40 30	
☐			
☐			
☐			
☐			
UPPDRAG NR	RITAD/KONSTR. AV	HANDLÄGGARE	
DATUM	ANSVARIG		
2023-05-08	FH	FH	
LOKAL 11			
SKALA	NUMMER	BET	
A1 1:50	A-40-1-111		
A3 1:100			