
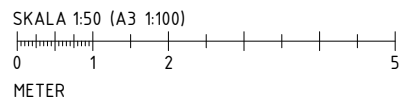


2025-10-08 11:02:17 P:\GÄVLE\hemlingby-56-2-Kf5-lokalanpassning-norman-2023\04 - Handlingar (skede)\03 - Relation\modell\la00\01 - lby-56-2 - rel plan 2.rvt

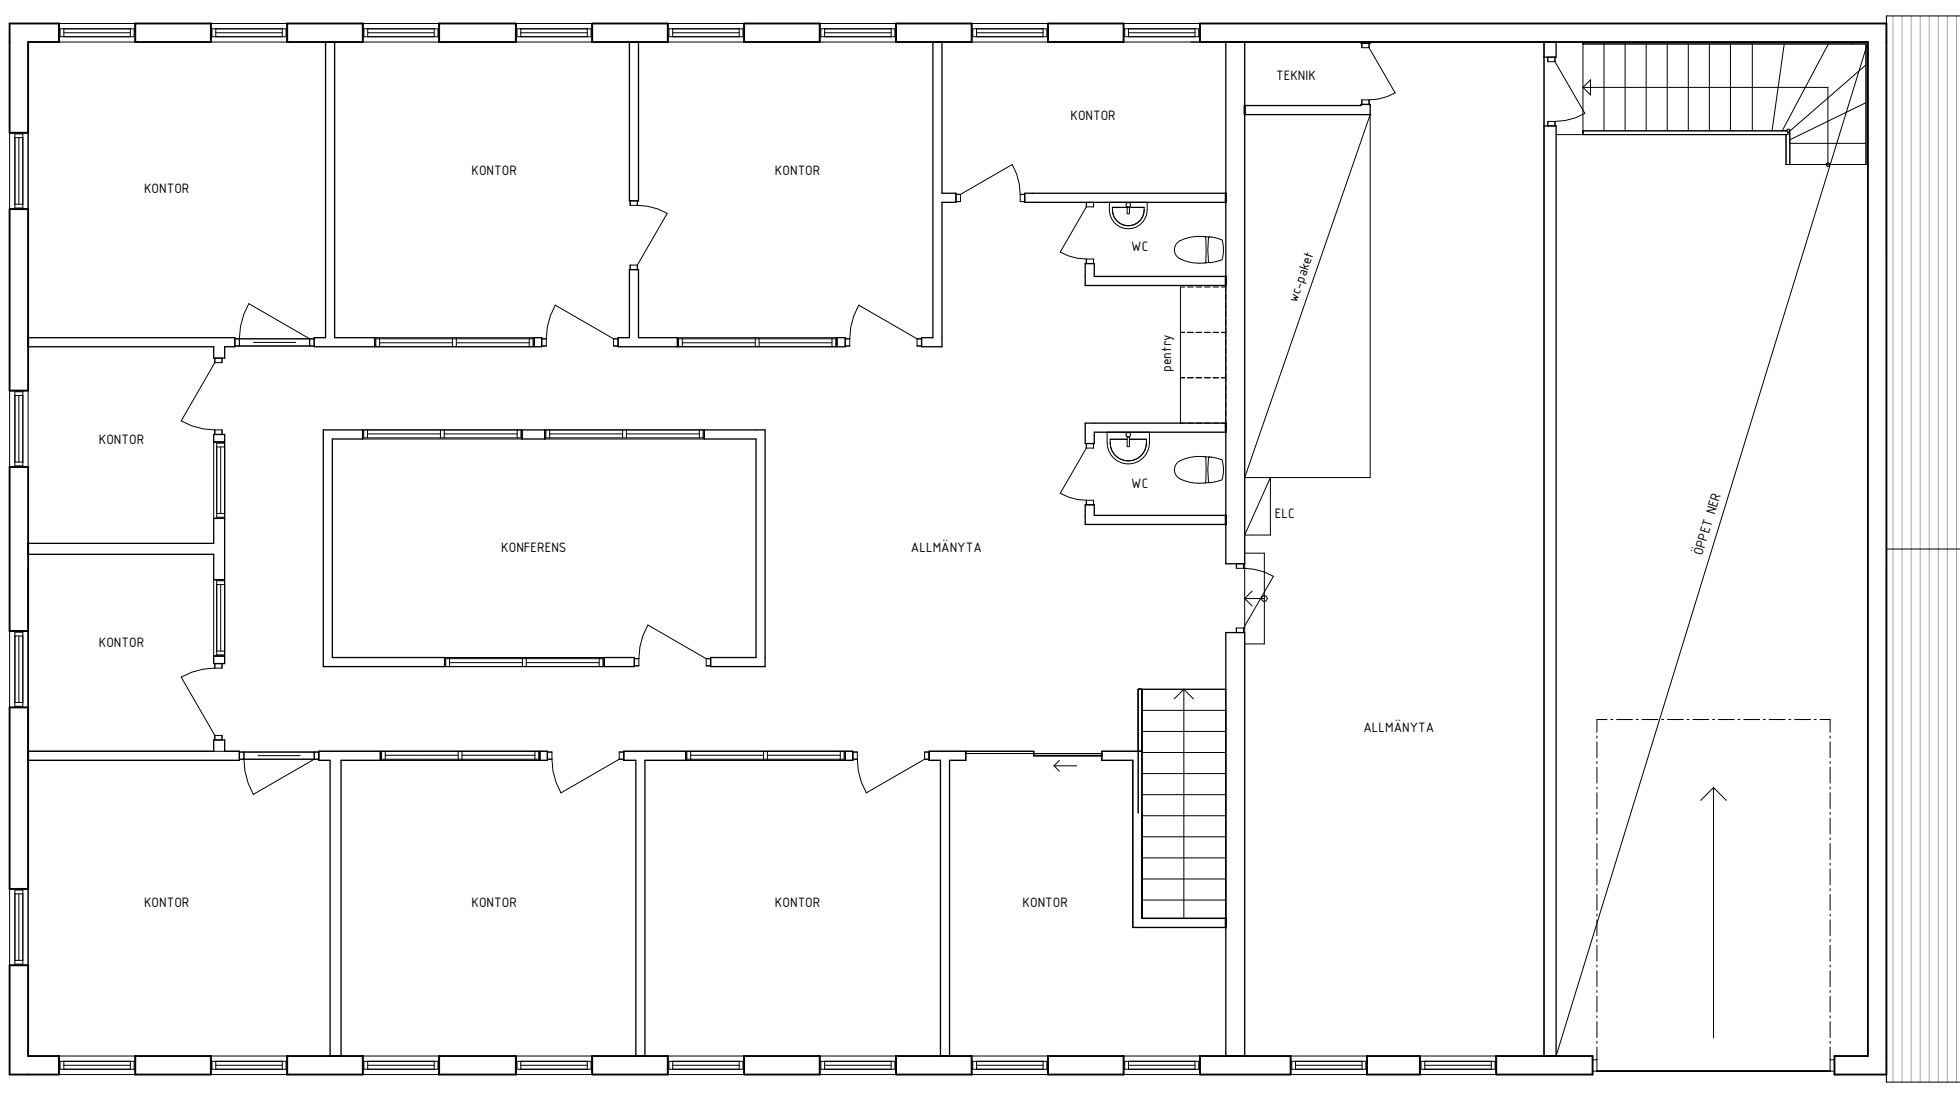

BET	ÄNDRINGEN AVSER	DATUM	SIGN
RELATIONSHANDLING			
Gävle Kommun HEMLINGBY 56:2			
 NORRMAN FASTIGHETER LOKALER OCH LÄGENHETER			
☒ A	SKOOG ARKITEKTER	tel. 026-62 40 30	
☐			
☐			
UPPDRAG NR		RITAD/KONSTR. AV	HANDLÄGGARE
2025-10-08		FH	
DATUM		ANSVARIG	
RELATIONSHANDLING Kryddstigen 5			
PLAN 2			
SKALA	NUMMER		BET
A1 1:50	A2		
A3 1:100			