


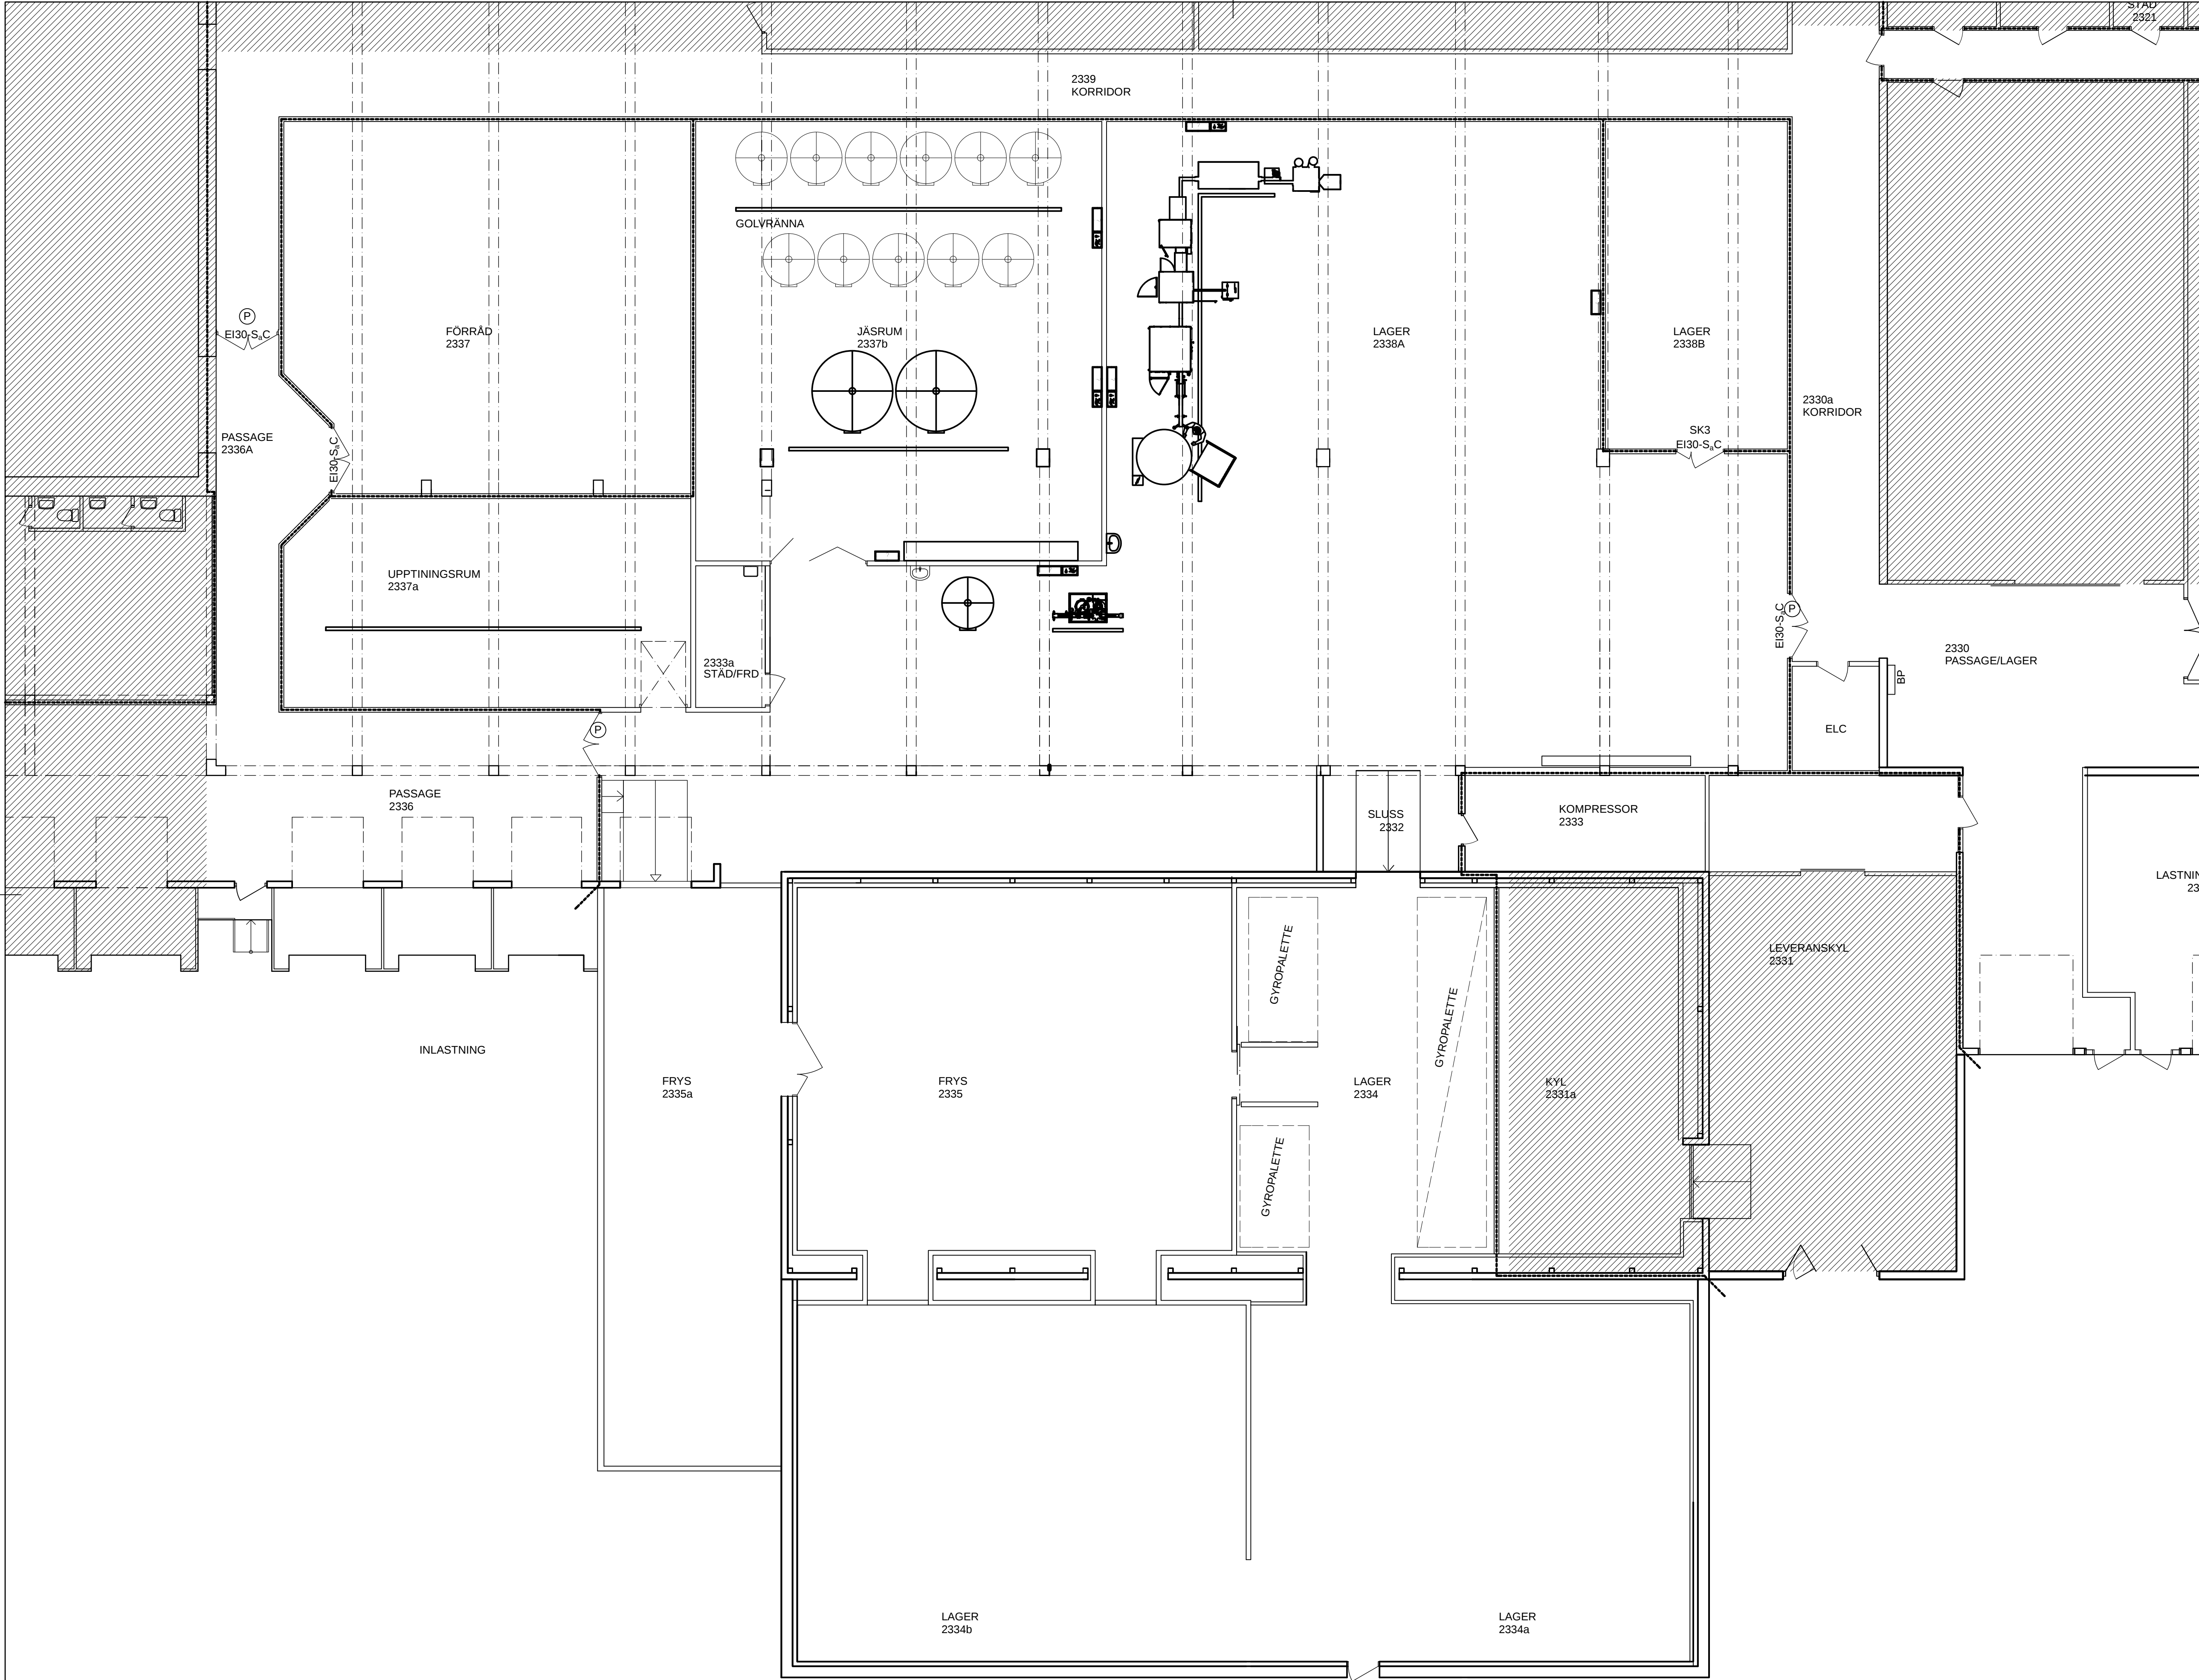


FÖRKLARINGAR

- Befintlig vägg
- Befintlig dörr
- Del som inte berörs
- Passersystem
- Brandcellsgräns E120
- Brandcellsgräns E160

BET	ANT	ÄNDRING AVSER	DATUM	Sign.
-----	-----	---------------	-------	-------

RELATIONSHANDLING

PERSSON INVEST
FASTIGHETER

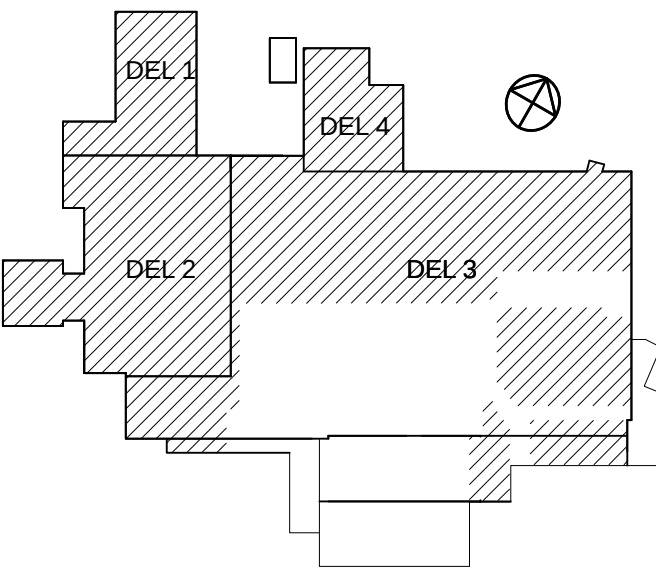

Gisteråsöstrand
Arkitektur AB

GISTERÅS
ÖSTRAND
ARKITEKTUR

UPPDRAG NR 17-3327-	RITAD AV JOBA	HANDLÄGGARE GUJO
DATUM 2018-01-24	ANSVARIG GUSTAV JONSSON	

KV ÅNGBRYGGERIET 1

PLAN DEL 1	NUMMER	BET
SKALA 1:100 (A1)	A-40.1-200	