


FÖRKLARINGAR

 BRANDCELLSGRÄNS EI30

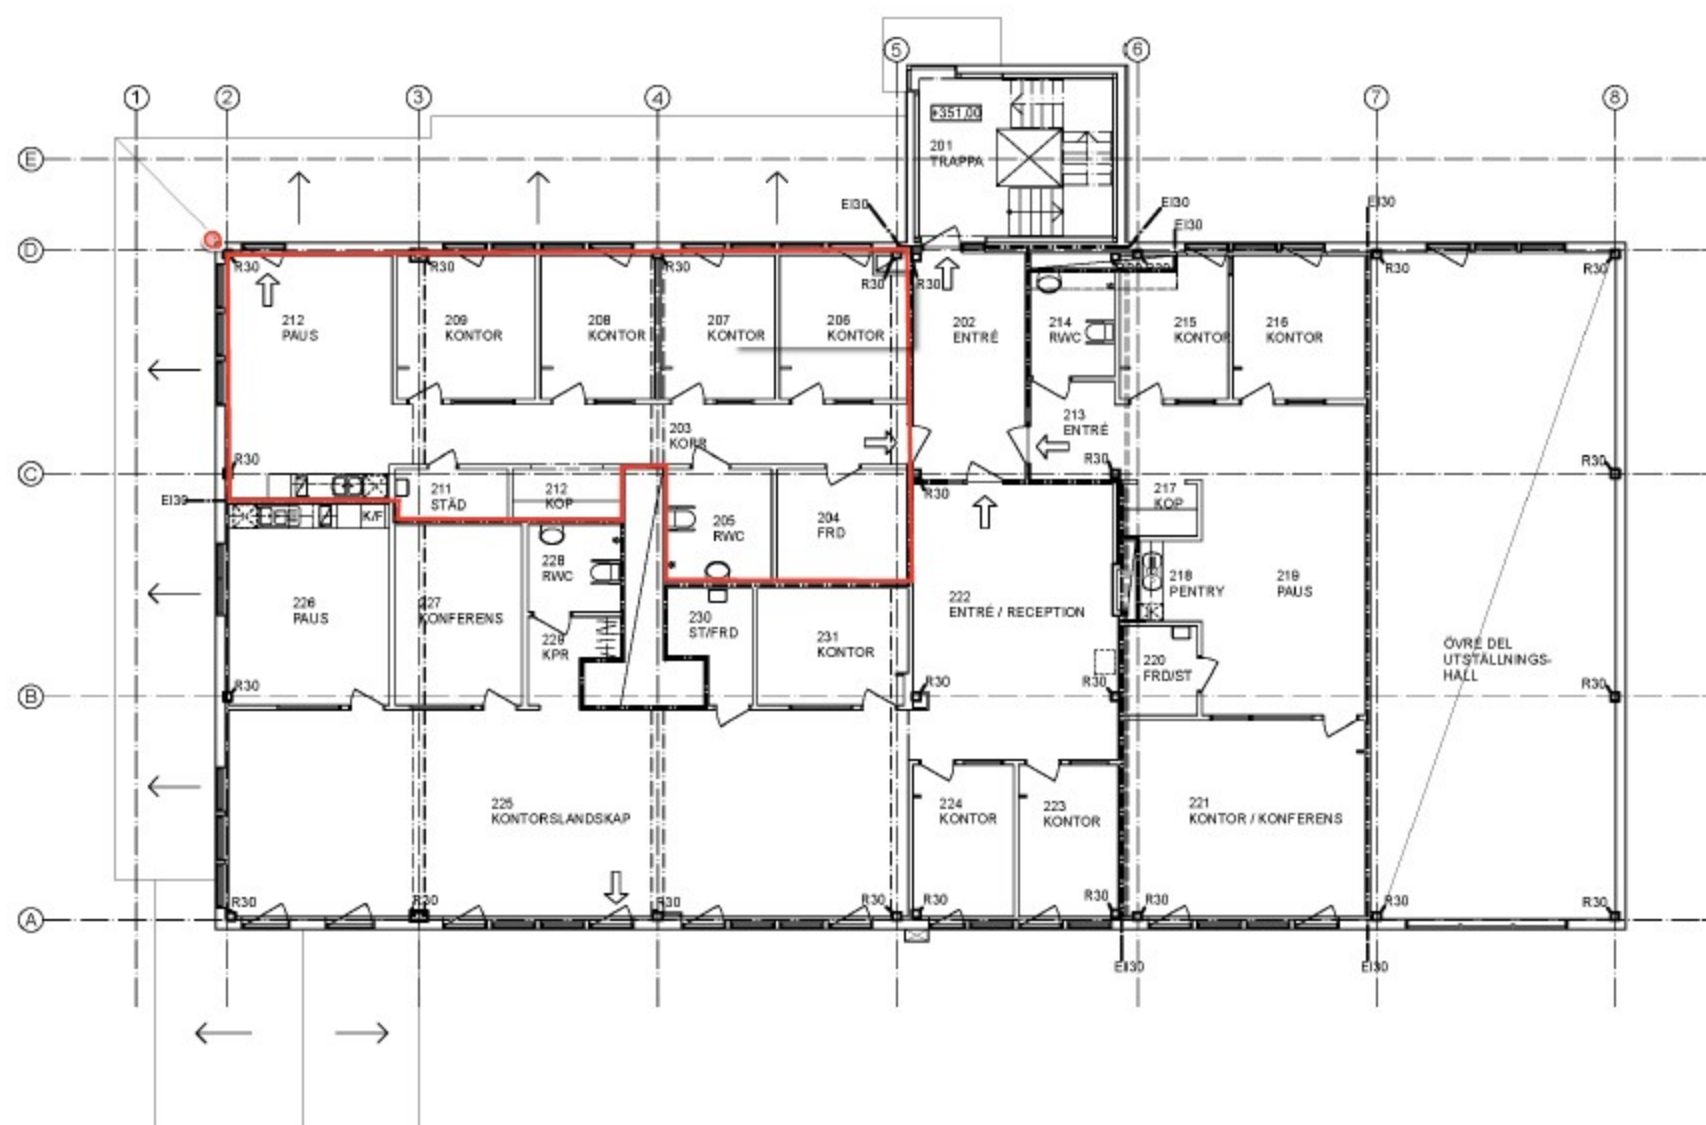

RELATIONSHANDLING

KV. OMNIBUSSEN 2
HUS E