


KONTOR  
LOA 237 M<sup>2</sup>

AVVIKELSER FRÅN VERKLIGHETEN  
KAN FÖREKOMMA.

SKALA 1:100

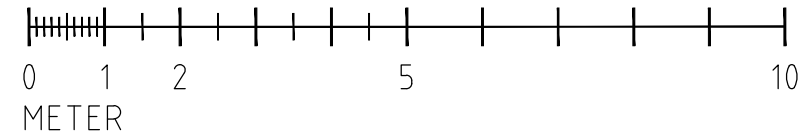

BET	ANT	ÄNDRINGEN AVSER	DATUM	SIGN
RELATIONSHANDLING				
SEGHETEN 10 Nässjö kommun				
<b>BYGGKOMPANIET</b> NÄSSJÖ   JÖNKÖPING				
UPPDRAG.NR ...	RITAD/KONSTR AV MP	HANDLÄGGARE M. Persson		
DATUM 2025-04-04	ANSVARIG ...			
KONTOR, QUECKFELDSGATAN 67				
PLAN 1				
SKALA 1:100 (A3)	NUMMER A-40-1-110	BET		