



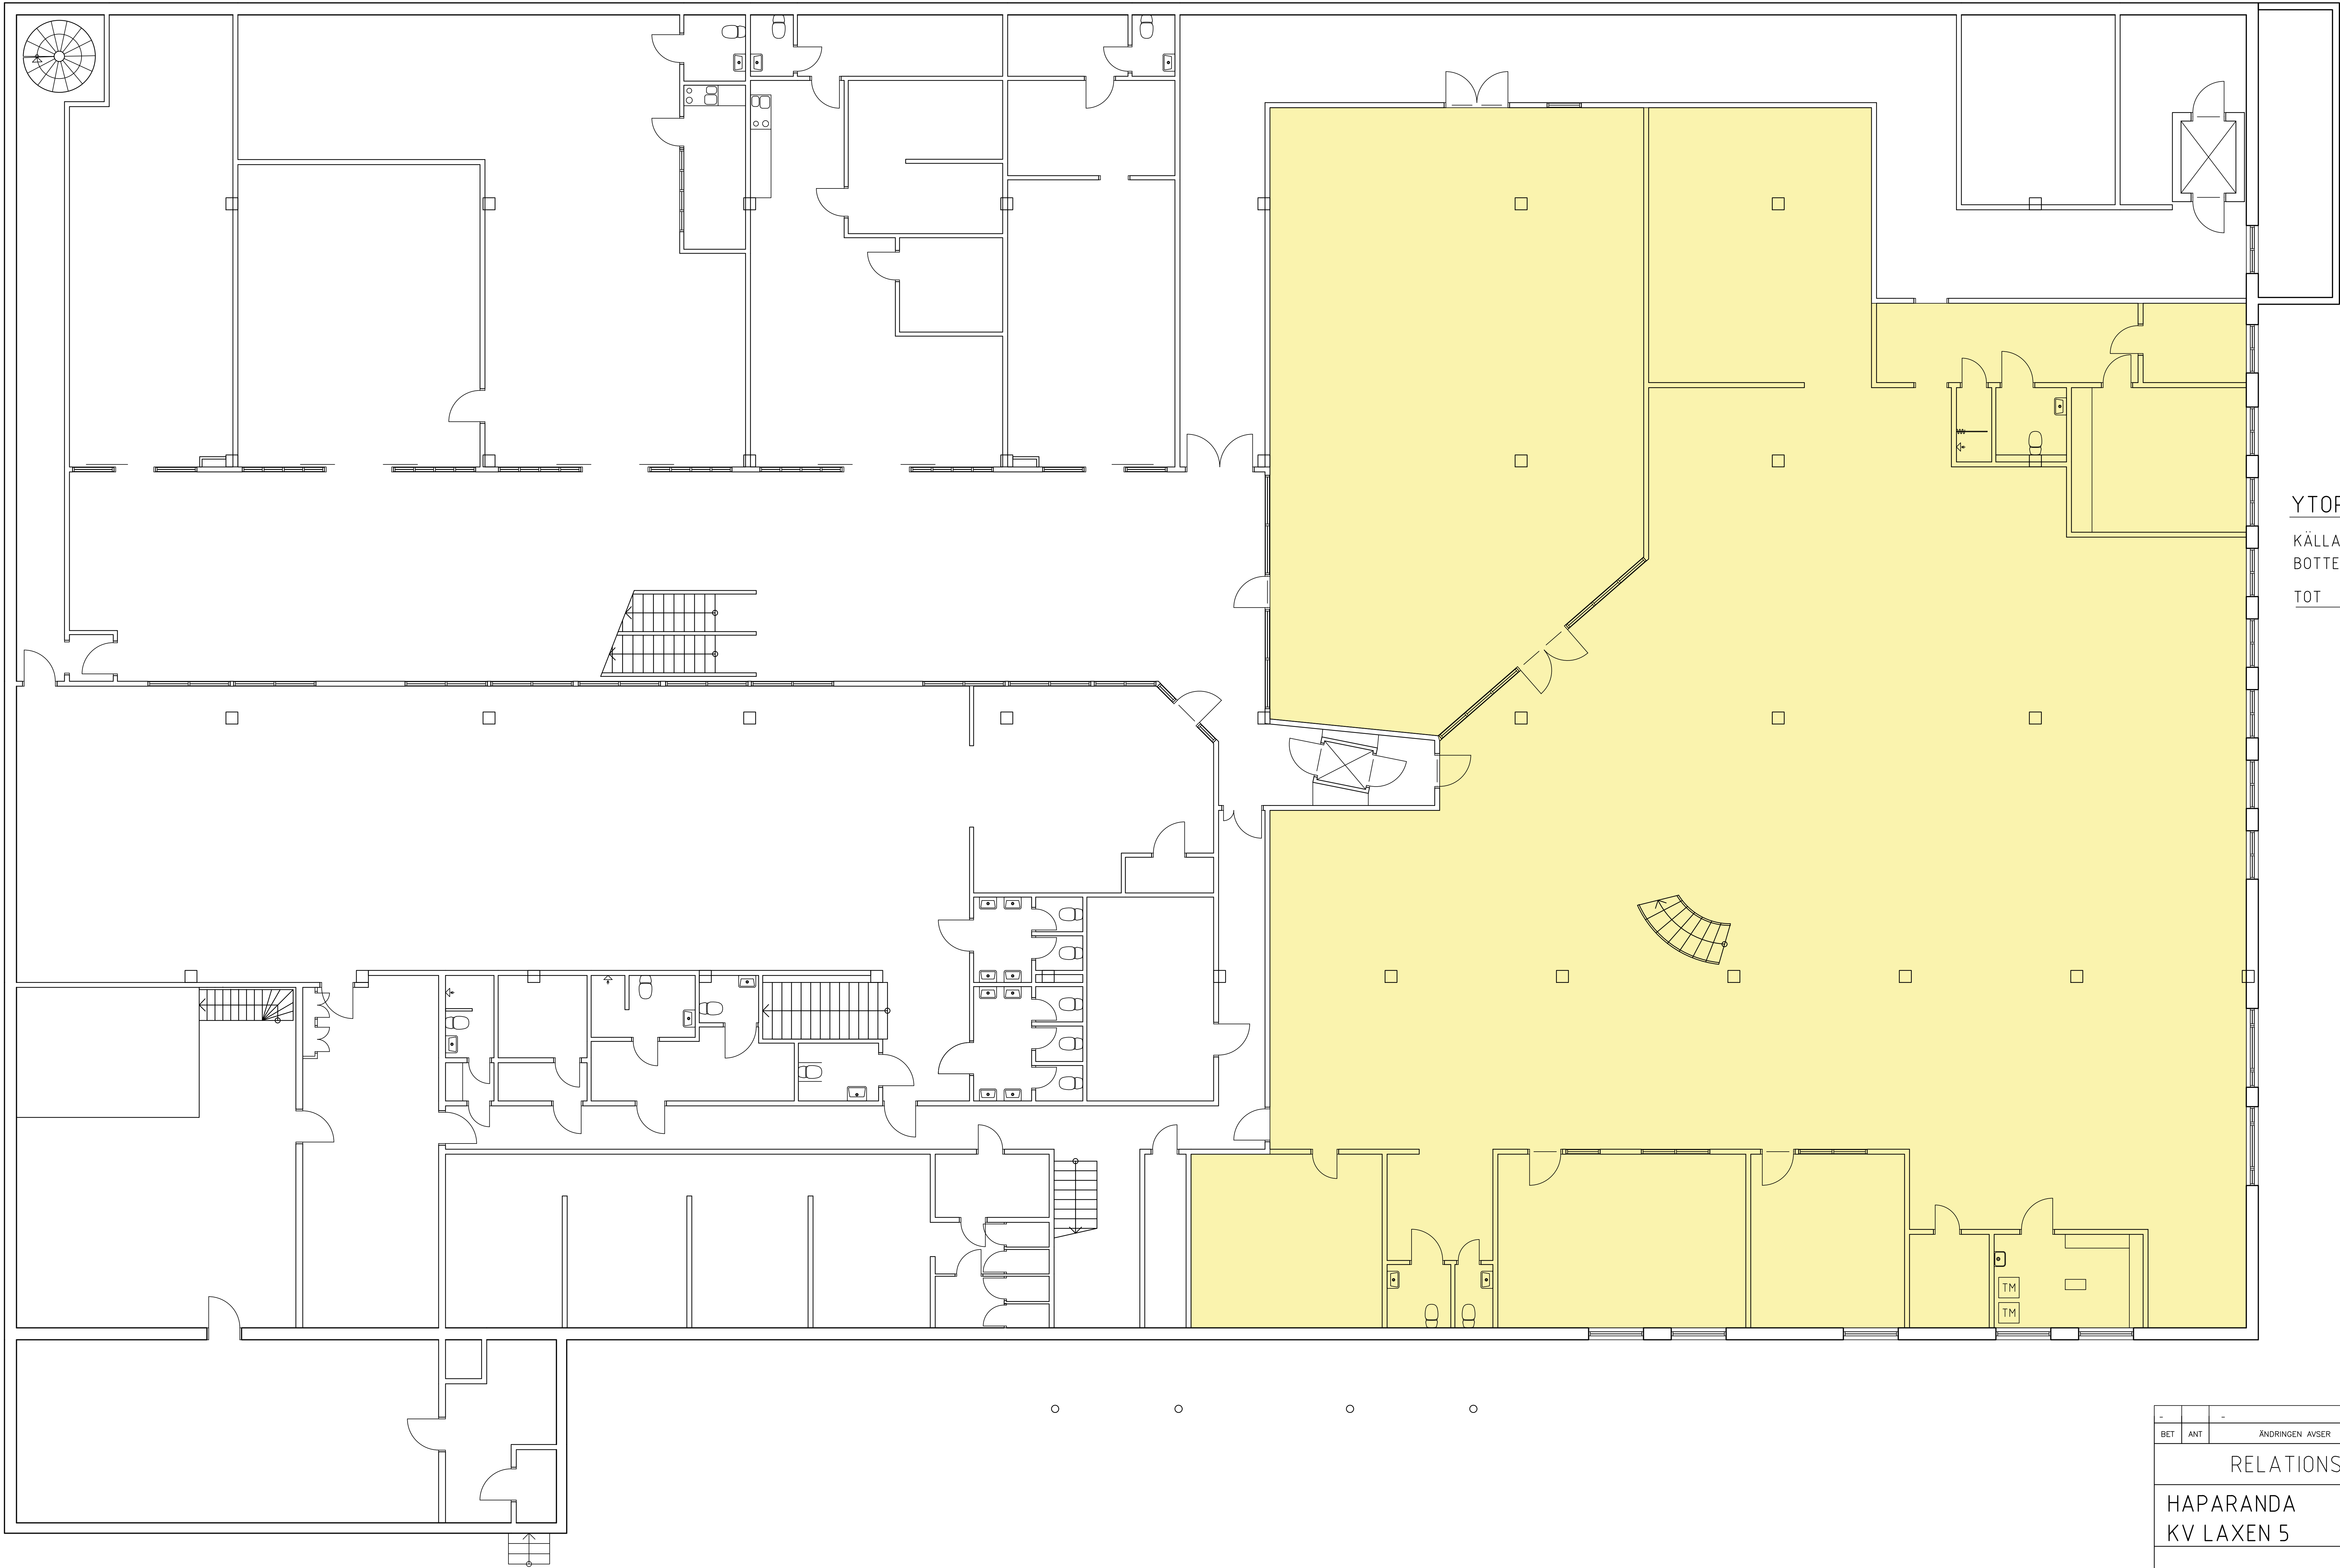

YTOR	
KÄLLARPLAN	951 m2
BOTTENPLAN	901 m2
TOT	1852 m2

KÄLLARPLAN
1:100

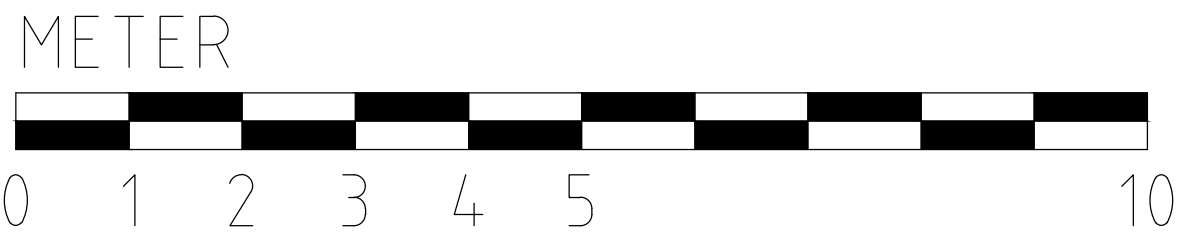

► RELATIONSRITNING	Föreningsgatan 7c 981 31 Kiruna Tel. 0980-809 30 Mob. 070-57 809 30 Fax. 0980-136 20		Tavér Byggkonsult AB	
► ARBETSRIITNING	ARB NR 21-917	RITAD AV MT	HANDLÄGGARE M TAVÉR	
► FÖRFRÅGNINGSUNDERLAG	DATUM 2025-11-07	ANSVARIG MAGNUS TAVÉR		
► BYGGLOVSRITNING			RELATION	NUMMER
► FÖRHANDSKOPIA			SKALA 1:100	BET Y 30-000

-	-	-	-
BET	ANT	ÄNDRINGEN AVSER	SIGN DATUM
RELATIONSRIITNING			
HAPARANDA KV LAXEN 5			
UPPDRAG NR	RITAD AV M.TAVER	HANDLÄGGARE M BÄCKTORP	
DATUM 2025-11-07	ANSVARIG MAGNUS BÄCKTORP		