



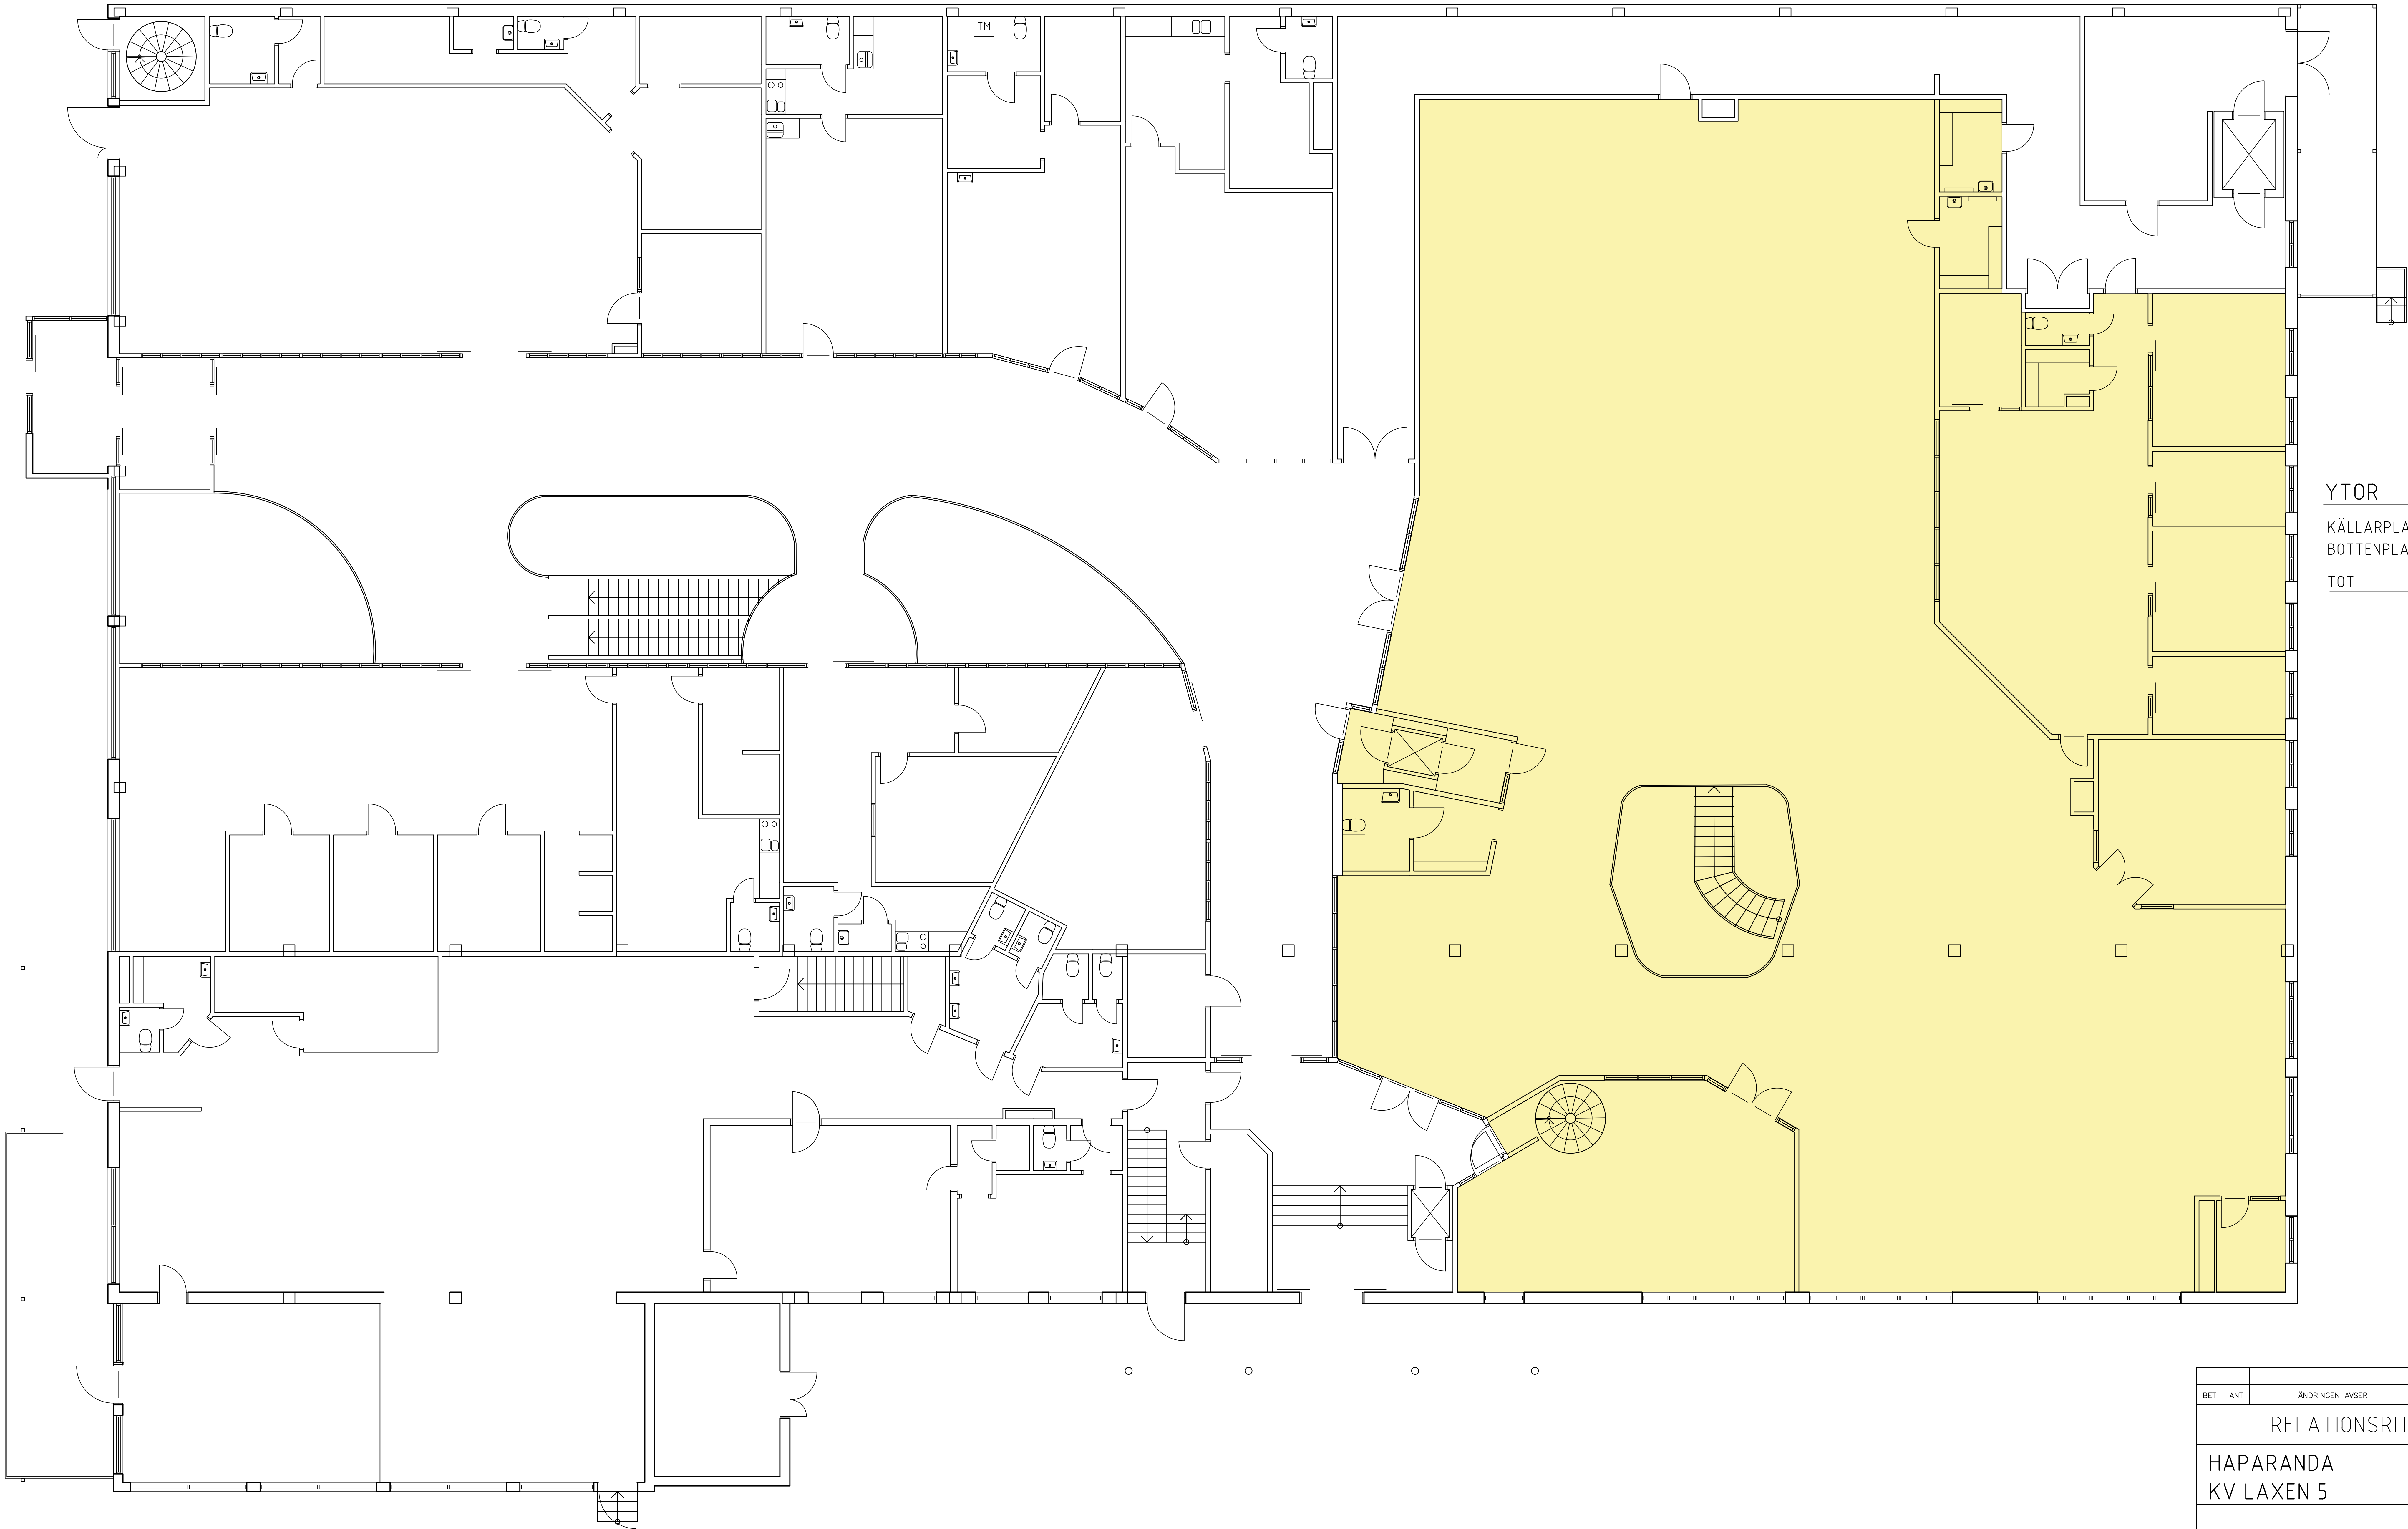

BOTTENPLAN
1:100

YTÖR

KÄLLARPLAN	951 m2
BOTTENPLAN	901 m2
TOT	1852 m2

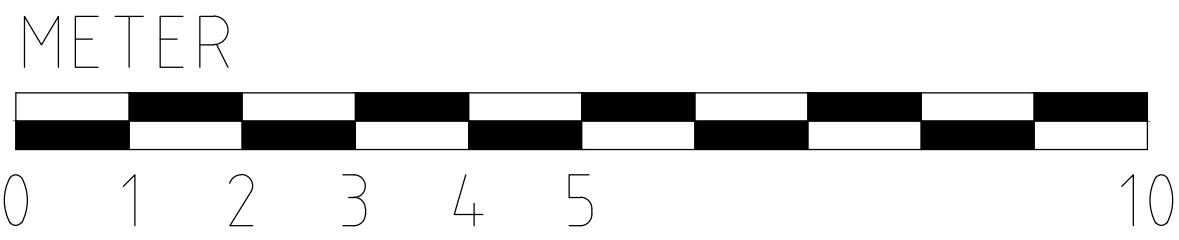

RELATIONSRITNING
ARBETSRITNING
FÖRFRÅGNINGSUNDERLAG
BYGGLOVSRITNING
FÖRHANDSKOPIA

Föreningsgatan 7c 981 31 Kiruna Tel. 0980-809 30 Mob. 070-57 809 30 Fax. 0980-136 20
ARB.NR 21-917
DATUM 2025-11-07



RITAD AV MT	HANDLÄGGARE M TAVÉR
ANSVARIG	

		-		-		-
BET	ANT	ÄNDRINGEN AVSER			SIGN	DATUM
RELATIONSRITNING						
HAPARANDA						
KV LAXEN 5						
UPPDRAG NR		RITAD AV		HANDLÄGGARE		
		M.TAVER		M BÄCKTORP		
DATUM		ANSVARIG		MAGNUS BÄCKTORP		
2025-11-07						
BIBLIOTEKET						
BOTTENPLAN						
RELATION						
SKALA		NUMMER			BET	
1:100		Y 30-100				