



Byggnadsspecifikation

Stomme

Stålstomme kulör RAL 7000 (grå)

Väggar

Sandwischelement 160 mm PIR U=0,19

Kulör utsida: RAL 9007 (Mörksilver)

Kulör insida: RAL 9010 (Vit)

Tak

TRP 128

Isolering 160 mm PIR U=0,19

Takpapp Katepal SEP 5500 dubbel (svart)

Takavvattning

Hängrännor och stuprör, kulör: (Svart)

Fönster & glasparti

Dubbelt energiglas med argonfyllning U=1,1

Kulör: Naturriodiserad AL, RAL 6003 (Grön)

Portar

Rullportar, kulör: RAL 6003 (Grön) U=1,1

BET	ANT	ÄNDRINGEN AVSER	SIGN	DATUM

NP NORTHPOWER
STÅLHALLAR AB

KUND:



FASTIGHETS BETECKNING: SKALLSJÖ 1:8

RELATIONSHANDLING

RITAD AV:
NABIL QAADOUN
TEL: 073-2198203

SKALA (A3):

RITNING:


ÖVERSIKTSVY 3D

DATUM:

RITNING NR:

2018-01-22

A01

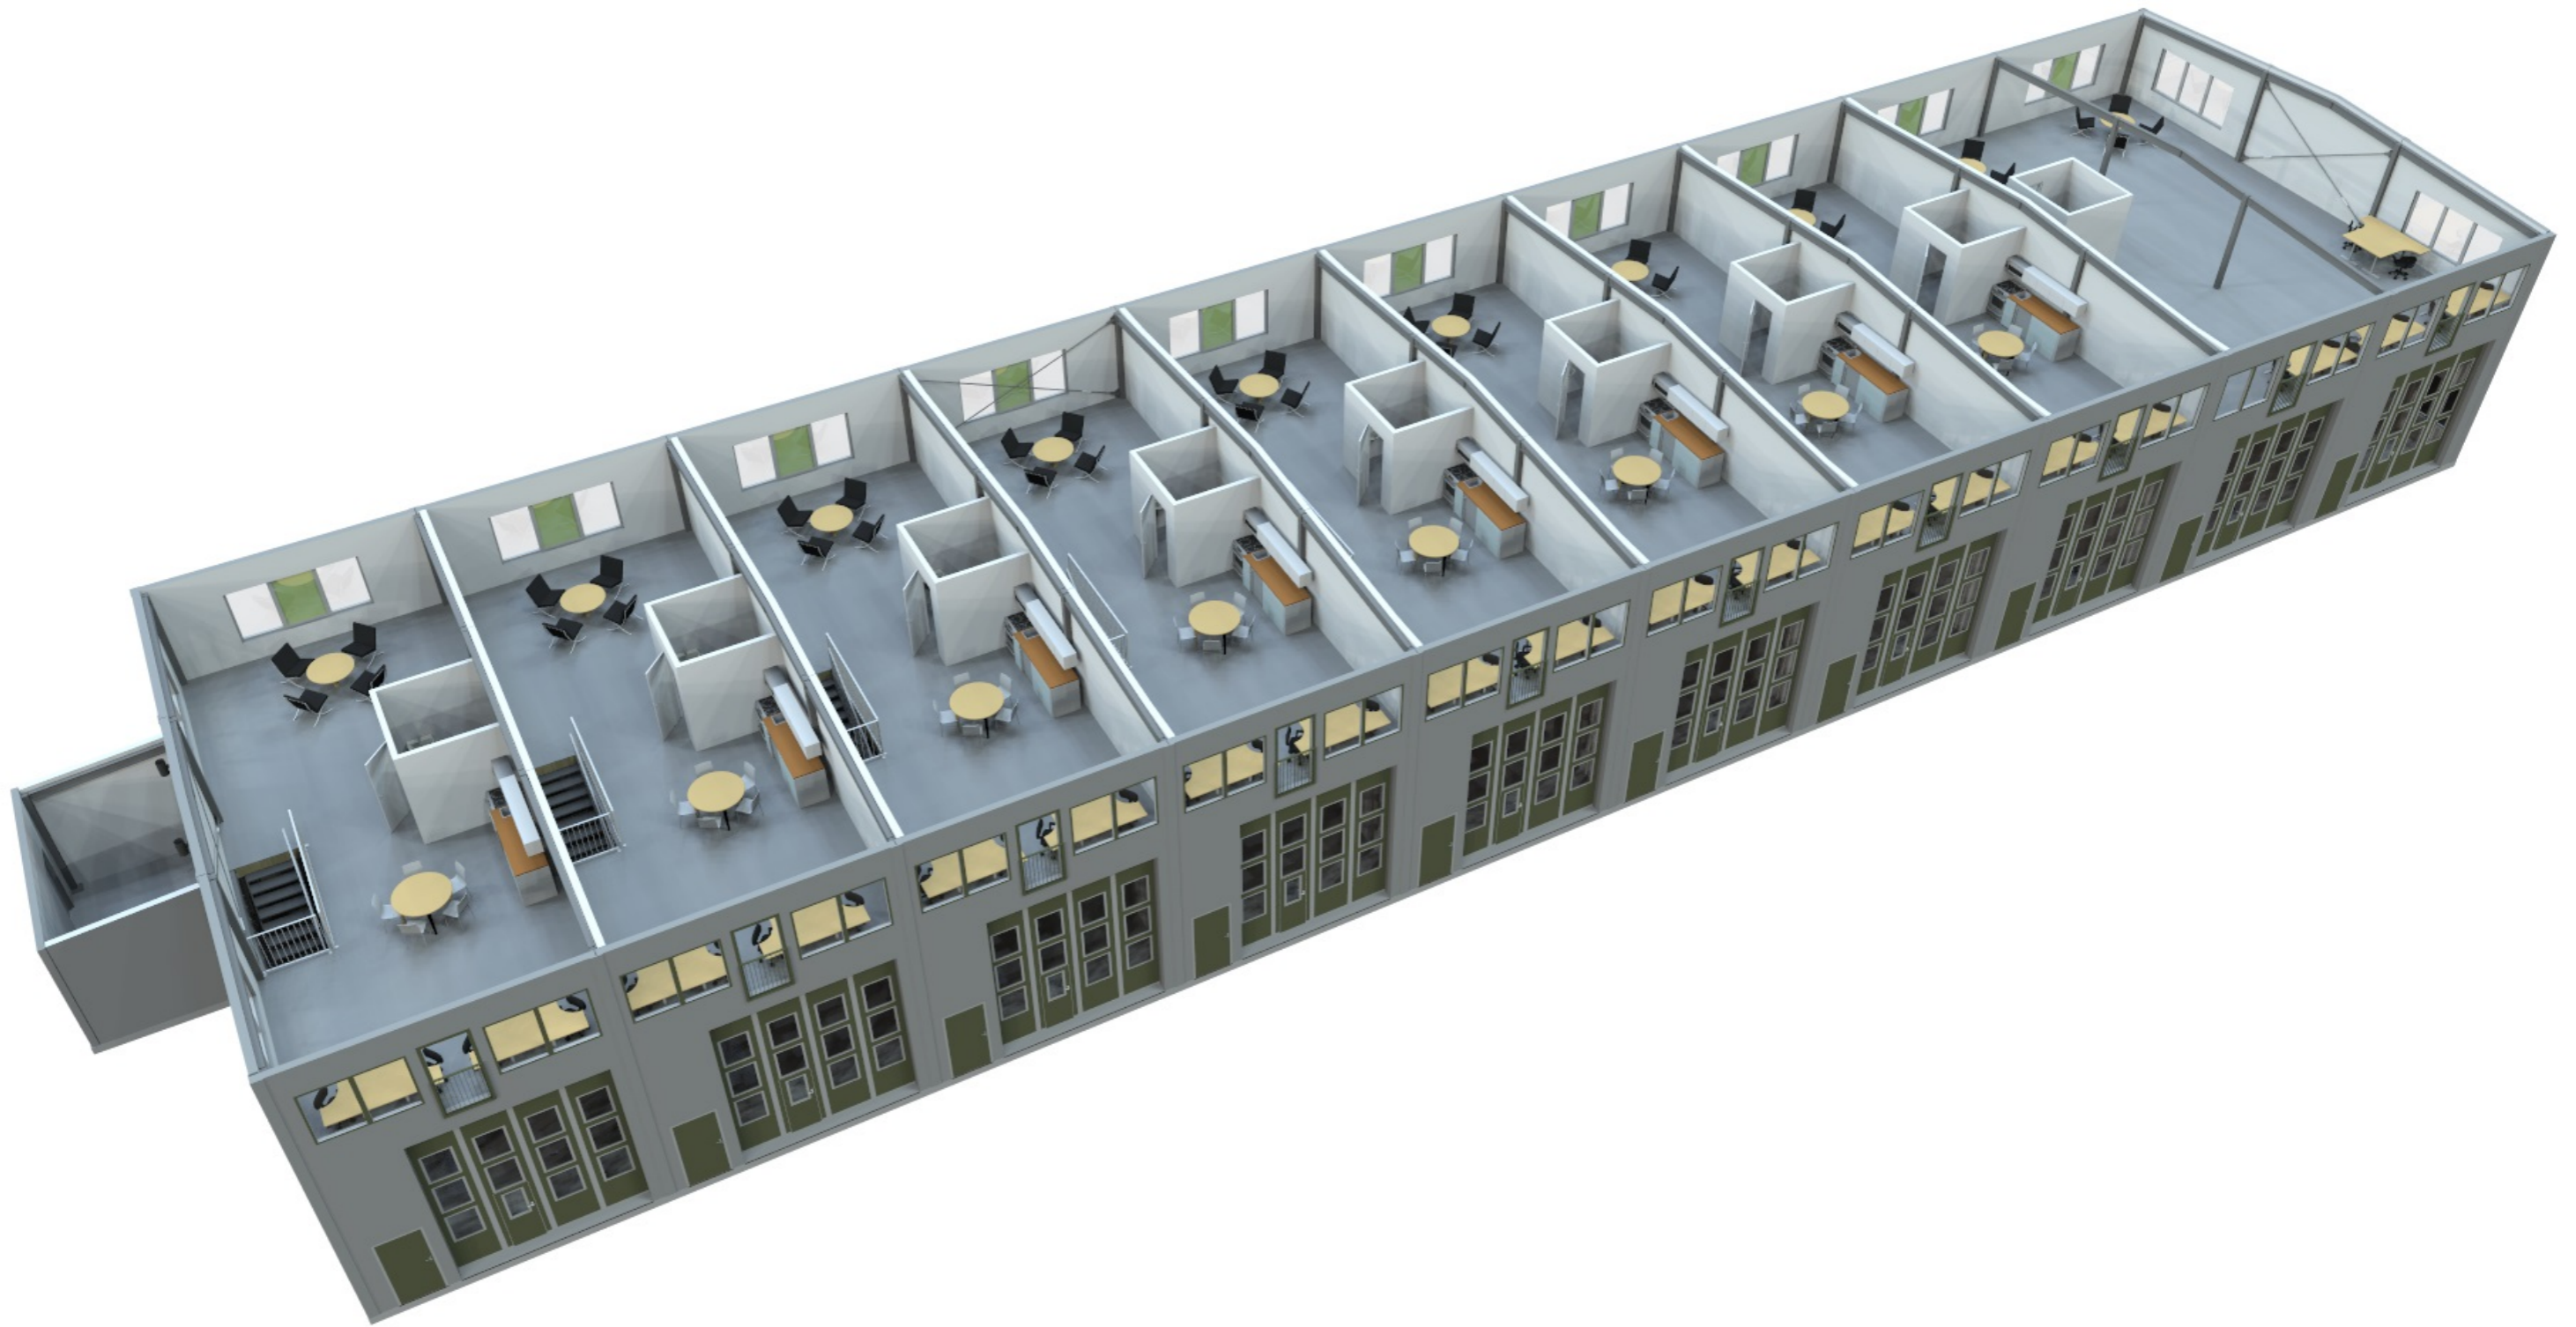

BET	ANT	ÄNDRINGEN AVSER	SIGN	DATUM

NP NORTHPOWER
STÅLHALLAR AB

KUND:



FASTIGHETS BETECKNING: SKALLSJÖ 1:8

RELATIONSHANDLING

RITAD AV:
NABIL QAADOUN
TEL: 073-2198203

SKALA (A3):

RITNING:


ÖVERSIKTSVY 3D

DATUM:

2018-01-22

RITNING NR:

A02

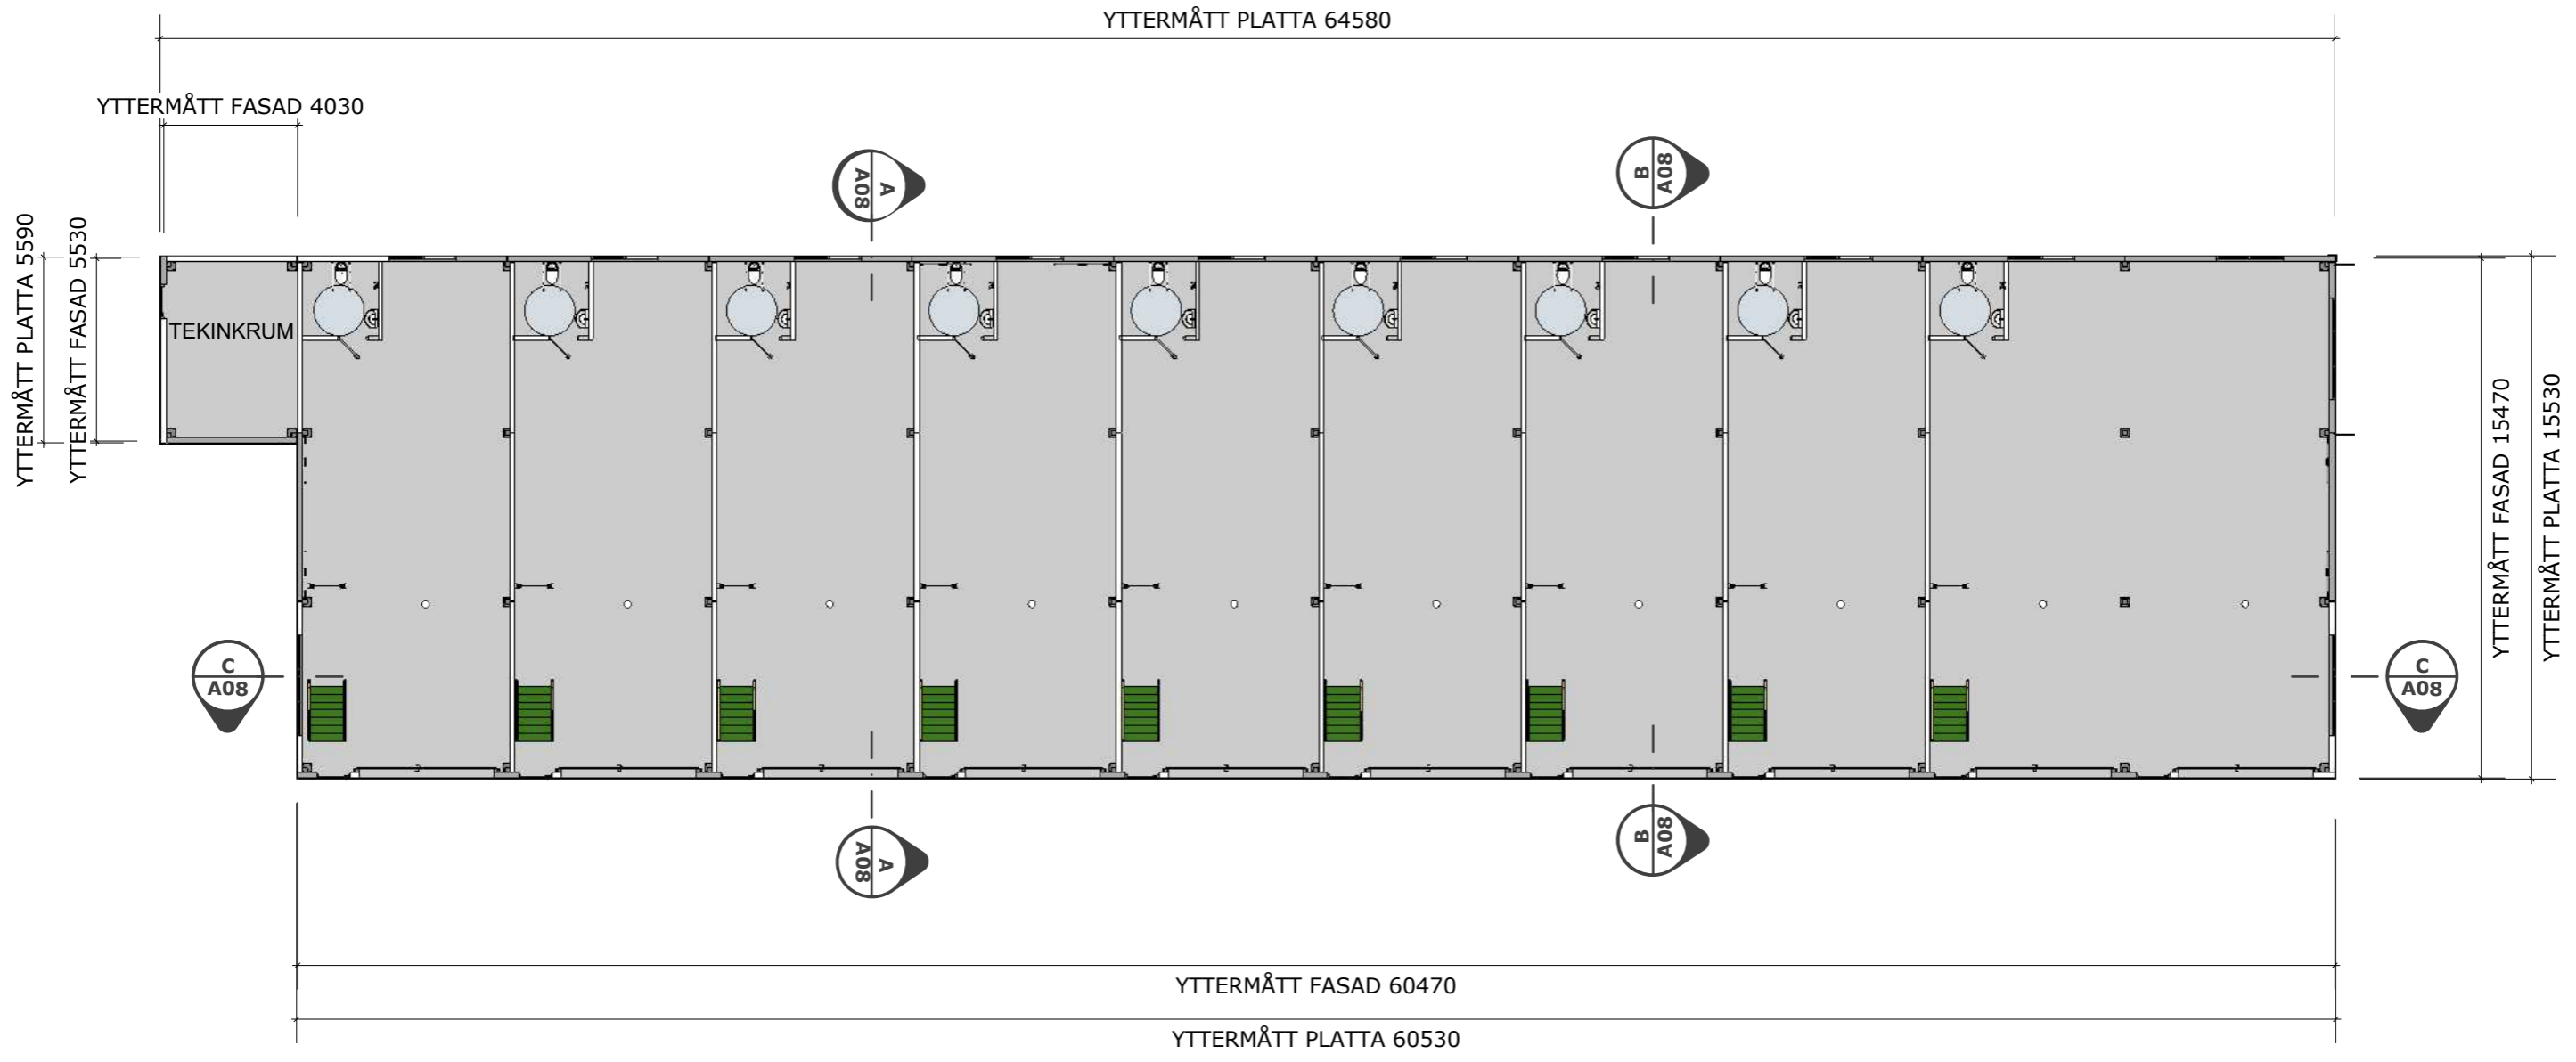

BET	ANT	ÄNDRINGEN AVSER	SIGN	DATUM



KUND:





FASTIGHETS BETECKNING: SKALLSJÖ 1:8

RELATIONSHANDLING

RITAD AV:
NABIL QAADOUN
TEL: 073-2198203

SKALA (A3): 1:200
RITNING: PLAN 1

DATUM: 2018-01-22
RITNING NR: A03

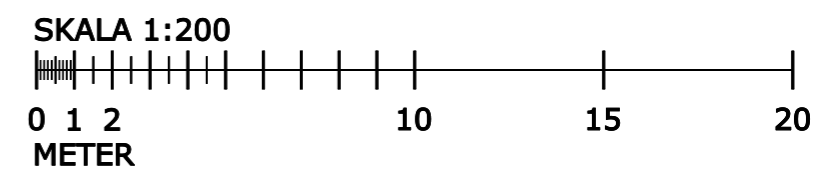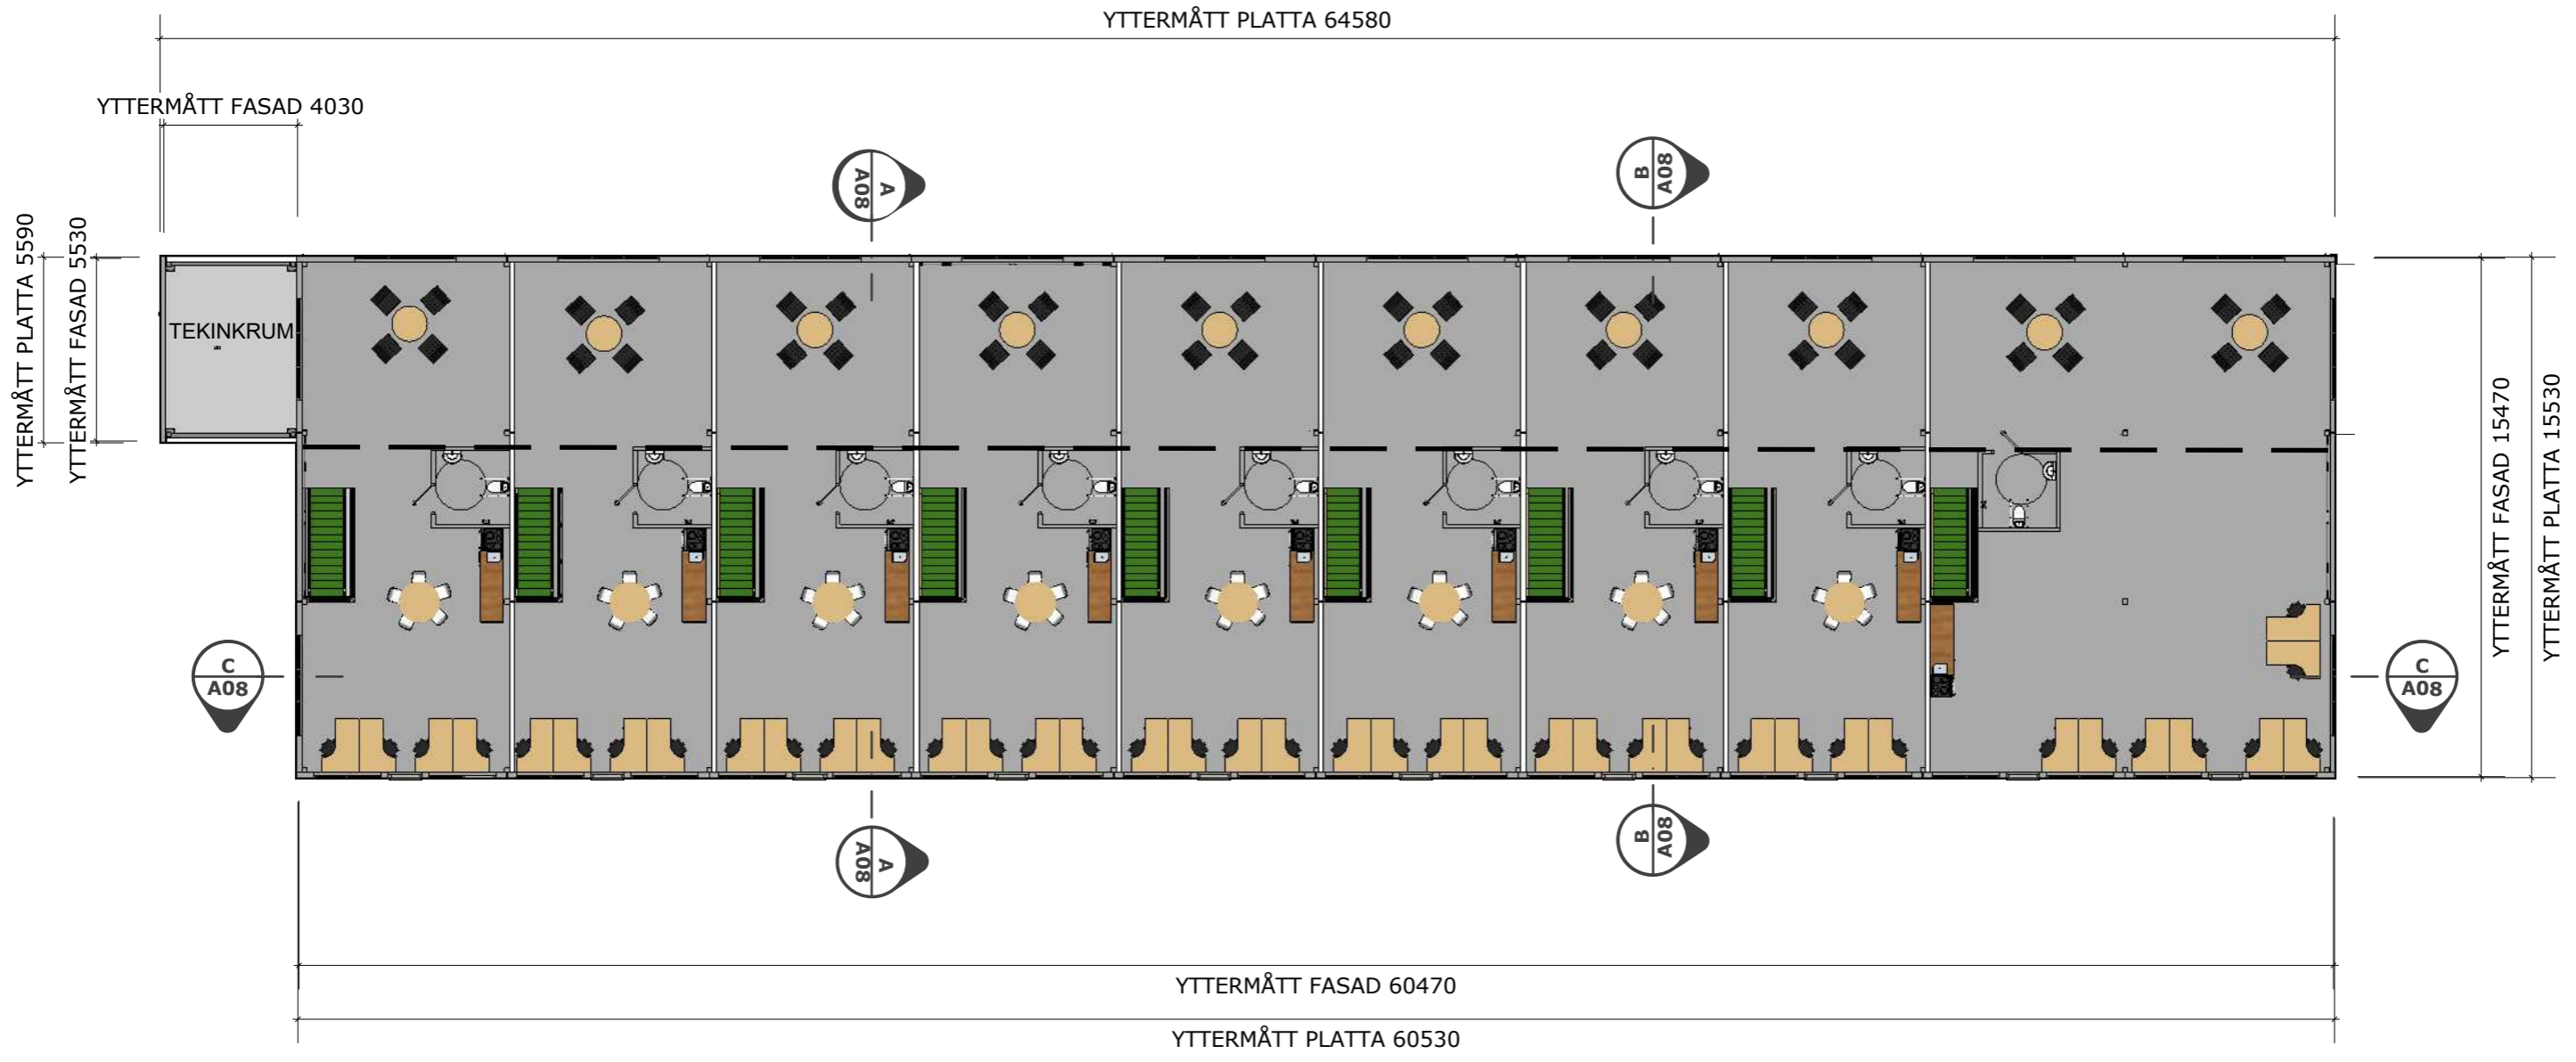

BET	ANT	ÄNDRINGEN AVSER	SIGN	DATUM	KUND:		FASTIGHETS BETECKNING:	RITAD AV:	SKALA (A3):	DATUM:
							SKALLSJÖ 1:8	NABIL QAADOUN	1:200	2018-01-22
RELATIONSHANDLING								TEL: 073-2198203	RITNING: PLAN 2	RITNING NR: A04

NORTHPOWER STÅLHALLAR AB