



REF:

LAGER: SB11

PLAN 2

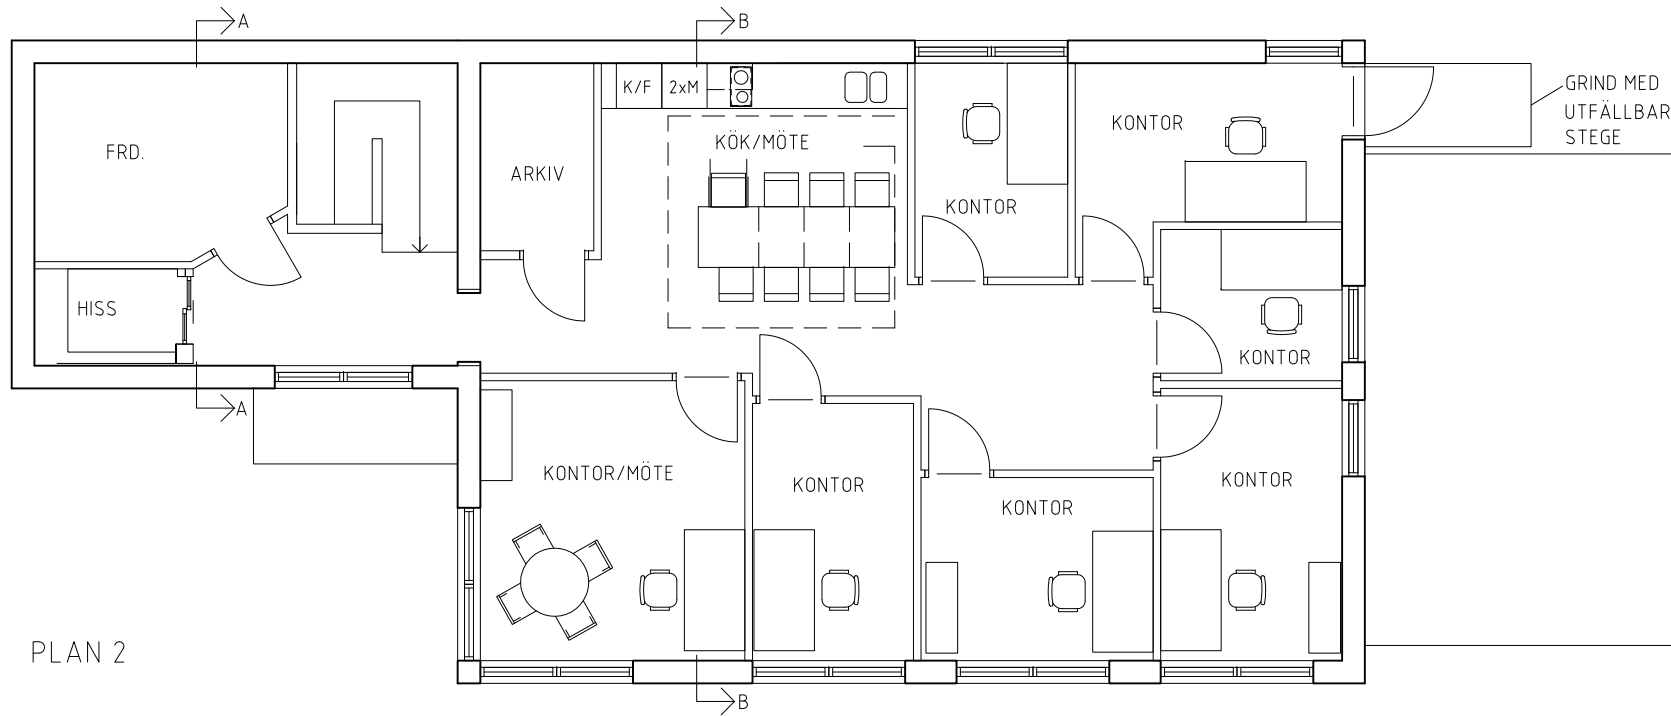

PLAN 1

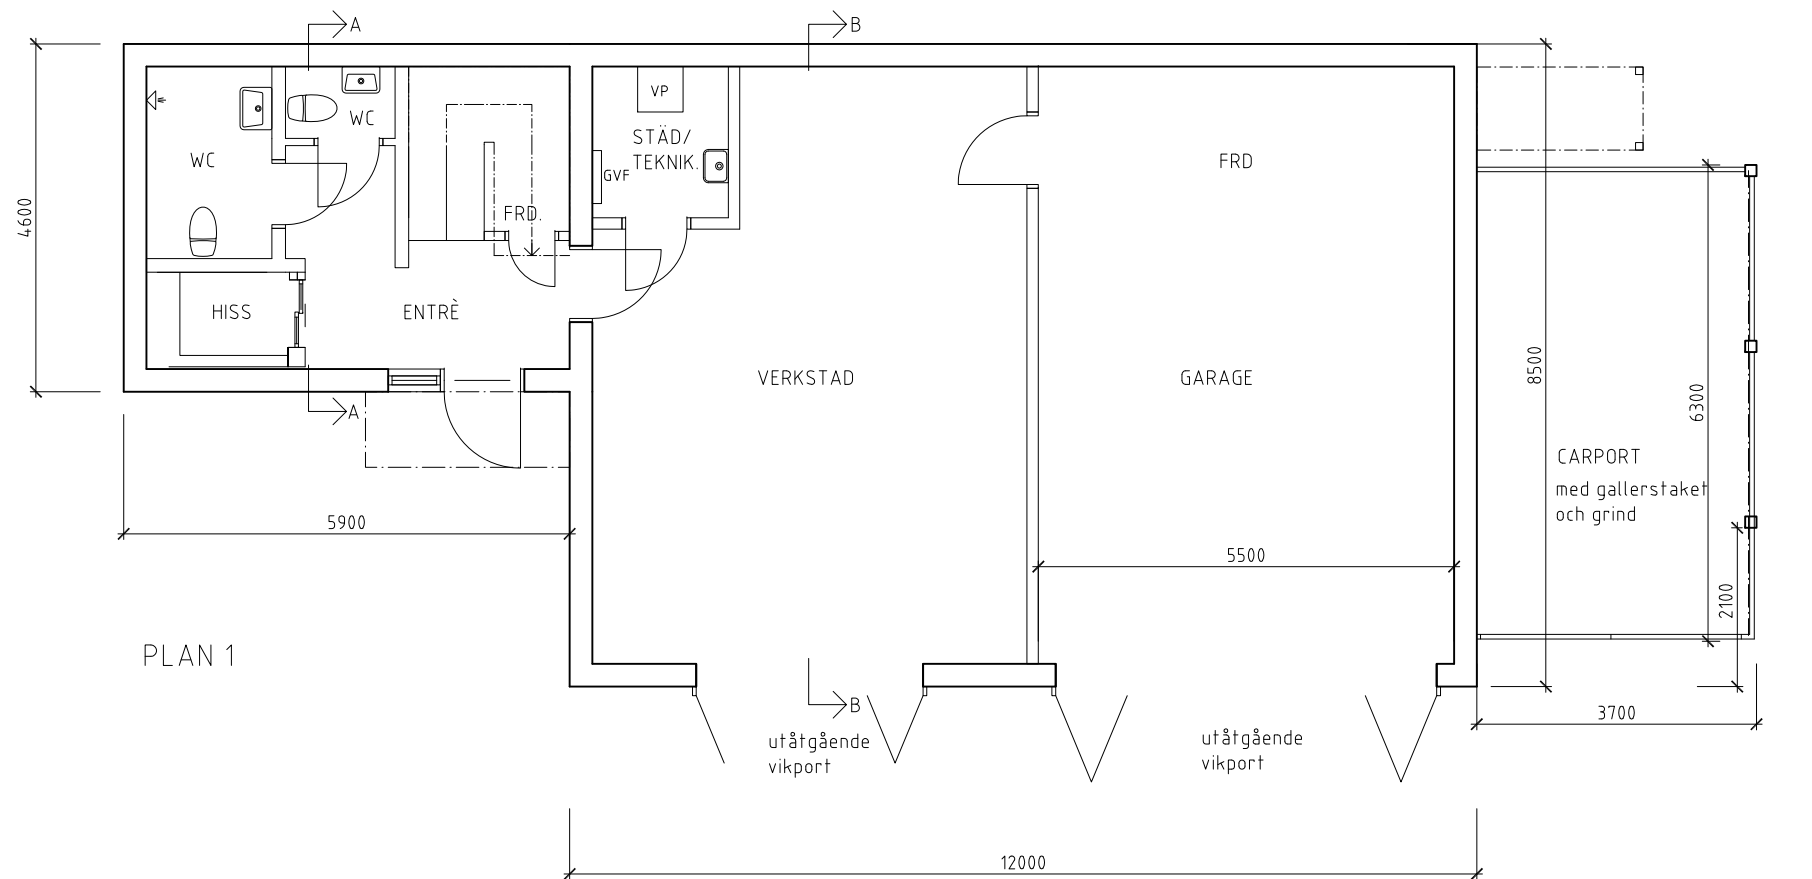


TOMTGRÄNS


SKALA 1:100



SEKTION A-A

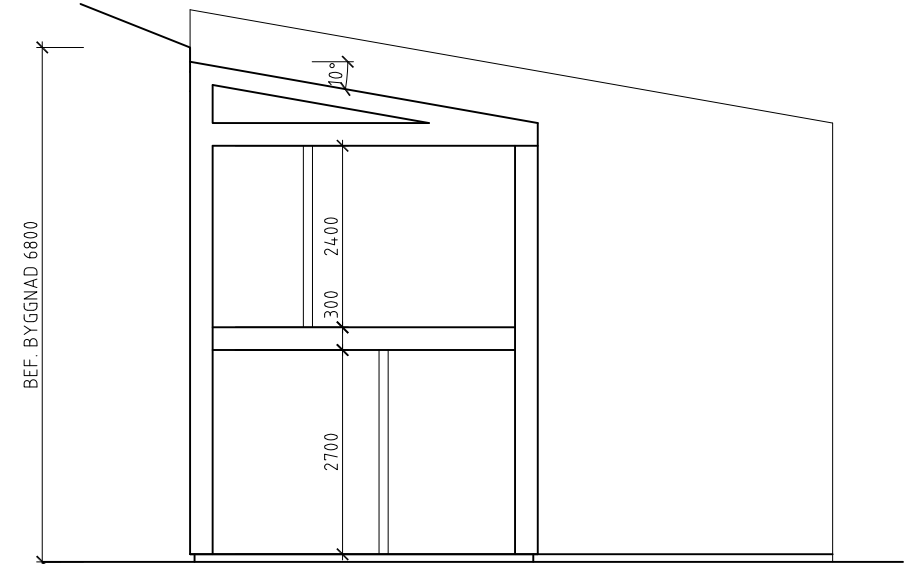

SEKTION B-B

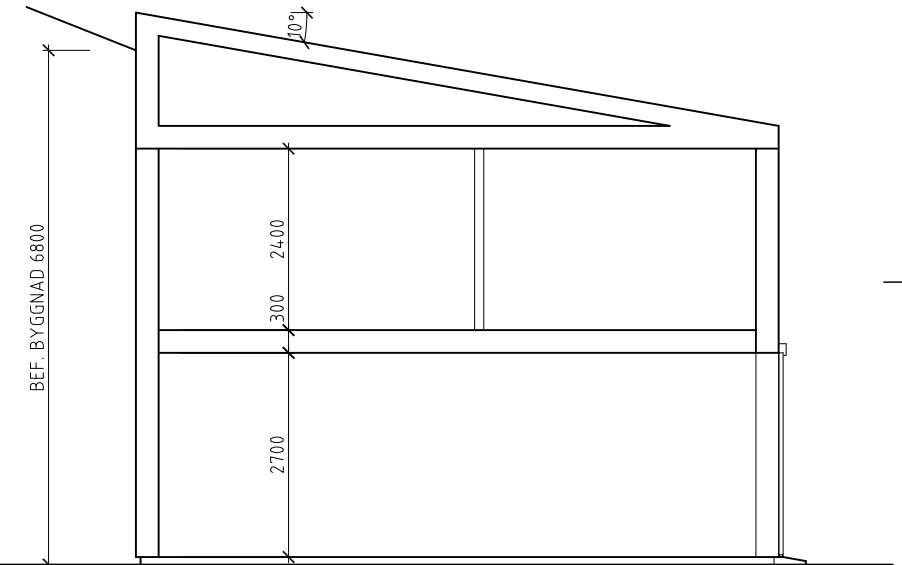

|                                                                                         |          |                          |   |             |
|-----------------------------------------------------------------------------------------|----------|--------------------------|---|-------------|
| BET                                                                                     | ANT      | ÄNDRINGEN AVSER          | SIGN   | DATUM       |
| RELATIONSHANDLING                                                                       |          |                          |   |             |
| NYBYGGNAD AV IND. LOKAL                                                                 |          |                          |   |             |
|    |          |                          | <b>MATS &amp; ARNE ARKITEKTKONTOR AB</b><br>Box 236   444 23 Stenungsund<br>Telefon 0303-66 440<br>kontoret@matsoarne.se<br>www.matsoarne.se |             |
| UPPDRAG NR<br>2016137                                                                   |          | RITAD AV<br>A. Johansson |   | HANDLÄGGARE |
| DATUM<br>2018-09-04                                                                     |          | ANSVARIG                 |   |             |
| BISKOPSGÅRDEN 47:11<br>GÖTEBORGS KOMMUN<br>NYBYGGNAD AV IND. LOKAL<br>PLANER, SEKTIONER |          |                          |   |             |
| SKALA A1                                                                                | SKALA A3 | NUMMER                   |   | I BET       |
|                                                                                         | 1:100    | A-02                     |   |             |