
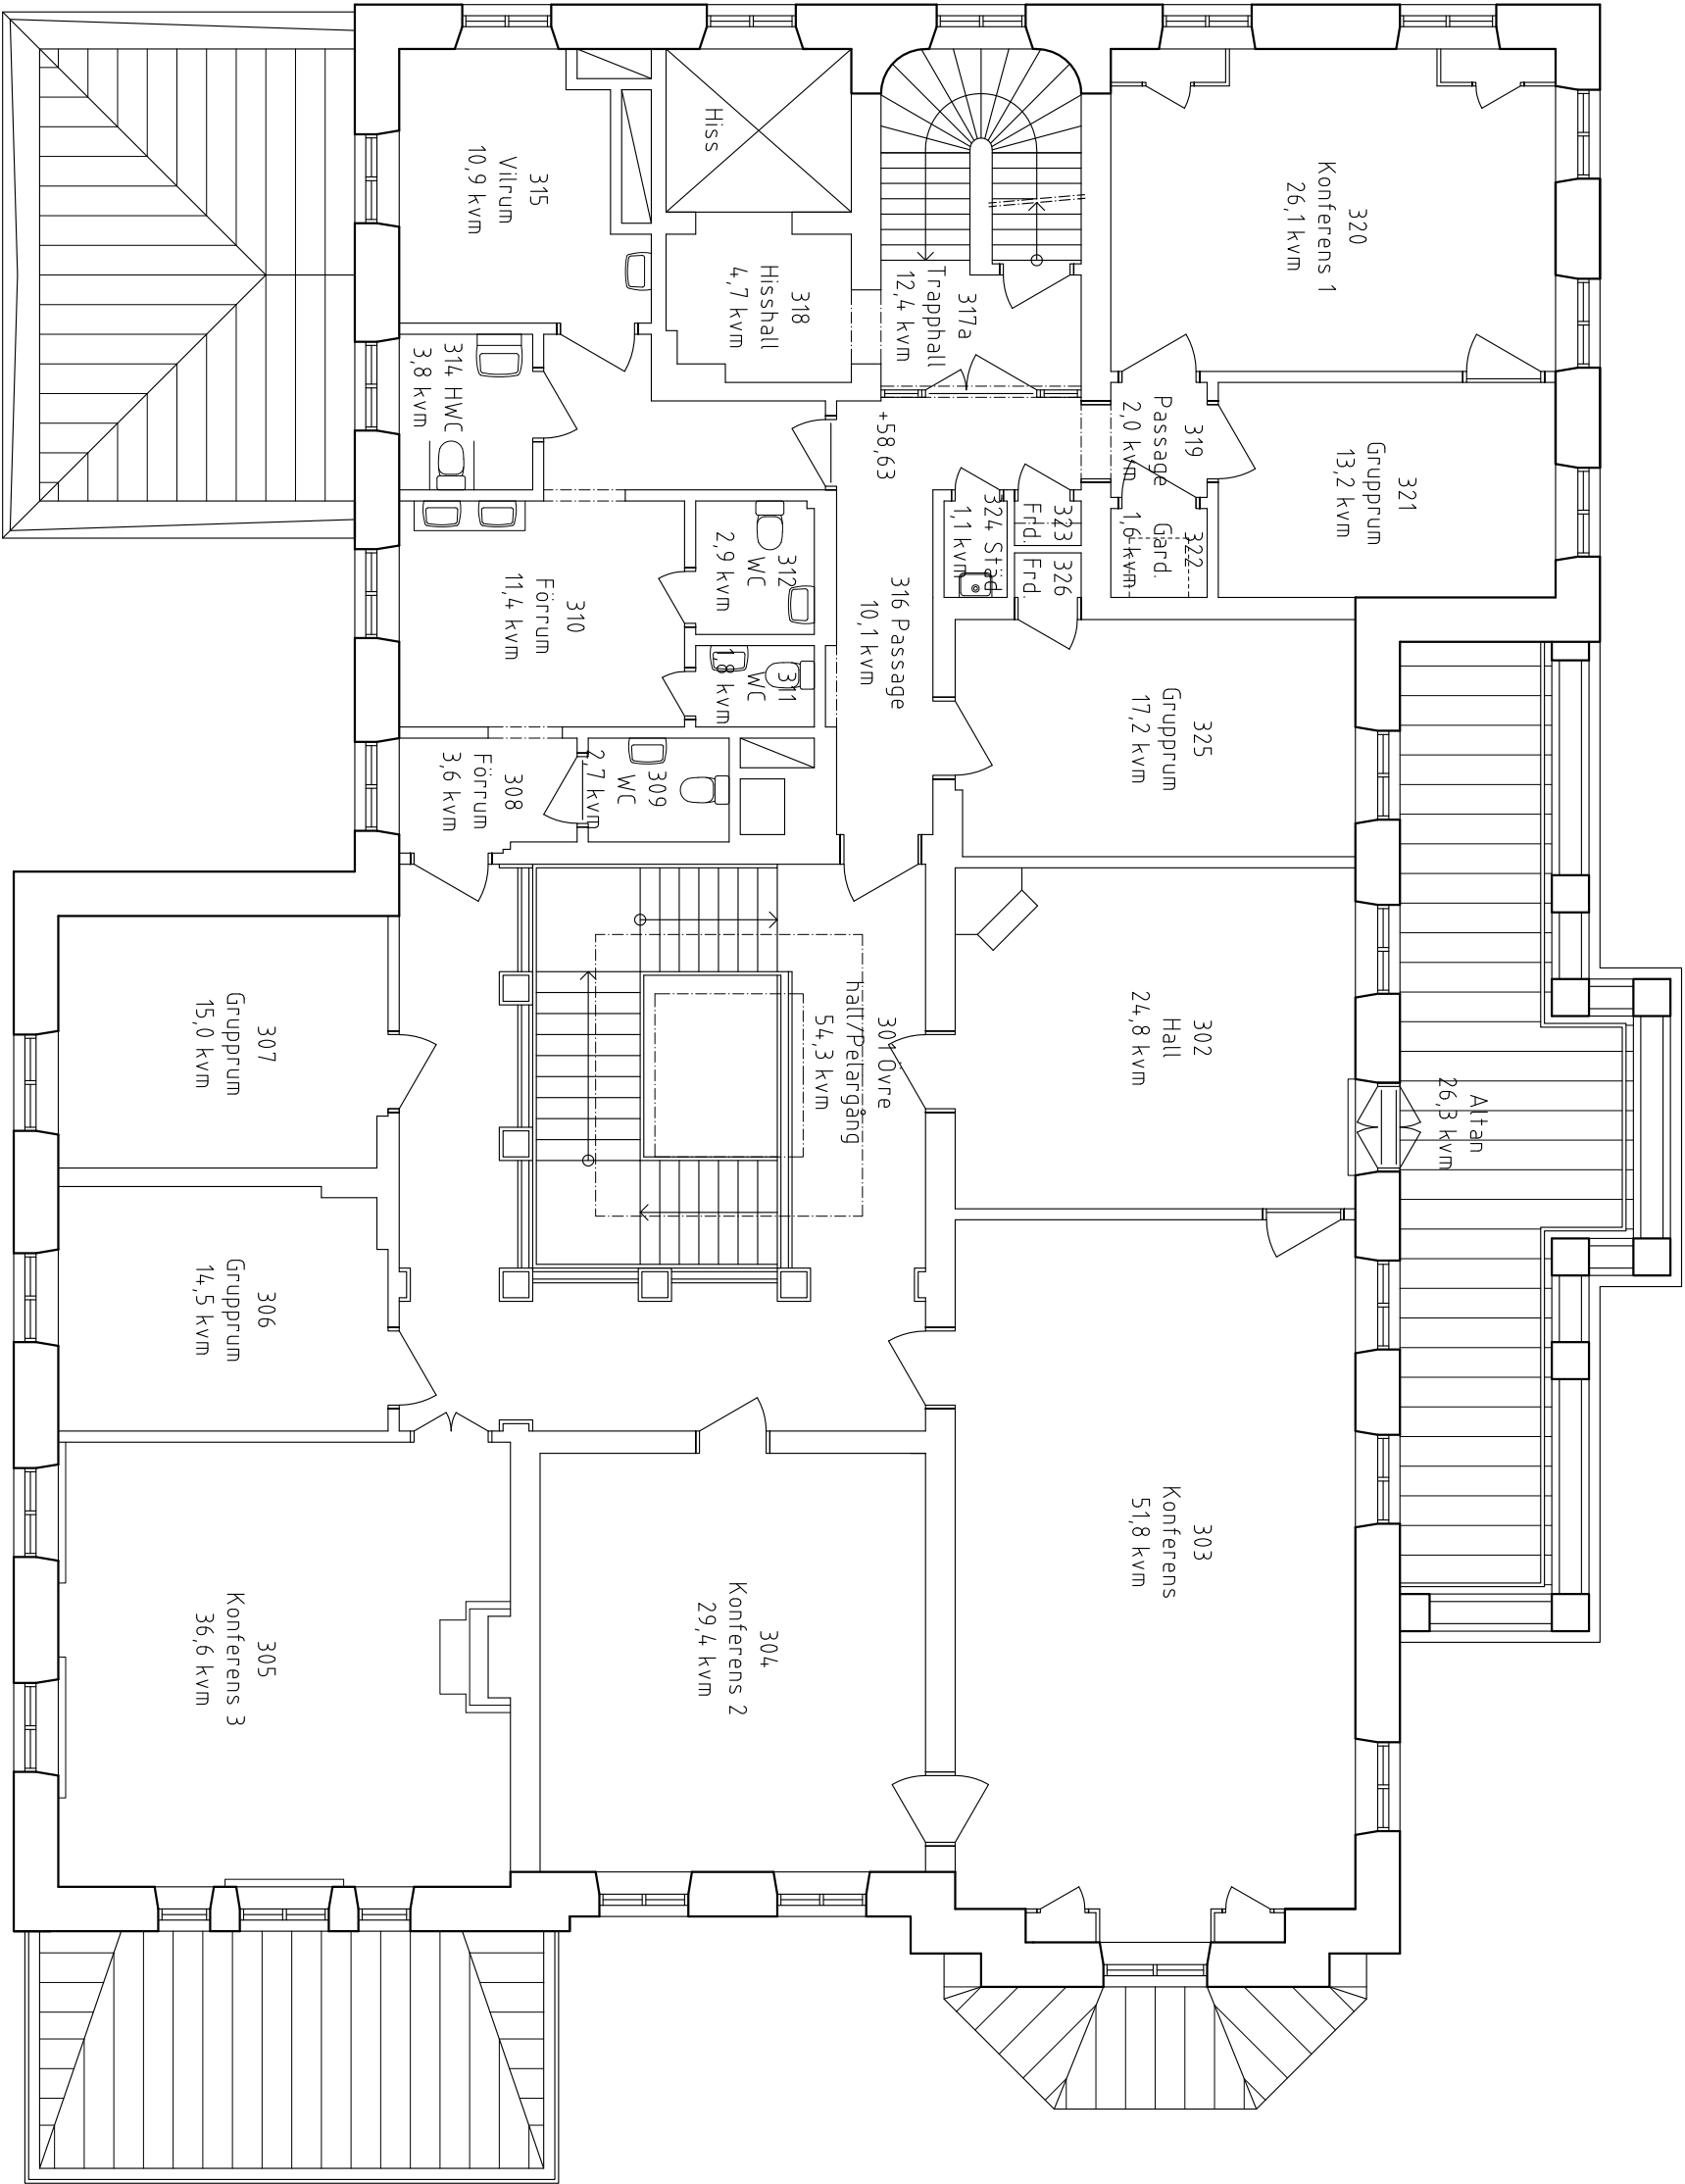


BET	ANT	ÄNDRINGENÄMNER	DATUM	SIGN
-	-	-	-	-

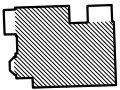

RELATIONSHANDLING
JONSEREDS HERRGÅRD
JONSERED 11/4

☒ A	Antalad AB	0708-26 34 04
K	-	-
V	-	-
E	-	-
VS	-	-
M	-	-
B	-	-
SK	-	-
UPPRÄGARE	RITADKONSTR. AV	HANDLÄGGARE
DATUM	ANSVARIG	ME
21-03-04	M ELLSINGER	
BEFINTLIGT UTSEENDE		
PLAN 2		
PARTILLE KOMMUN		
WILLIAM GIBSONS VÄG 21		
AV 150	NUMMER	BET
AS 1100	A-4,9,1-103	-