



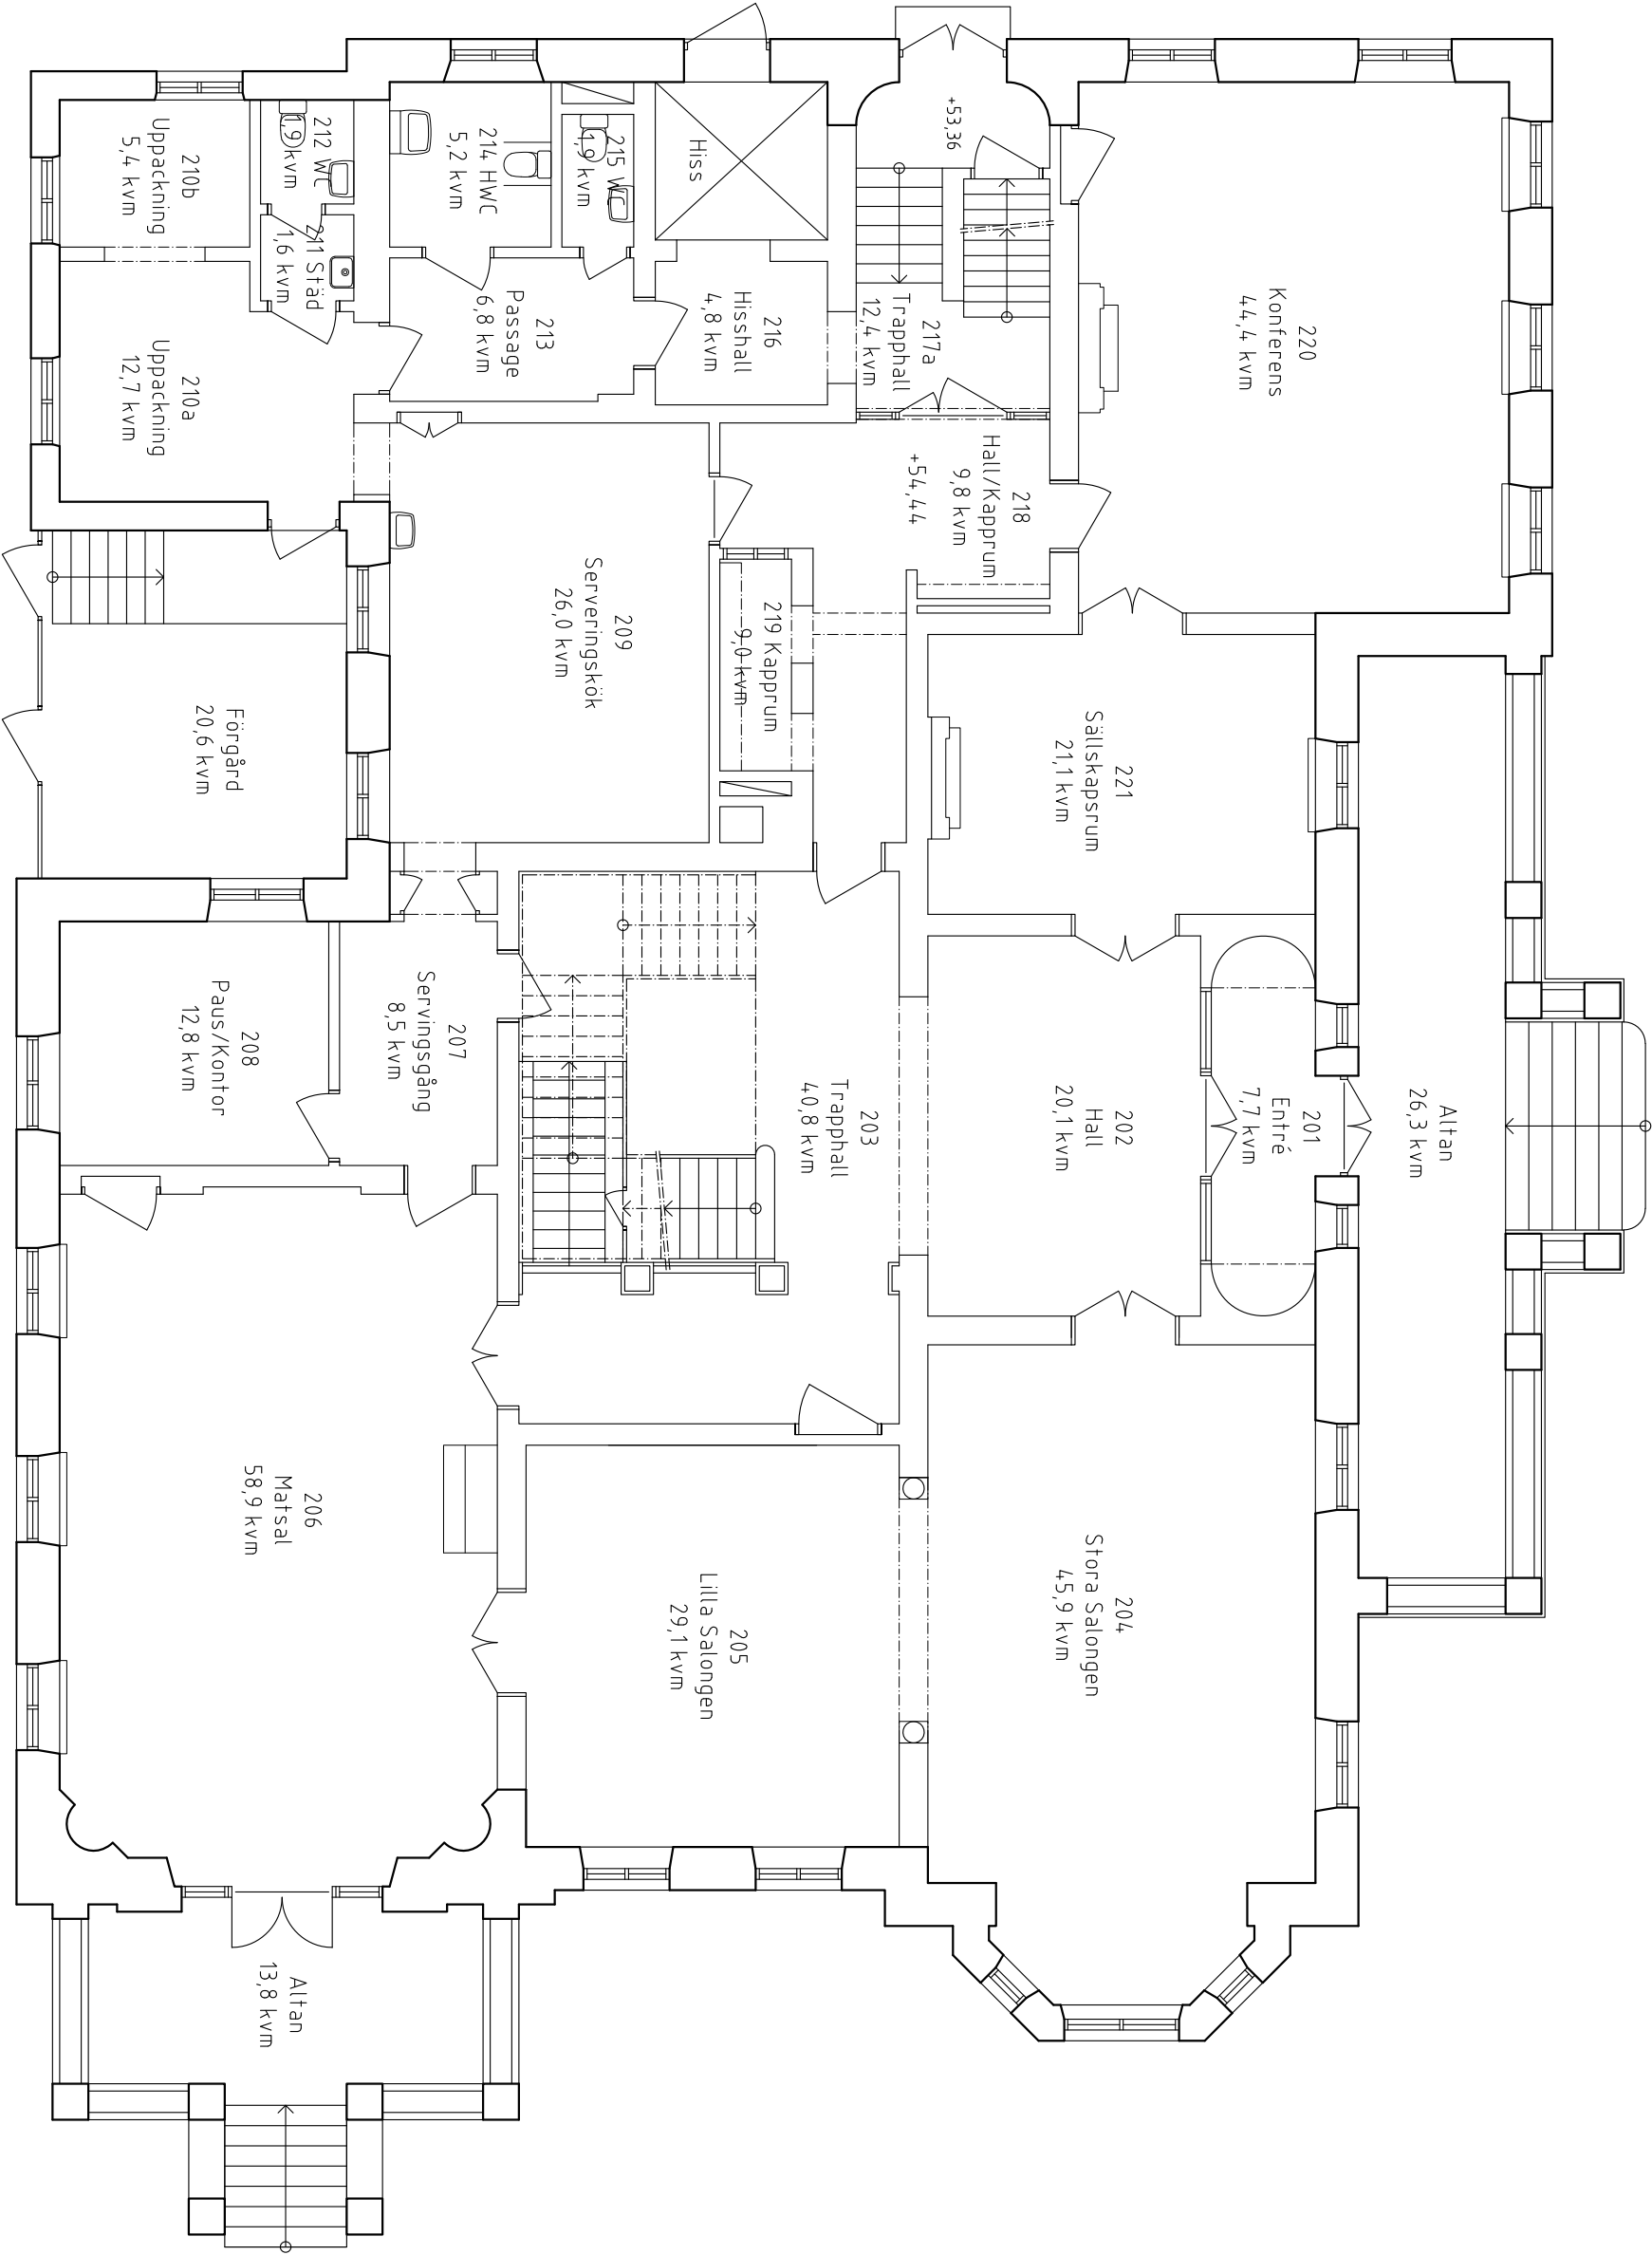

0 1 5m (Skala 1:100 A3)

BET	ANT	ÄNDRINGENÄMNER	DATUM	SIGN
-	-	-	-	-

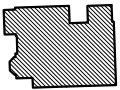

RELATIONSHANDLING
JONSEREDS HERRGÅRD
JONSERED 114

X	A	Antibad AB	0708-26 34 04
K	-	-	-
V	-	-	-
E	-	-	-
VS	-	-	-
M	-	-	-
B	-	-	-
SK	-	-	-

UPPDRAGS-	RITADKONSTR. AV	HANDLÄGGARE
-	DK	ME
DATUM	ANSVARIG	M ELLSINGER
21-03-04	-	-
BEFINTLIGT UTSEENDE	-	-
PLAN 1	-	-
PARTILLE KOMMUN	-	-
WILLIAM GIBSONS VÄG 21	-	-
AV 150	-	-
AS 1100	A-4,9,1-102	BET