


RITNINGEN ÄR UPPRÄTTAD EFTER GAMLA RITNINGAR
VISSA KONTROLLMÅTT ÄR TAGNA PÅ PLATS

BYGGNADSDDEL SOM RIVES

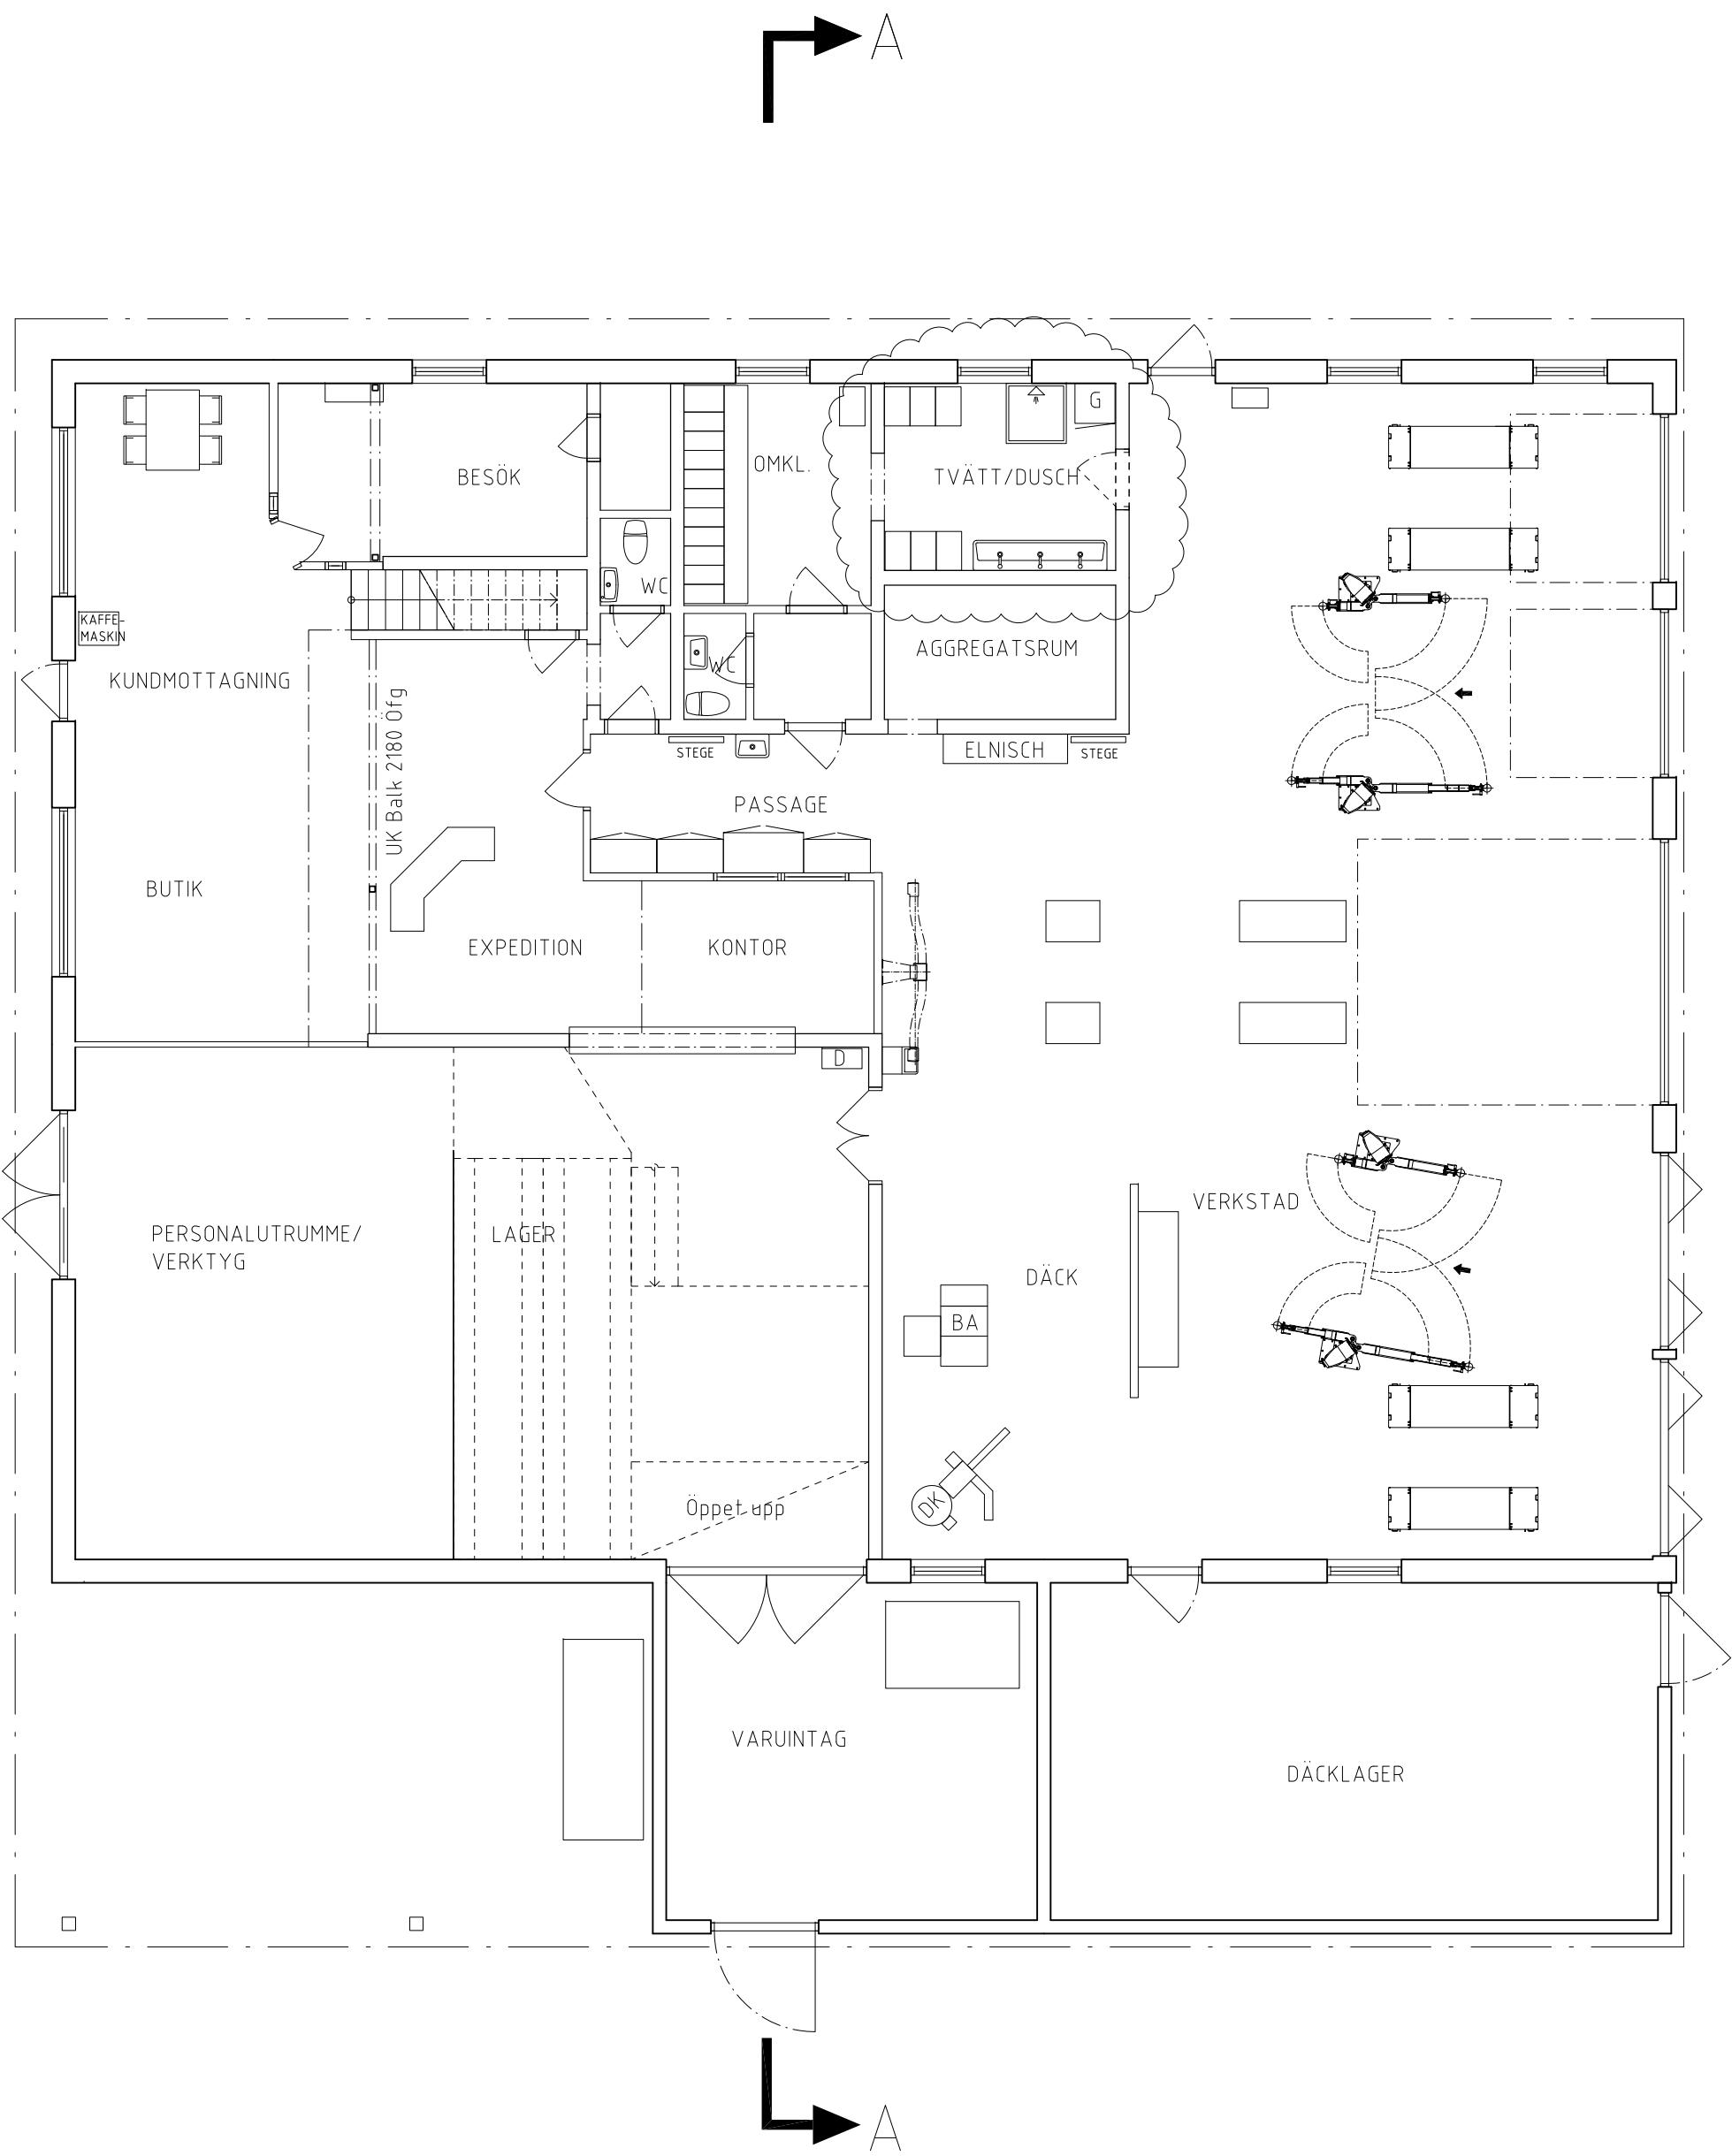

BOTTENPLAN

1	ENLIGT KFU-01-A	24-09-13	HÄD
BET	ÄNDRINGEN AVSER	DATUM	SIGN


RELATIONSHANDLING
BÅTTBYGGAREN 13



UPPDRAG NR 2022088	RITAD/KONSTR AV UAW	HANDLÄGGARE JOW
DATUM 2022-09-11	ANSVARIG Joakim Wall	


Kv Båttbyggaren 13
SÖDERKÖPING
OMBYGGNAD
PLAN 1, BEFINTLIGT UTSEENDE, RIVNING

SKALA 1:100 (A1)	NUMMER A-49-1-01	BET 1
---------------------	---------------------	----------

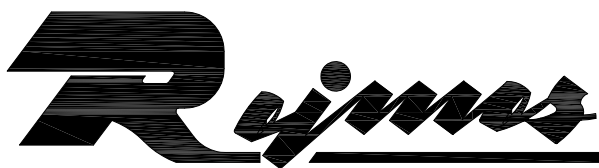

RITNINGEN ÄR UPPRÄTTAD EFTER GAMLA RITNINGAR
VISSA KONTROLLMÅTT ÄR TAGNA PÅ PLATS

--- BYGGNADSDDEL SOM RIVES

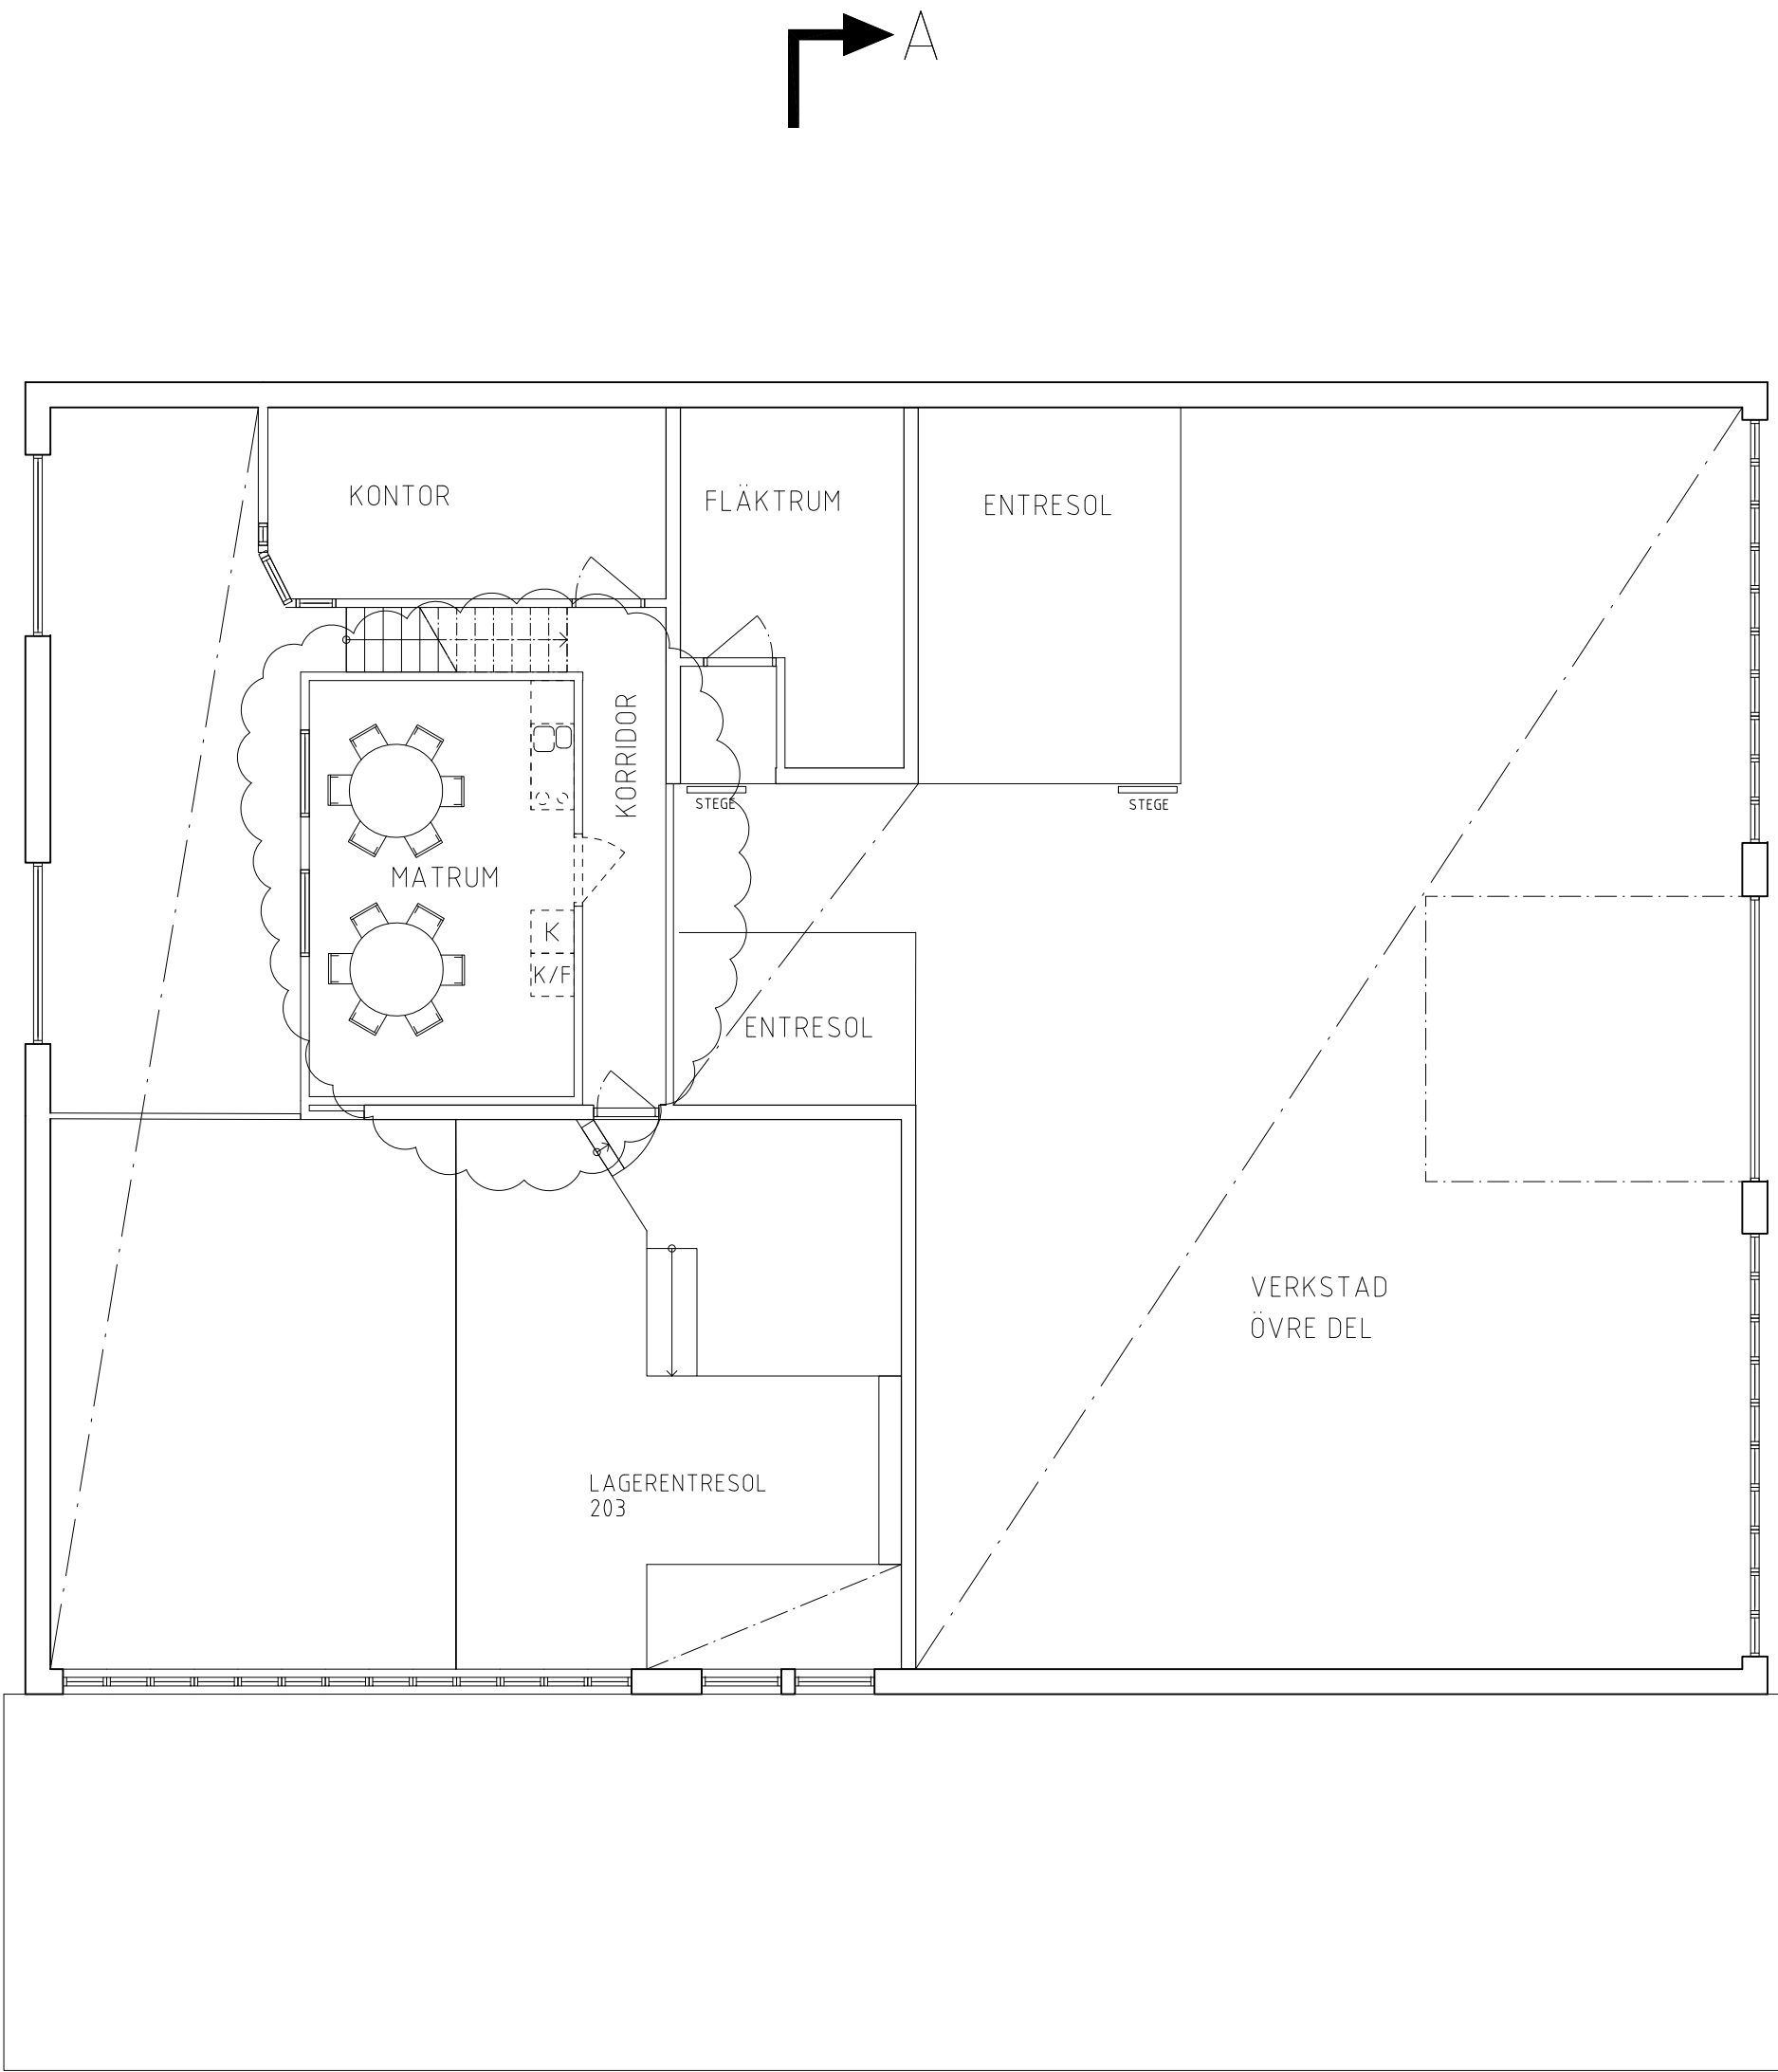

ENTRESOLPLAN

1	ENLIGT KFU-01-A	24-09-13	HÄD
BET	ÄNDRINGEN AVSER	DATUM	SIGN

RELATIONSHANDLING

BÅTBYGGAREN 13




Humnebergsgatan 22
58723 LINKÖPING

013-122410
www.conlink.se

UPPDRAG NR 2022088	RITAD/KONSTR AV UAW	HANDLÄGGARE JOW
DATUM 2022-09-11	ANSVARIG Joakim Wall	

Kv Båtbbyggaren 13
SÖDERKÖPING
OMBYGGNAD
PLAN 2, BEFINTLIGT UTSEENDE, RIVNING

SKALA 1:100 (A1)	NUMMER A-49-1-02	BET 1
---------------------	---------------------	----------

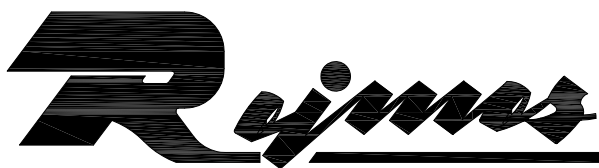


RITNINGEN ÄR UPPRÄTTAD EFTER GAMLA RITNINGAR
VISSA KONTROLLMÅTT ÄR TAGNA PÅ PLATS




FASAD MOT NORDOST ENTRÉFASAD




FASAD MOT SYDVÄST (VERKSTADSFART)

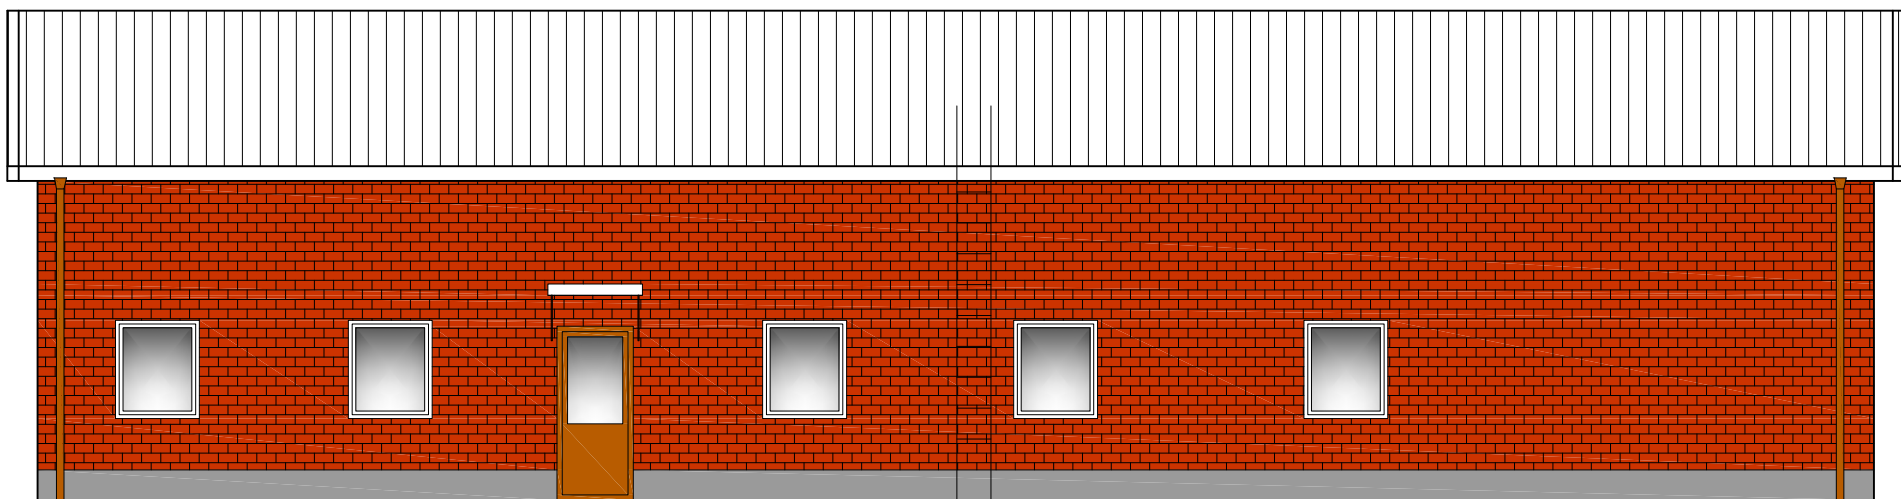

FASAD MOT SYDOST

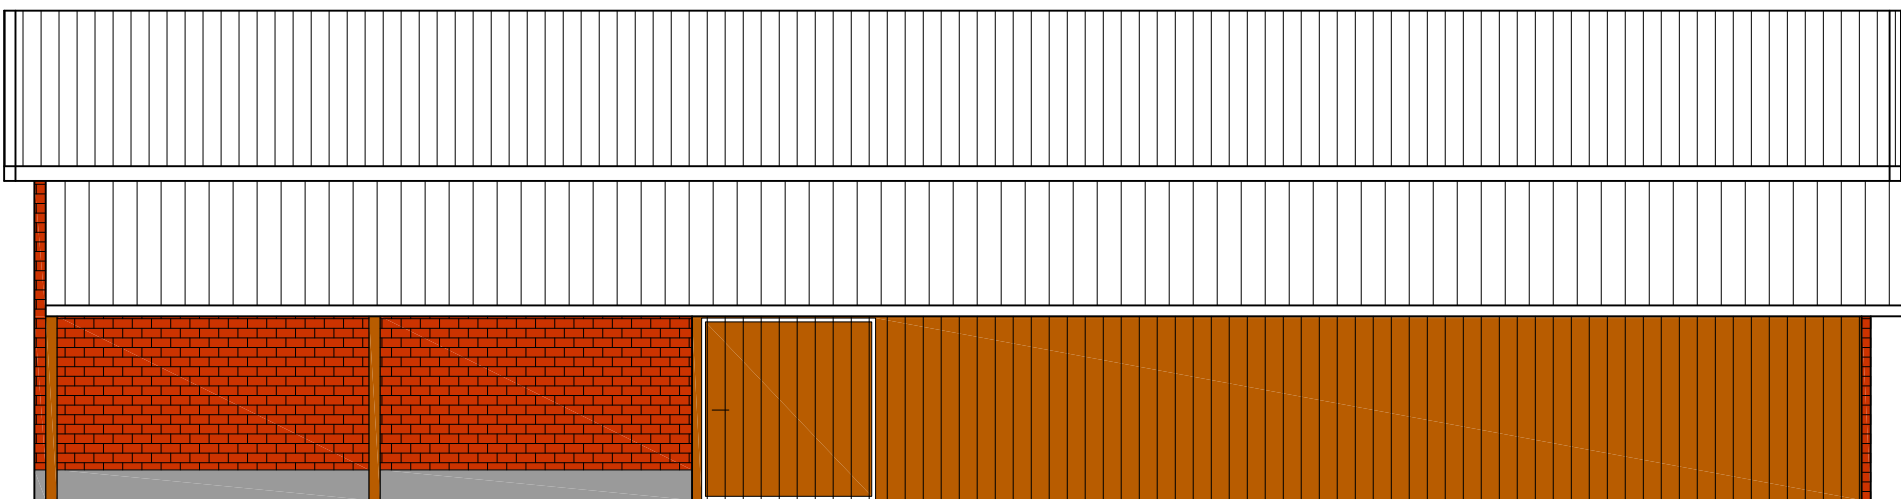

FASAD MOT NORDVÄST

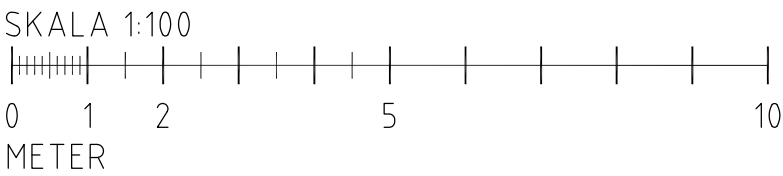

1	ENLIGT KFU-01-A	24-09-13	HÄD
BET	ÄNDRINGEN AVSER	DATUM	SIGN

FÖRFRÅGNINGSHANDLING
BÅTBYGGAREN 13



UPPDRAG NR 2022088	RITAD/KONSTR AV JOW	HANDLÄGGARE JOW
DATUM 2024-05-24	ANSVARIG Joakim Wall	

Kv Båtbyggaren 13
SÖDERKÖPING
OMBYGGNAD
FASADER

SKALA 1:100 (A1)	NUMMER A-40-3-01	BET 1
---------------------	---------------------	----------