


FÖRKLARINGAR

FÖRESKRIFTER



HÄNVISNINGAR

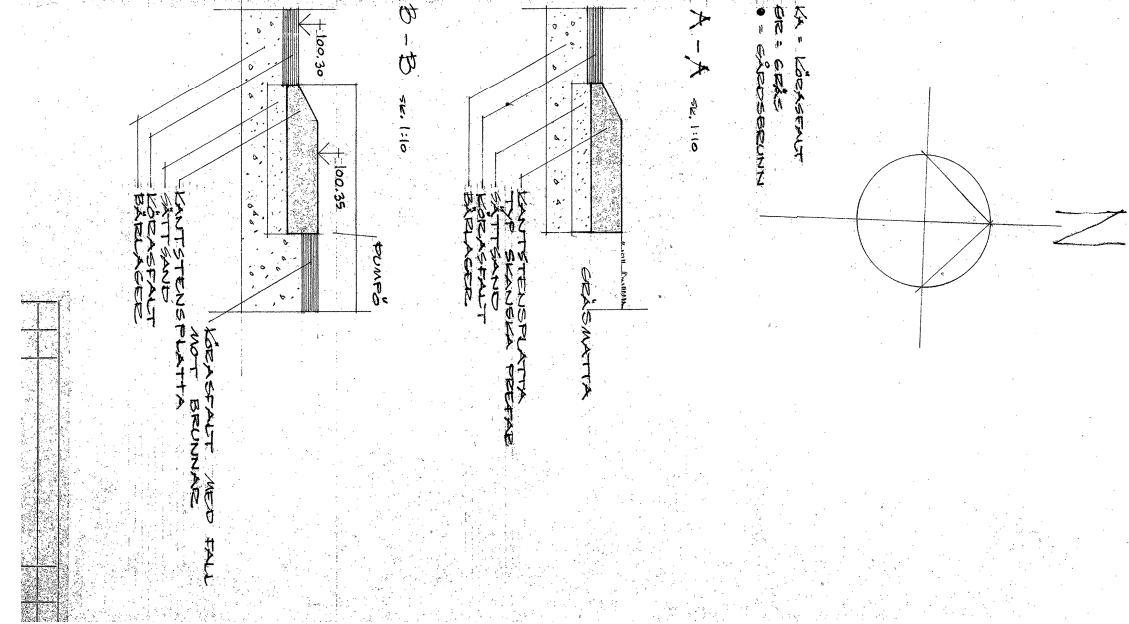

REV	ANT	ÄNDRINGEN	ÅRSER	SGN	DATUM

ARBETSNUMMER	RIVAD AV	KONSTRUKTERAD AV
DATUM	ANSVARIG	

ASKERSUNDSBY 1:19
ASKERSUND

SKALA	SITUATIONSPLAN	1 BET
1:500/A1	NUMMER	A0



 OMBYGGNAD

BEFINTLIGA BRANDGRÄNSER

— • — • — **A30**

 BEFINTLIG DÖRR


 SKÄRMTAK SOM RIVS

== == == BEF VÄGG/DÖRR RIVS



BET	ÄNDRINGEN AVSER	DATUM	SIG
-----	-----------------	-------	-----

Kv ASKERSUNDSBY 1:19

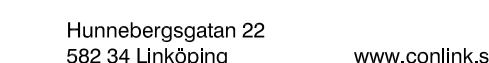

UPPDRAAG NR 2022089	RITAD/KONSTR AV UAW	HANDLÄGGAR JOW
DATUM 2024-09-26	ANSVARIG Joakim Wall	


KV ASKERSUNDSBY 1:19
ASKERSUND KOMMUN
OMBYGGNAD BILANLÄGGNING
PLAN 1 - BEF UTSEENDE & RIVNING

SKALA	NUMMER
1:100 / A1	A-49-1-10



RITNINGEN ÄR UPPRÄTTAD EFTER GAMLA RITNINGAR
VISSA KONTROLLMÅTT ÄR TAGNA PÅ PLATS

ÖVERSIKT

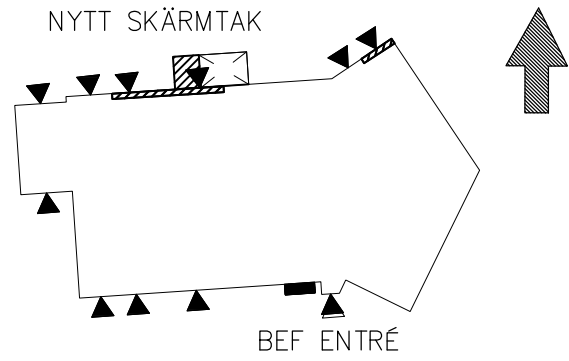

FÖRKLARINGAR



OMBYGGNAD

BEFINTLIGA BRANDGRÄNSER
A30

BEFINTLIG DÖRR

SKÄRMTAK SOM RIVS

BEF VÄGG/DÖRR RIVS

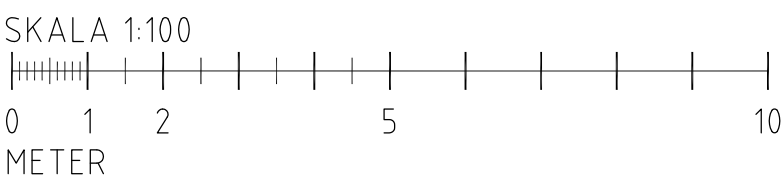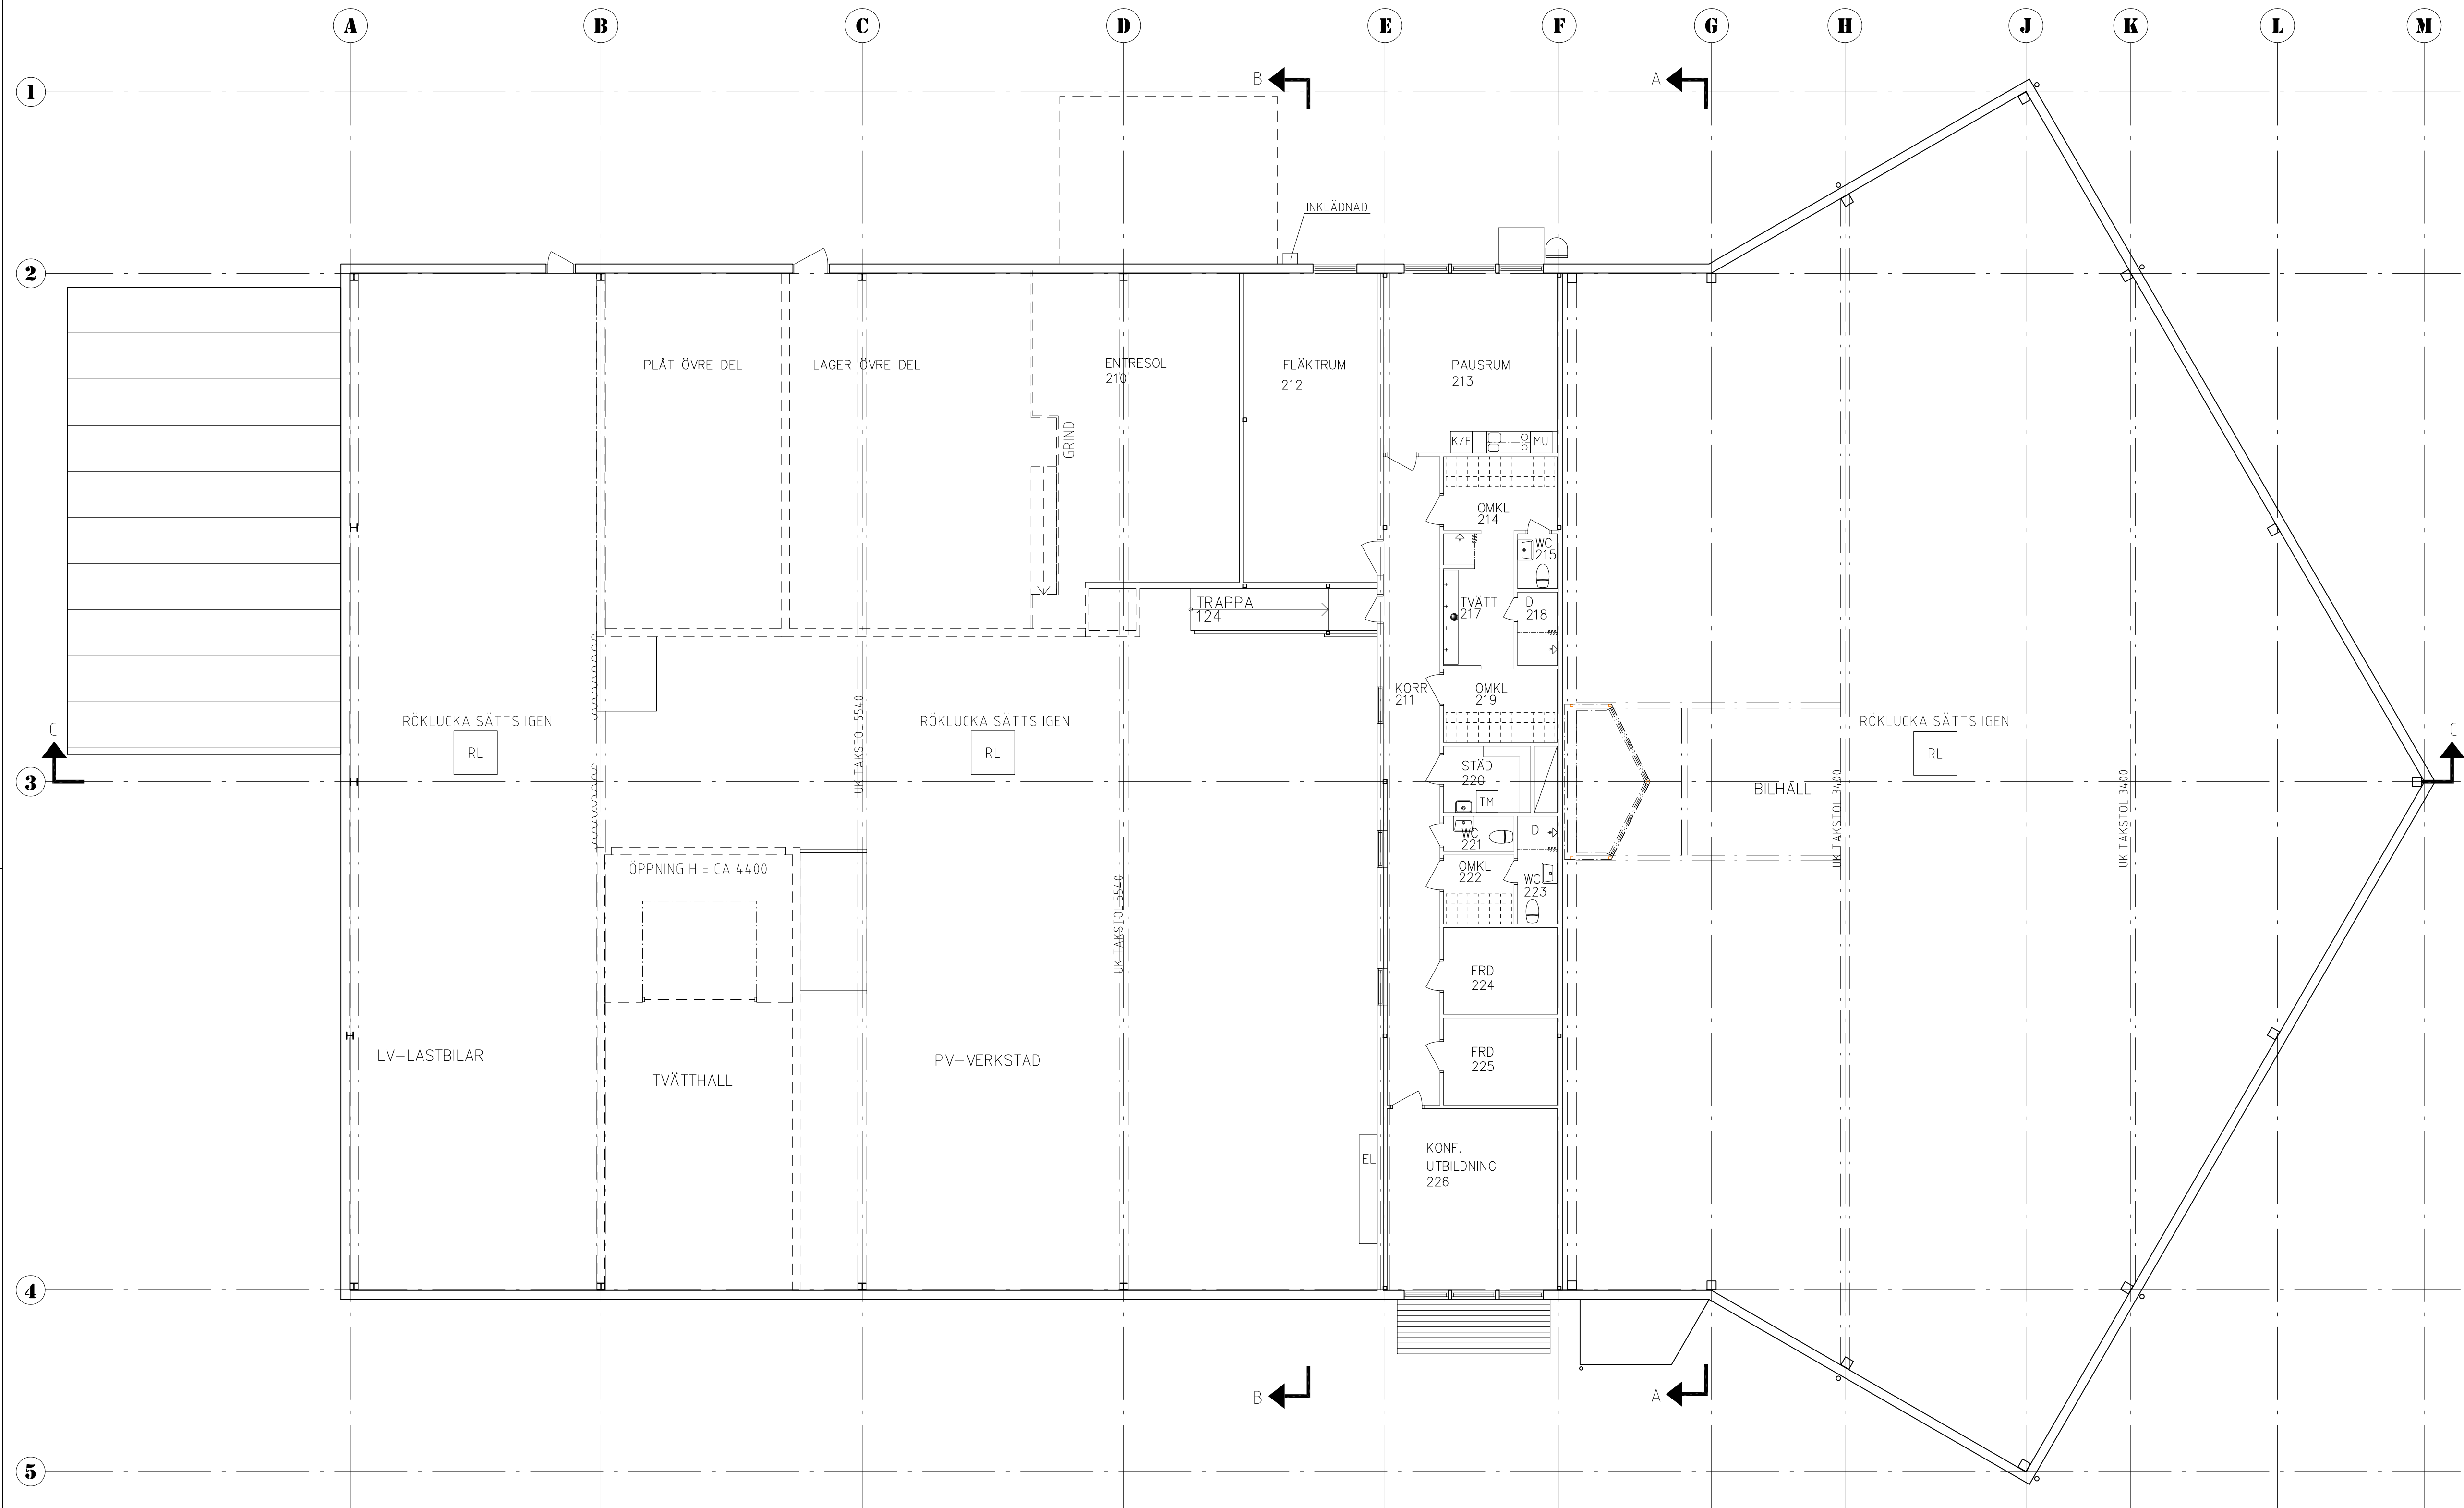

BET	ÄNDRINGEN	AVSER	DATUM	SIGN
-----	-----------	-------	-------	------

RELATIONSHANDLING

Kv ASKERSUNDSBY 1:19




Humnebergsgatan 22
582 34 Linköping
www.conlink.se

UPPDRAG NR 2022089	RITAD/KONSTR AV UAW	HANDLÄGGARE JOW
DATUM 2024-09-26	ANSVARIG Joakim Wall	

KV ASKERSUNDSBY 1:19
ASKERSUND KOMMUN
OMBYGGNAD BILANLÄGGNING
PLAN 2 - BEF UTSEENDE & RIVNING


SKALA 1:100 / A1	NUMMER A-49-1-02	BET
---------------------	---------------------	-----

XREF
LAGER

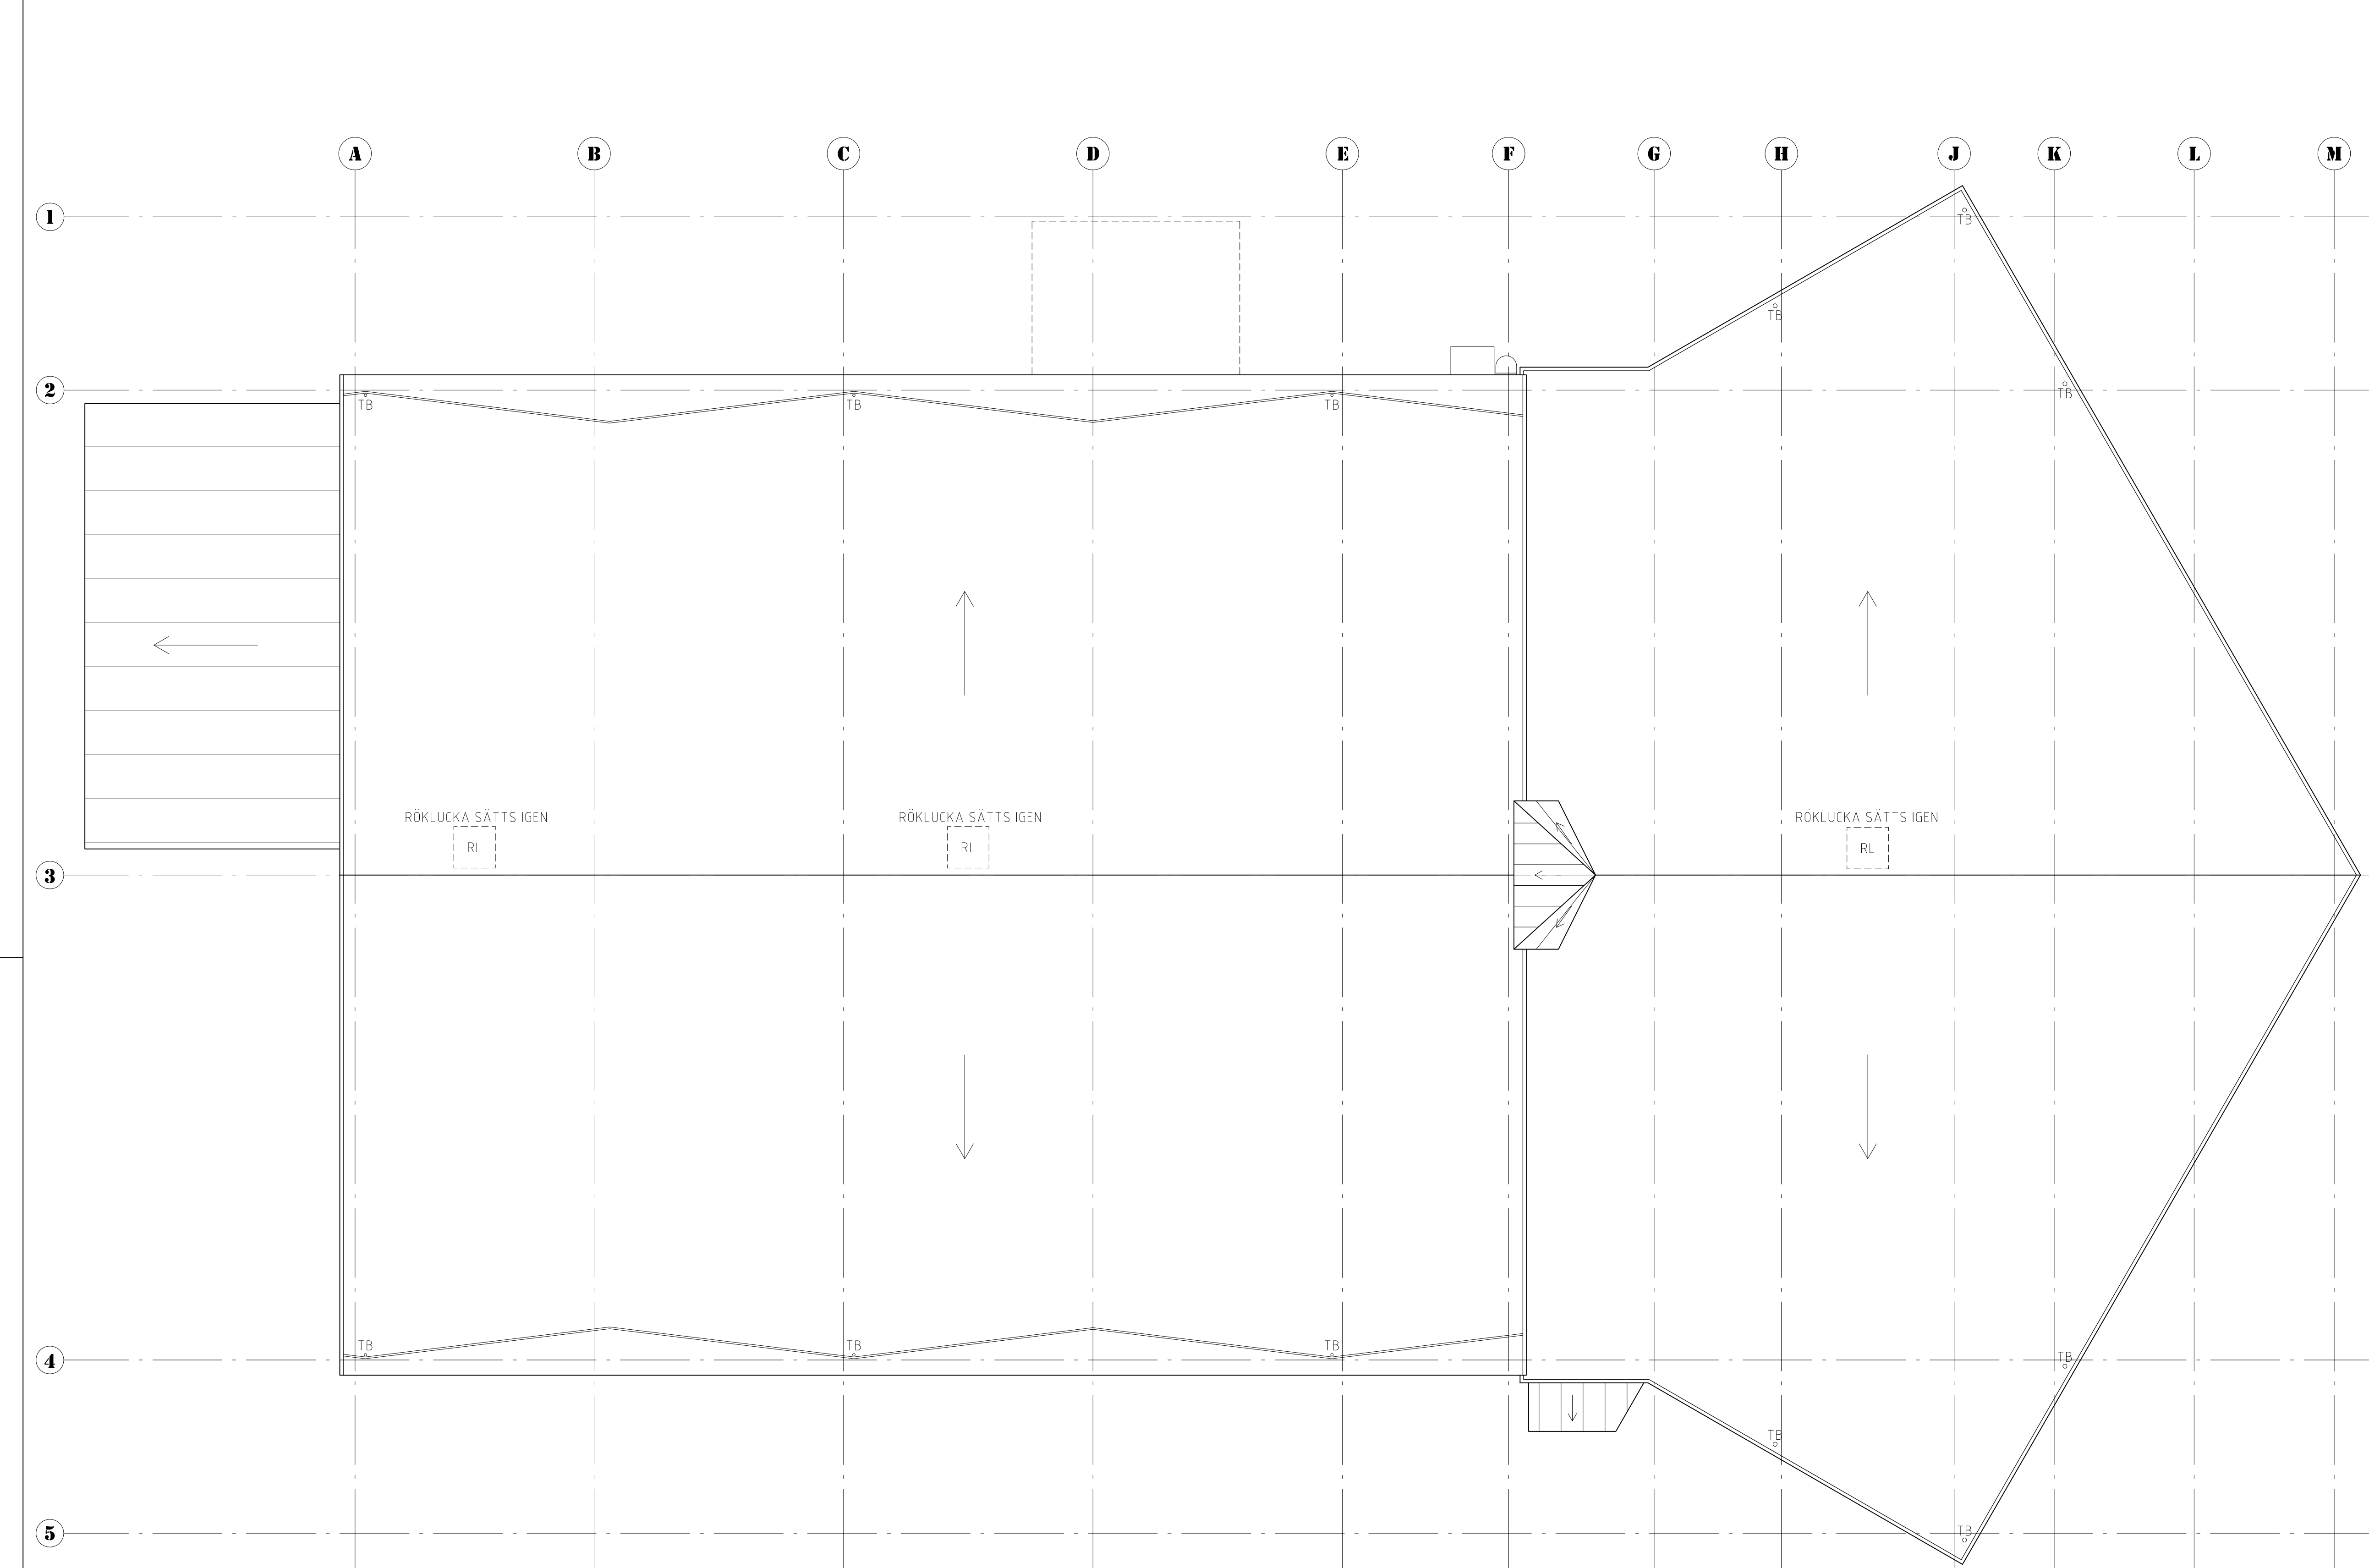

RITNINGEN ÄR UPPRÄTTAD EFTER GAMLA RITNINGAR
VISSA KONTROLLMÅTT ÄR TAGNA PÅ PLATS

ÖVERSIKT

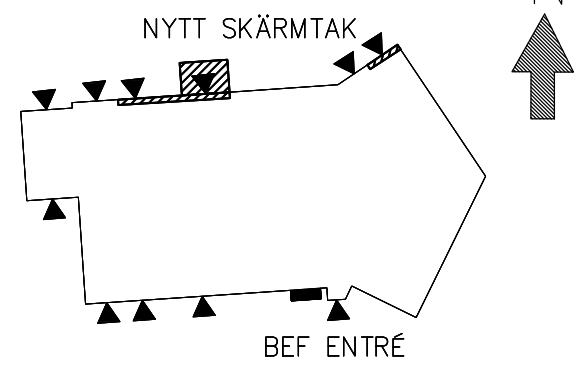

BET	ÄNDRINGEN	AVSER	DATUM	SIGN
-----	-----------	-------	-------	------

RELATIONSHANDLING

Kv ASKERSUNDSBY 1:19



Hunnbergsgatan 22
582 34 Linköping
www.conlink.se

UPPDRAG NR 2022089	RITAD/KONSTR AV UAW	HANDLÄGGARE JOW
DATUM 2024-09-26	ANSVARIG Joakim Wall	

KV ASKERSUNDSBY 1:19
ASKERSUND KOMMUN
OMBYGGNAD BILANLÄGGNING
TAKPLAN


SKALA 1:100 / A1	NUMMER A-41-1-03	BET
---------------------	---------------------	-----






RITNINGEN ÄR UPPRÄTTAD EFTER GAMLA RITNINGAR
VISSA KONTROLLMÅTT ÄR TAGNA PÅ PLATS

ÖVERSIKT

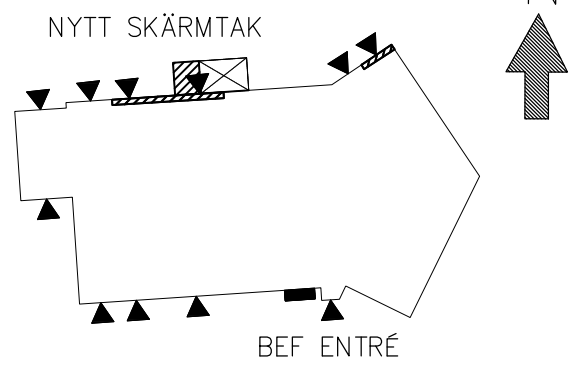


SEKTION A–A

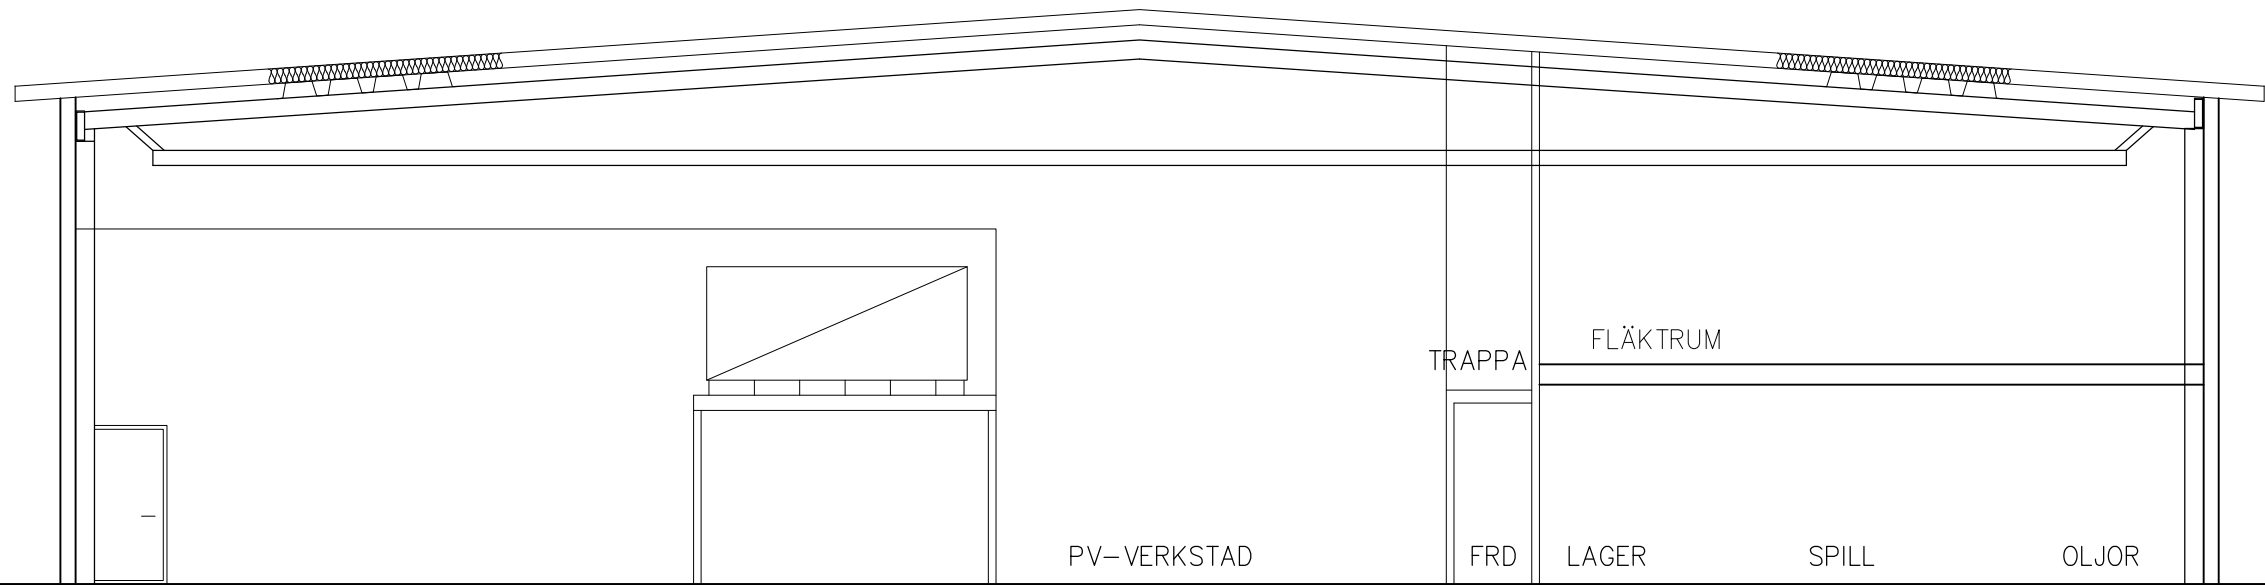


SEKTION B–B

LAGERHYLLOR

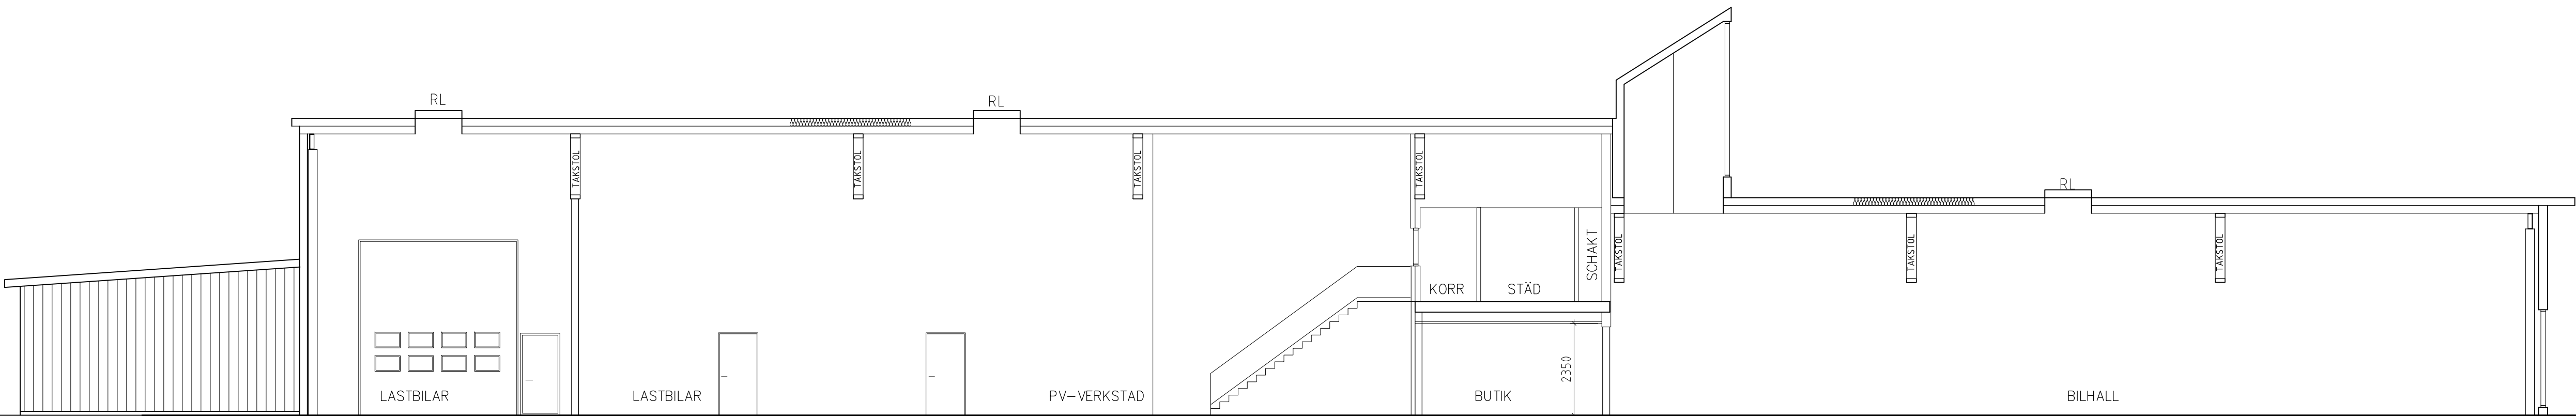

SEKTION C–C

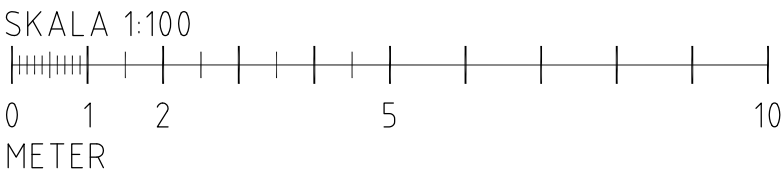

BET	ÄNDRINGEN	AVSER	DATUM	SIGN
-----	-----------	-------	-------	------

RELATIONSHANDLING

Kv ASKERSUNDSBY 1:19




Humnebergsgatan 22
582 34 Linköping

www.conlink.se


UPPDRAG NR	RITAD/KONSTR AV	HANDLÄGGARE
2022089	UAW	JOW
DATUM	ANSVARIG	
2024-09-26	Joakim Wall	

KV ASKERSUNDSBY 1:19
ASKERSUND KOMMUN
OMBYGGNAD BILANLÄGGNING
SEKTIONER - BEF UTSEENDE

SKALA	NUMMER	BET
1:100 / A1	A-49-2-01	

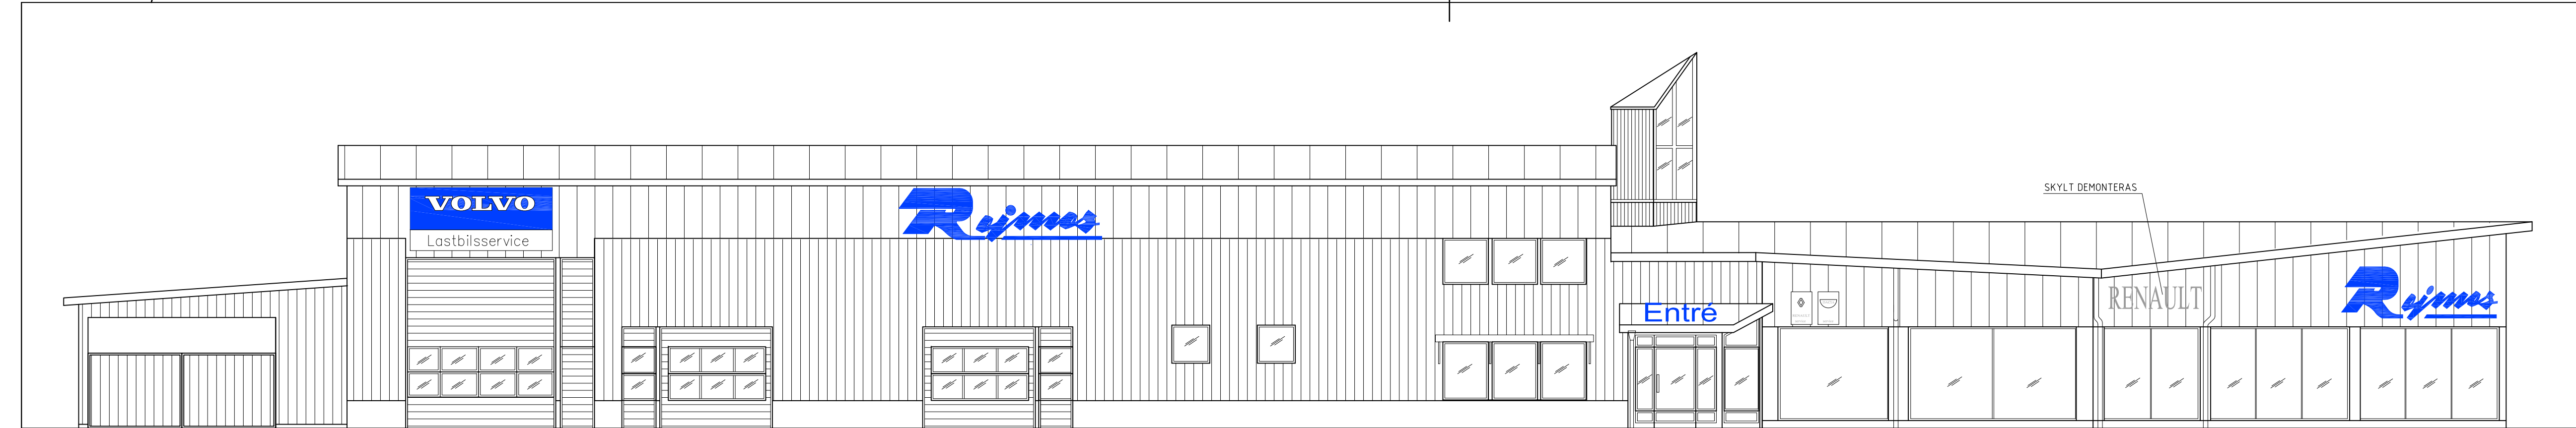

FASAD MOT SÖDER

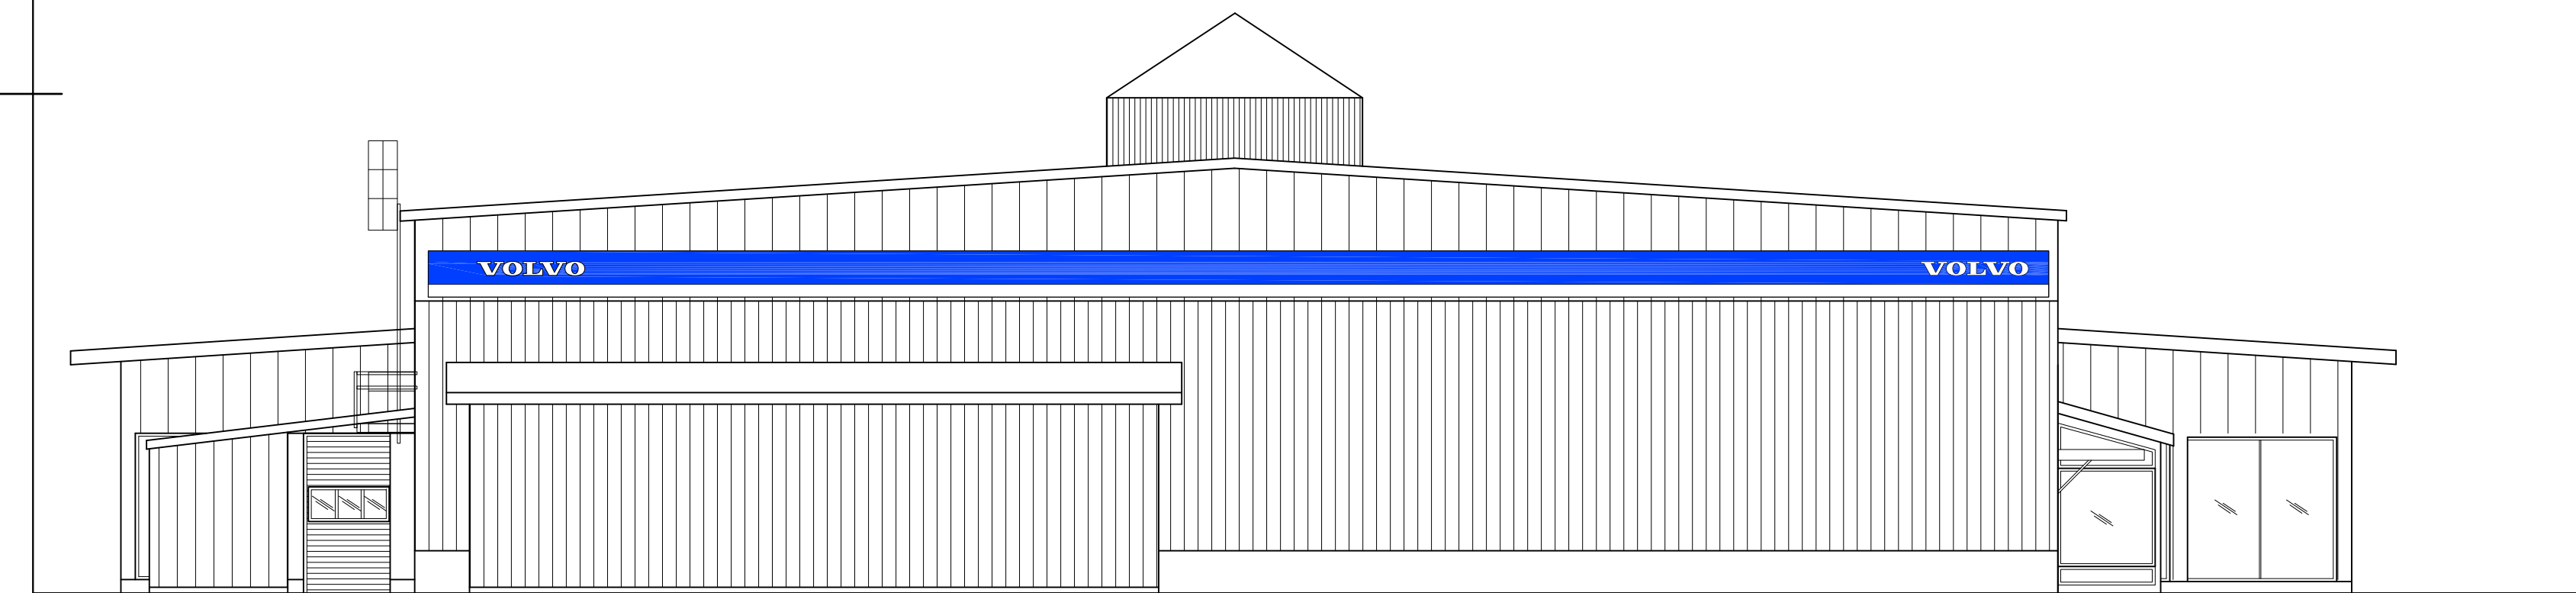


FASAD MOT VÄSTER



RITNINGEN ÄR UPPRÄTTAD EFTER GAMLA RITNINGAR
VISSA KONTROLLMÅTT ÄR TAGNA PÅ PLATS

ÖVERSIKT

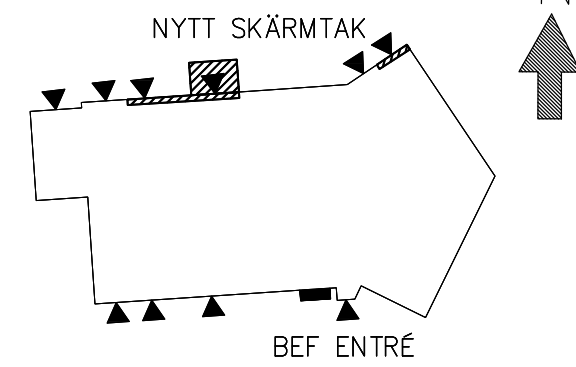

BET	ÄNDRINGEN	AVSER	DATUM
			SIGN

RELATIONSHANDLING

Kv ASKERSUNDSBY 1:19





Hunnbergsgatan 22
582 34 Linköping
www.conlink.se

UPPDRAG NR 2022089	RITAD/KONSTR AV UAW	HANDLÄGGARE JOW
DATUM 2024-09-26	ANSVARIG Joakim Wall	


KV ASKERSUNDSBY 1:19
ASKERSUND KOMMUN
OMBYGGNAD BILANLÄGGNING
FASADER - BEF UTSEENDE

SKALA 1:100 / A1	NUMMER A-49-3-01	I BET
---------------------	---------------------	-------

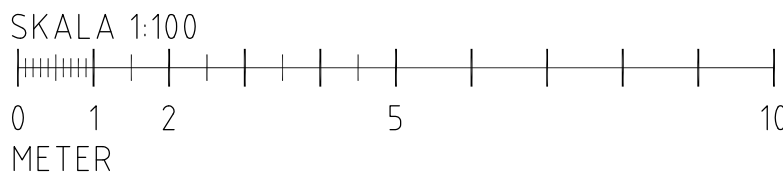

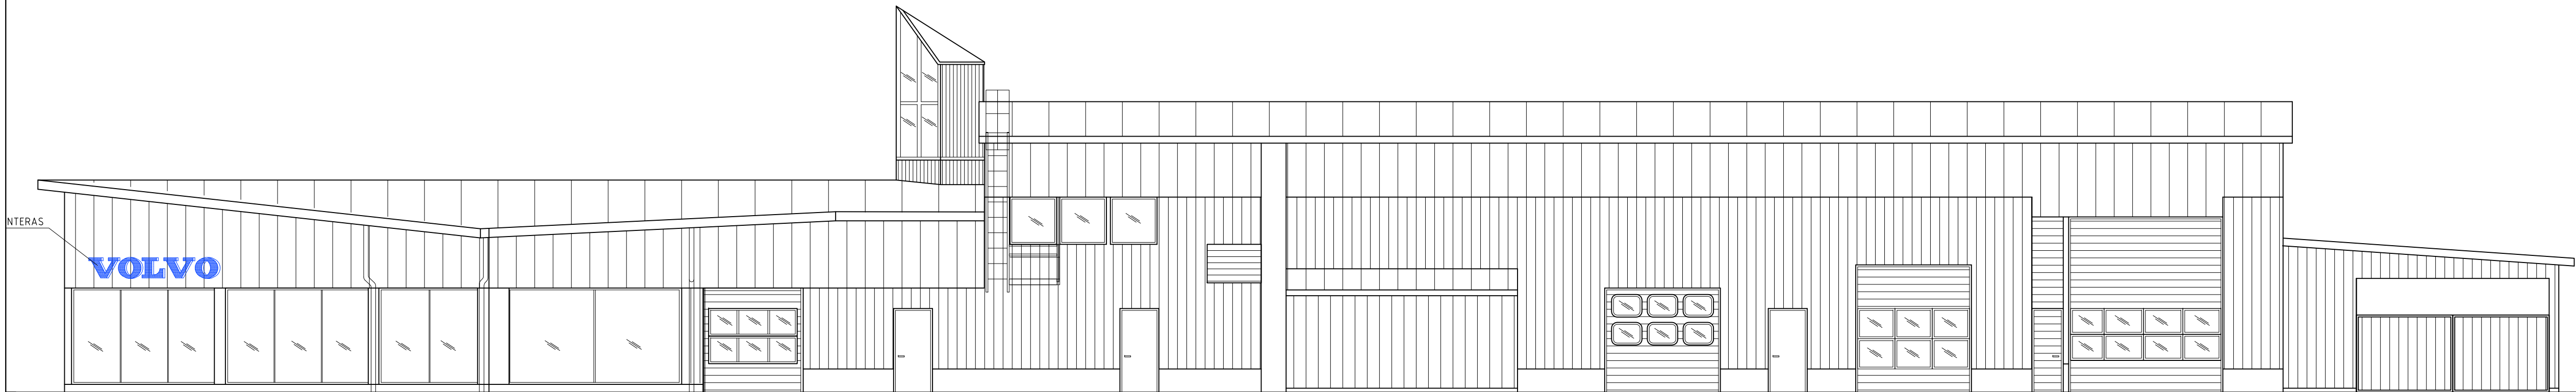

FASAD MOT NORR

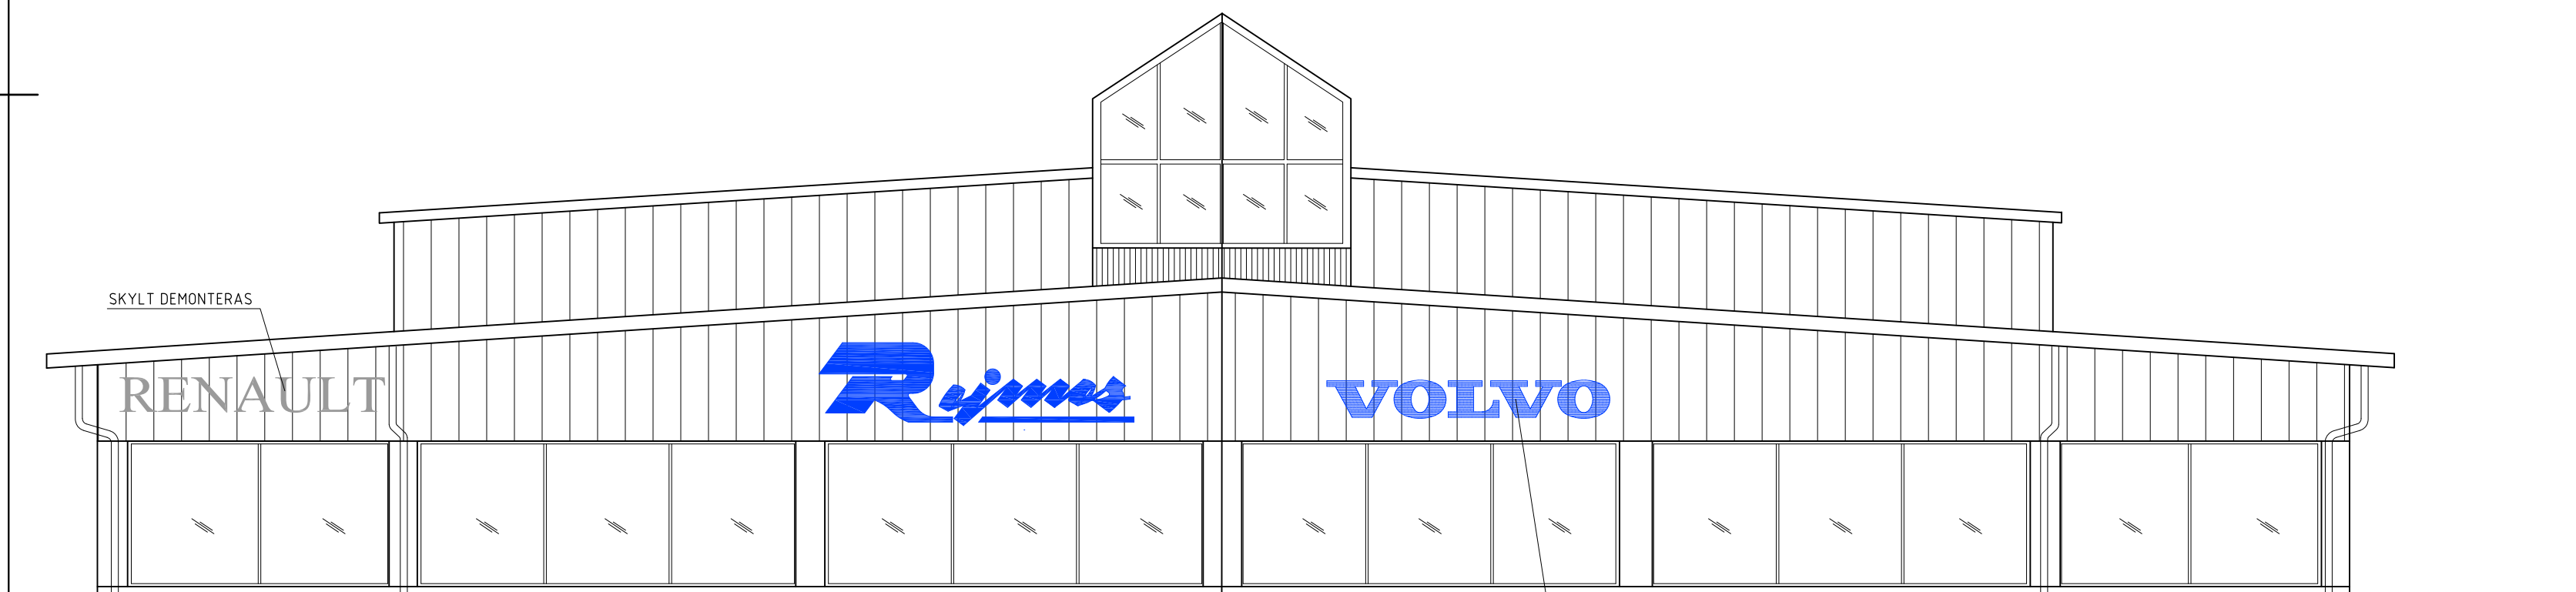


FASAD MOT ÖSTER



RITNINGEN ÄR UPPRÄTTAD EFTER GAMLA RITNINGAR
VISSA KONTROLLMÄTT ÄR TAGNA PÅ PLATS


ÖVERSIKT

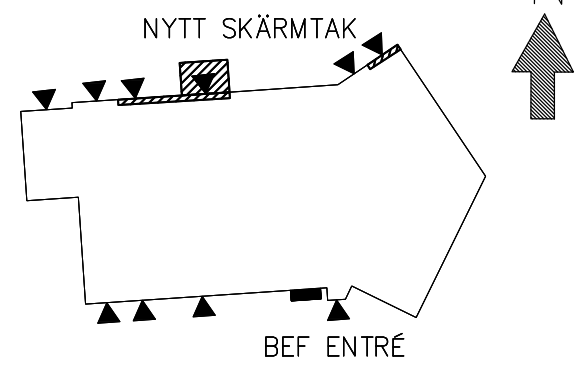

BET	ÄNDRINGEN	AVSER	DATUM
			SIGN

RELATIONSHANDLING

Kv ASKERSUNDSBY 1:19

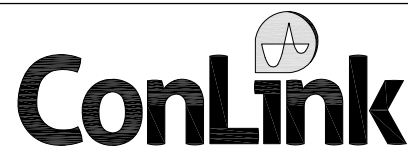

Hunnbergsgatan 22
582 34 Linköping
www.conlink.se

UPPDRAG NR 2022089	RITAD/KONSTR AV UAW	HANDLÄGGARE JOW
DATUM 2024-09-26	ANSVARIG Joakim Wall	

KV ASKERSUNDSBY 1:19
ASKERSUND KOMMUN
OMBYGGNAD BILANLÄGGNING
FASADER - BEF UTSEENDE

SKALA 1:100 / A1	NUMMER A-49-3-02	I BET
---------------------	---------------------	-------

