


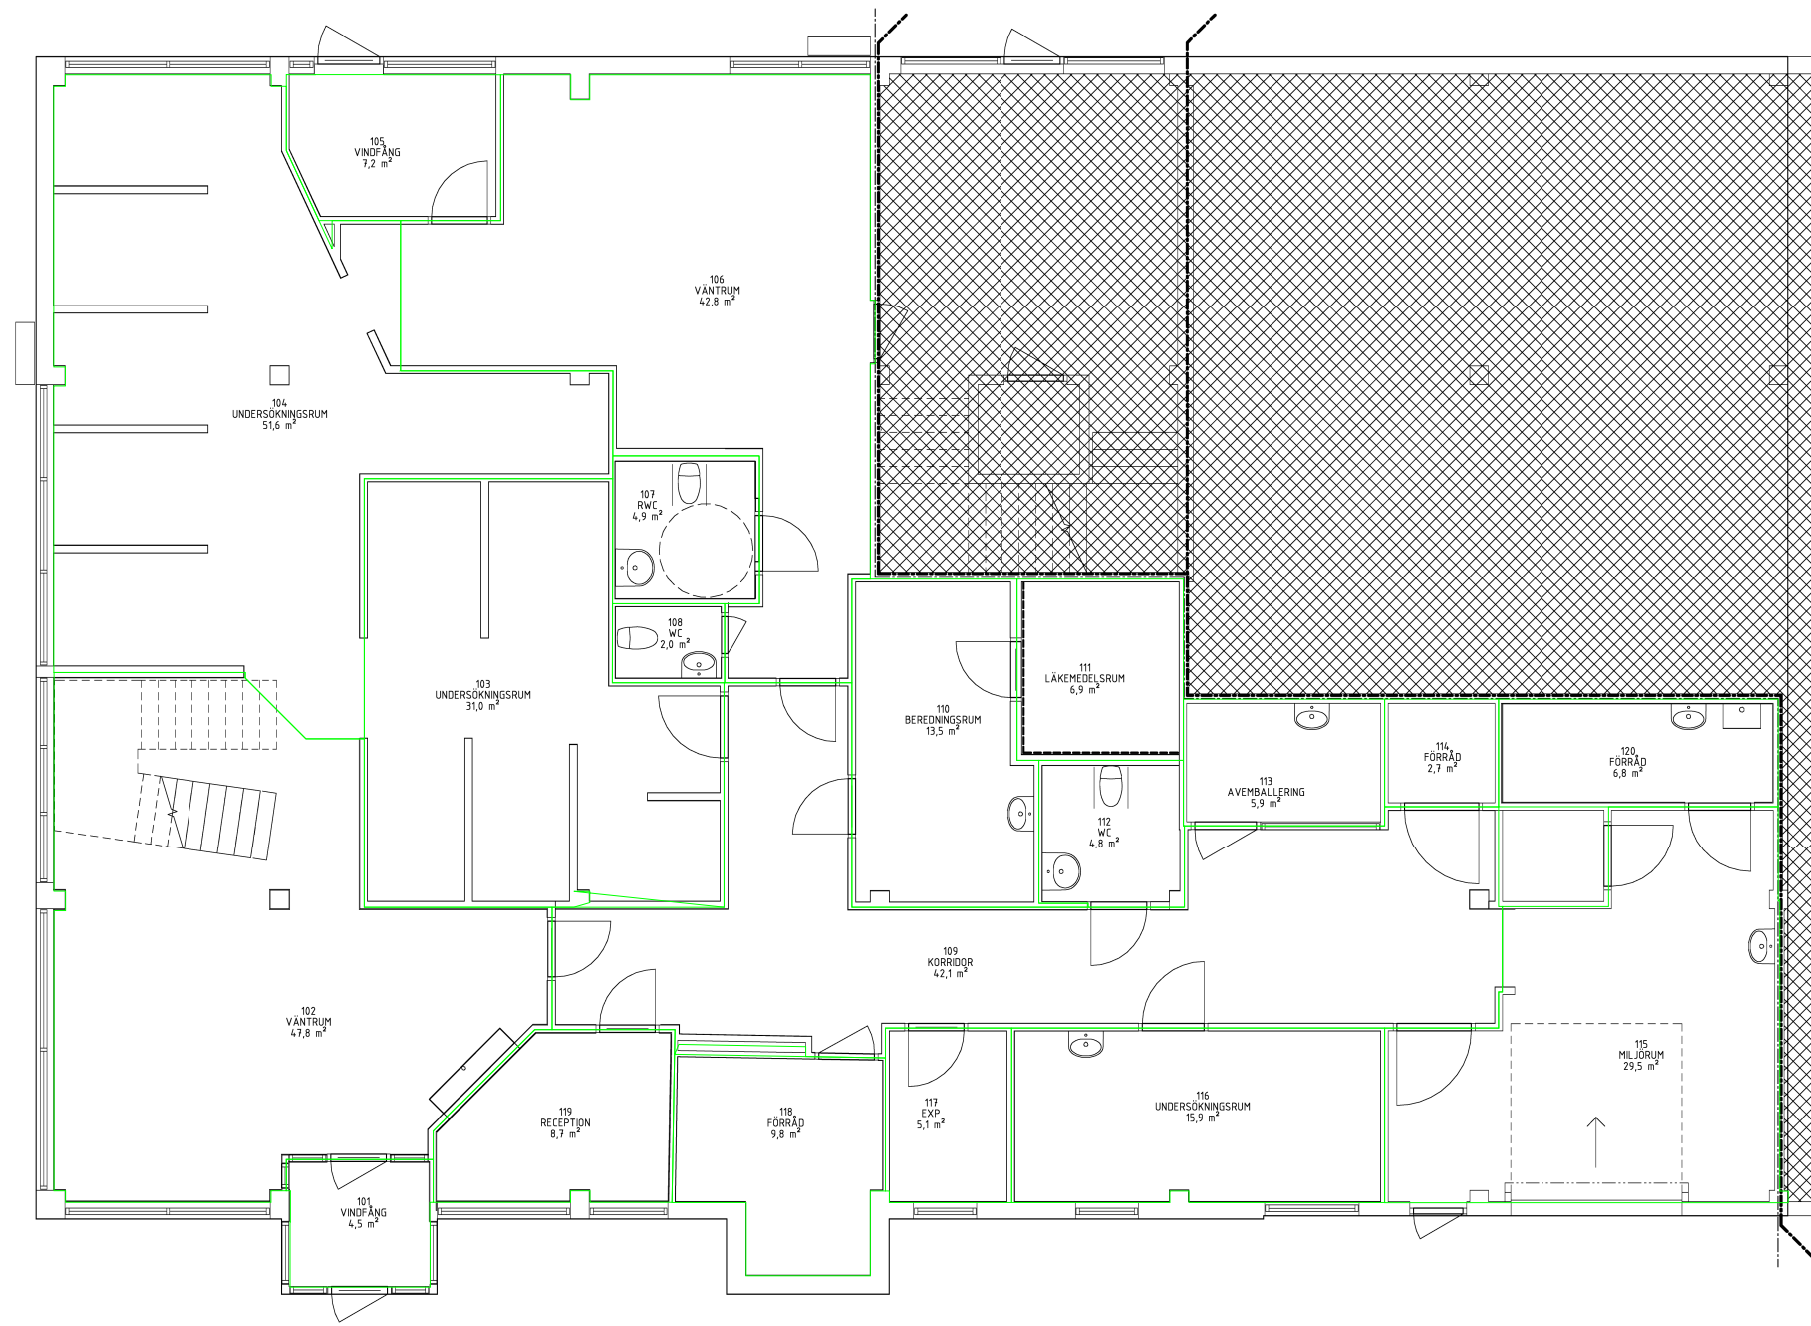

PLATS FÖR ORIENTERINGSPÅR

RELATIONSHANDLING

VACCINATION LINKÖPING

Region
Östergötland

DATUM	2024-03-08 14:58:58	DISKURIN	A	SKALA	000
FORMAT	A1	SKALA	1 : 50		▼

FASTIGHET 705
HUS 001
PLAN 10

BYGGNADSNUMMER
AM_705001000101