




PLATS FÖR ORENTERINGSPÅR

RELATIONSHANDLING

VACCINATION LINKÖPING

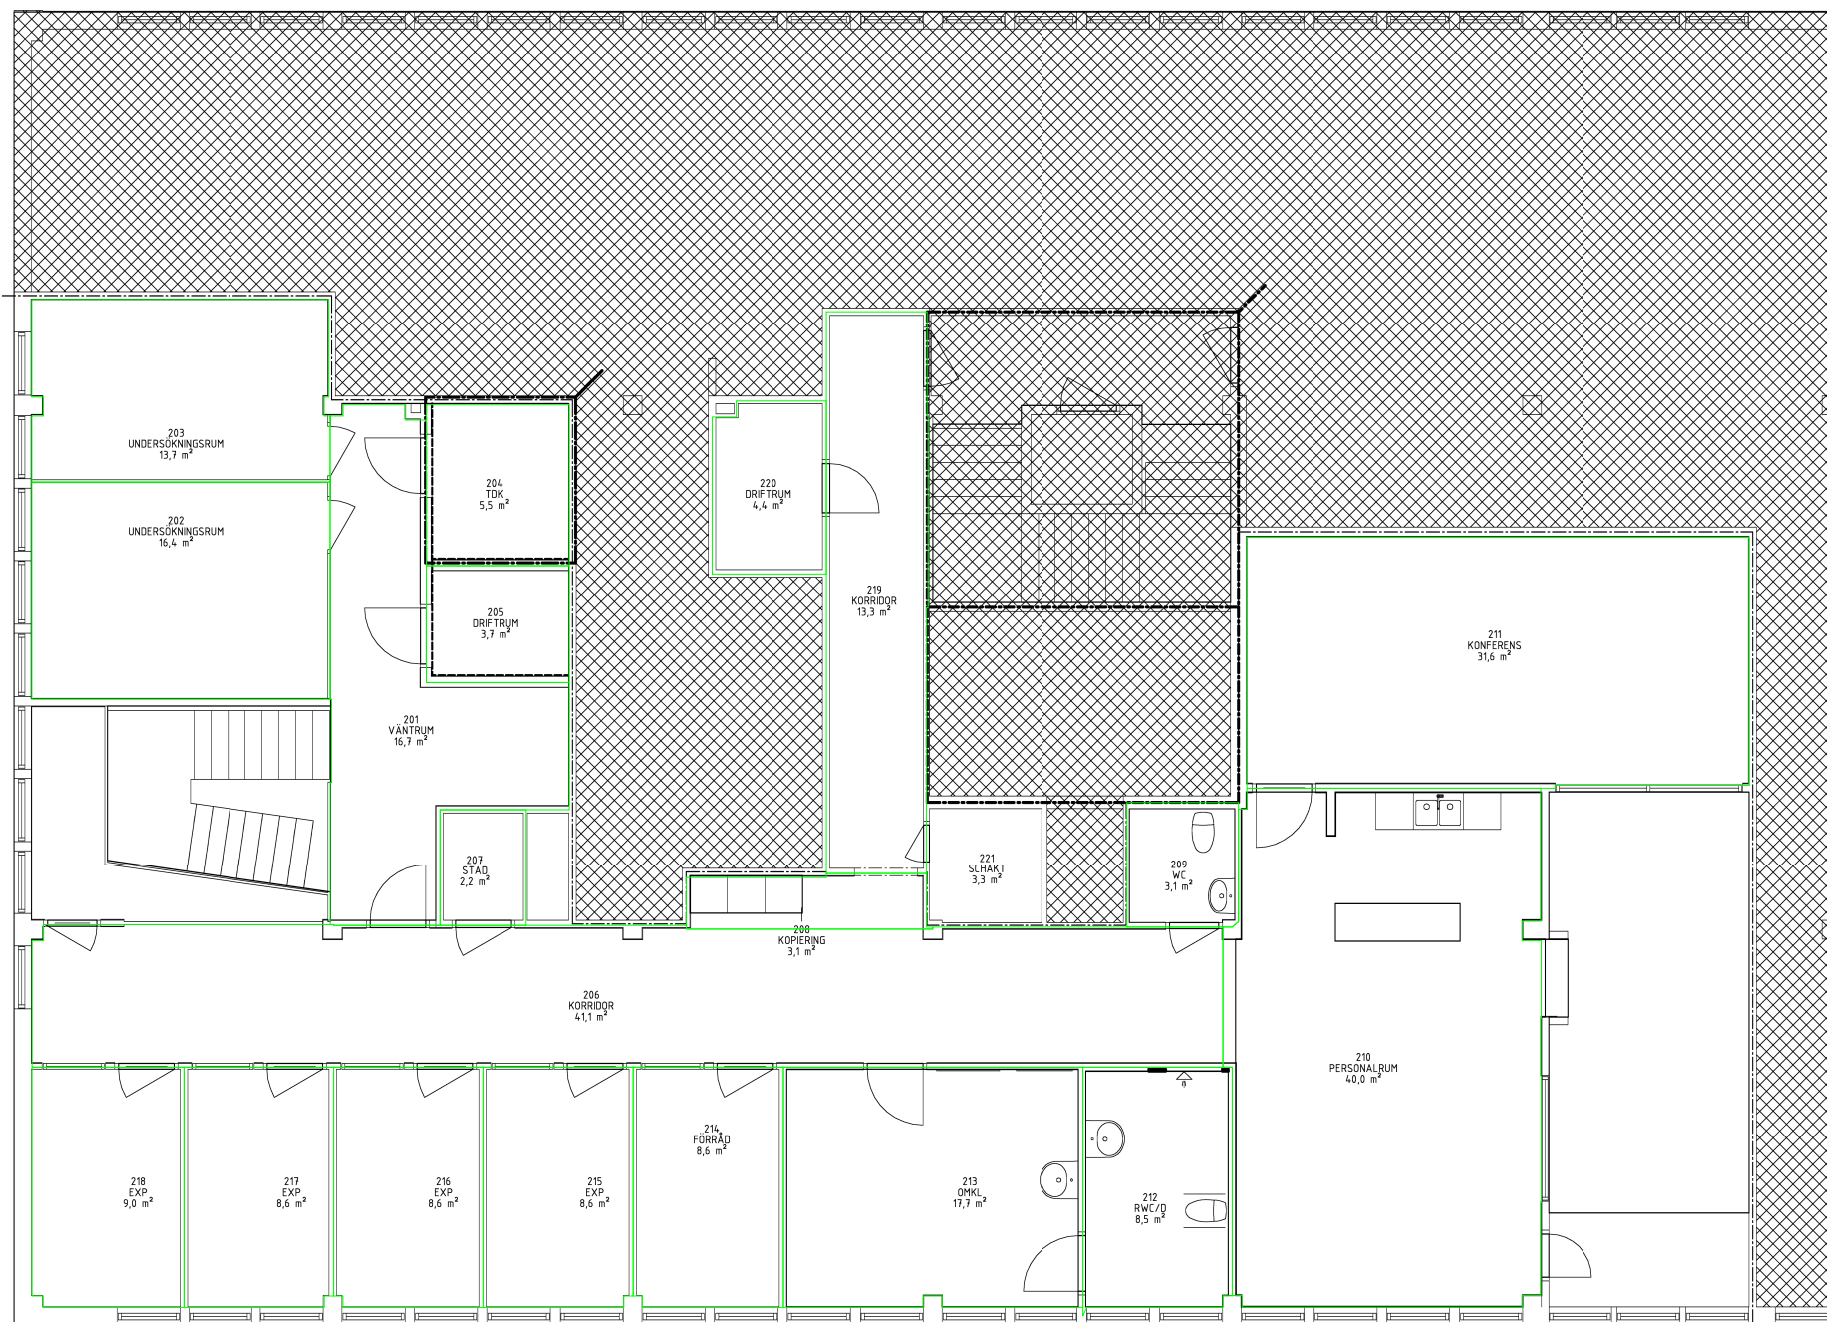

DATUM	2024-03-08 15:00:43	DISKON	A	SKALA	000
FORMAT	A1	SKALA	1 : 50		
FASTIGHET 705					
HUS 001					
PLAN 11					
BETNINGENUMMER					
AM_705001000111					