
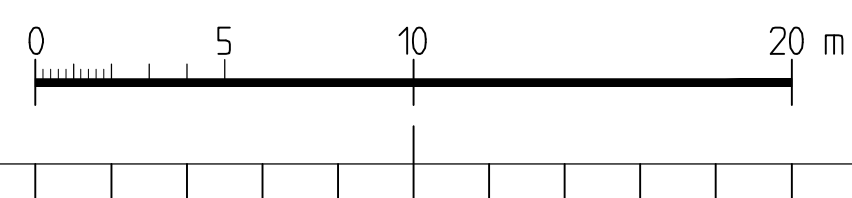


 = Brandcellsgräns EI60

 = Ej berörd på denna ritning

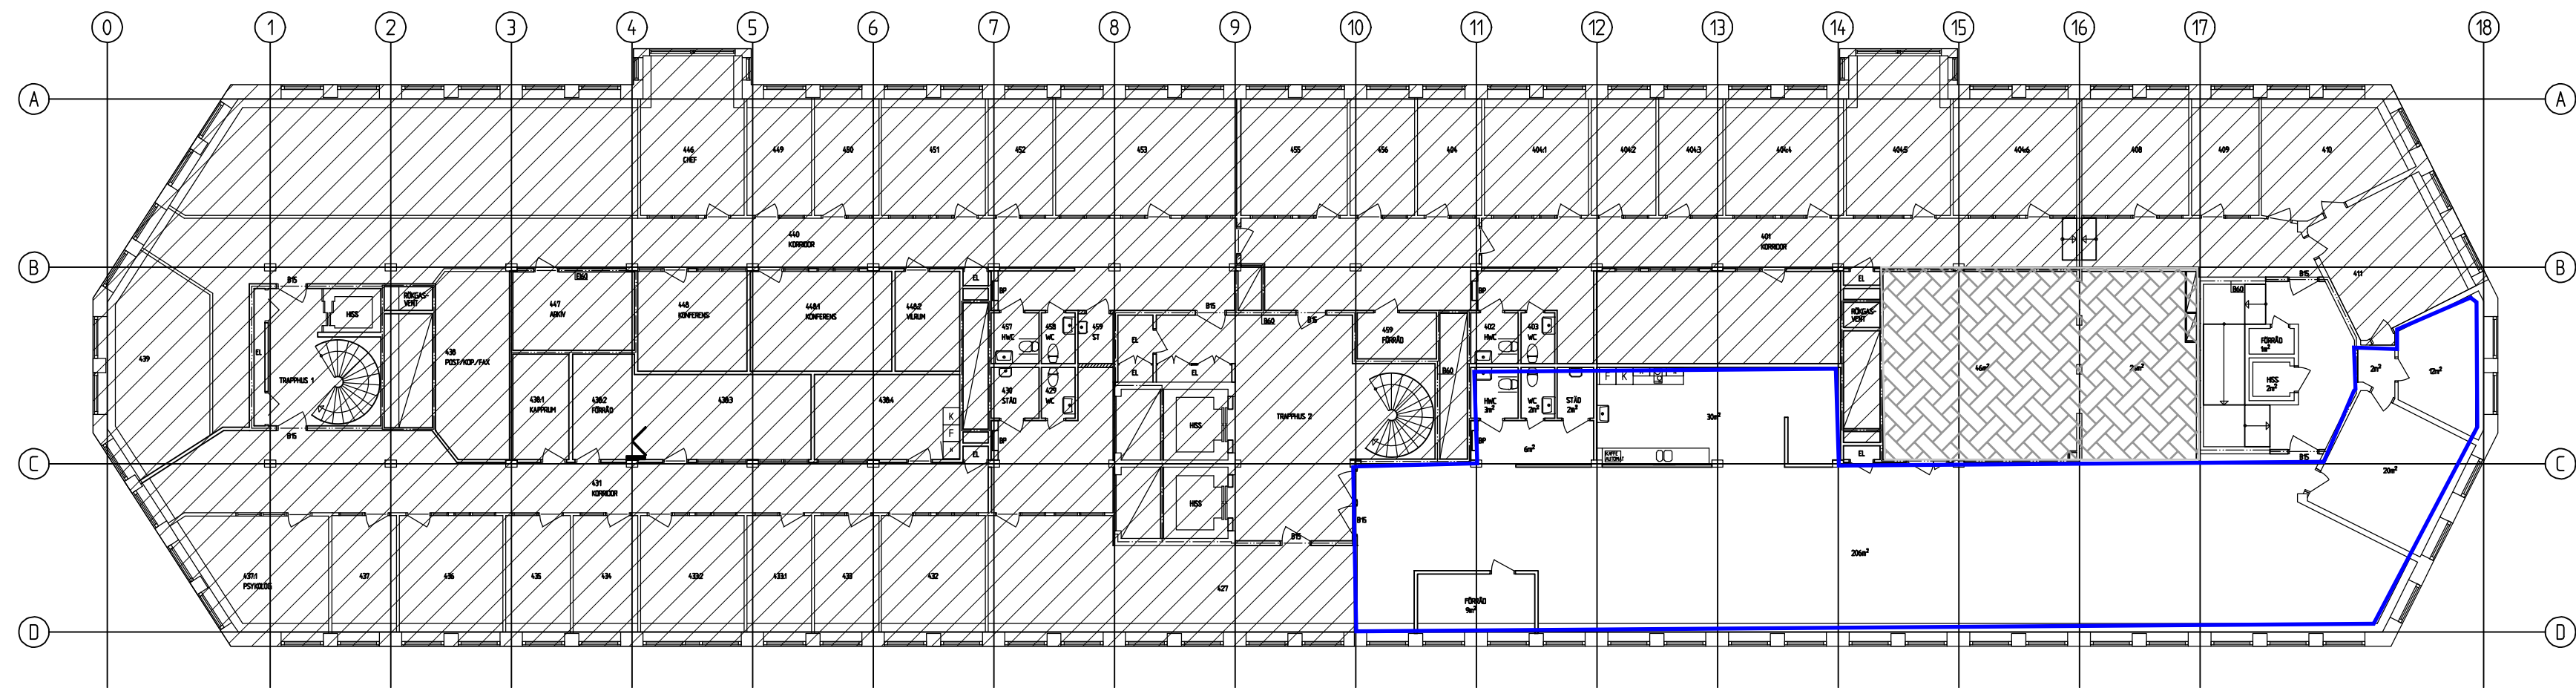

BET	ANT	ANDRINGSN AVSER	DATUM	SIEN
RELATIONSHANDLING				
KV BROMSAREN 4 LÖNKÖPINGS KOMMUN				
		Hamngatan 8 582 26 Lönköping 013-25 25 30		
UPPGÄV P/504-01A		RITAD/KONSTR AV FN		HANDLAGGARE PE
DATUM 2020-09-01		ANSVARIG PE		
PLAN 4 TRP				
SKALA A1 A3		NUMMER		BET
1:200 1:400		A-49.1-105		