
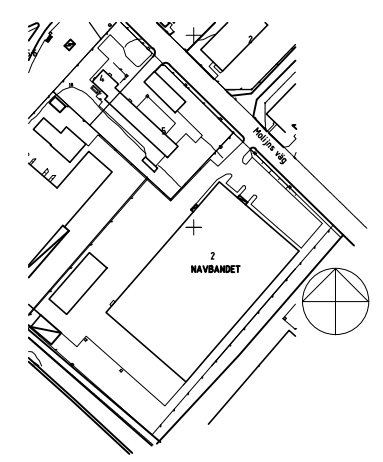


PLAN 2

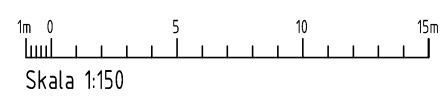

ÖVERSIKTSPLAN

BET	ANT	ÄNDRING AVSER	DATUM	SGN
RELATIONSHANDLING				
Linköpings Kommun				
KV. NAVBANDET 2				
INDUSTRIBYGGNAD				
Sonark Arkitektkontor AB 				
<small>Klostergatan 12 582 23 Linköping tfn 013-25 44 80 fax 013-13 11 04 www.sonark.se</small>				
UPPDRAG NR	RTAD/KONSTR AV	HANDLÄGGARE		
0943	FK	GM		
DATUM	ANSVARIG			
2020-04-07	GM			
PLAN 2, VÅNING EN TRAPPA				
SKALA	NUMMER	BET		
1:150	A-40-1-200			

XREF: \A-medeltirningar\A-40-1-200.dwg \A-medeltirningar\sitplan 2017.dwg

UPPRITAD EFTER URSPRUNGSHANDLING FRÅN MELKER ANDERSSON
ARKITEKT OCH INGENJÖRSBYRÅ 1977-06-07

LAGER: SB11

PLO- 2020-04-07 12:16 G:\0943-1\SAN\SAC\0943\A-PILOTIRNINGAR\A.01-200.DWG FRIDA KARLSSON