
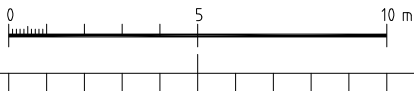


XREF: \\...\\Kontor\\AutoCad\\Namnutor\\Rita\_1.dwg

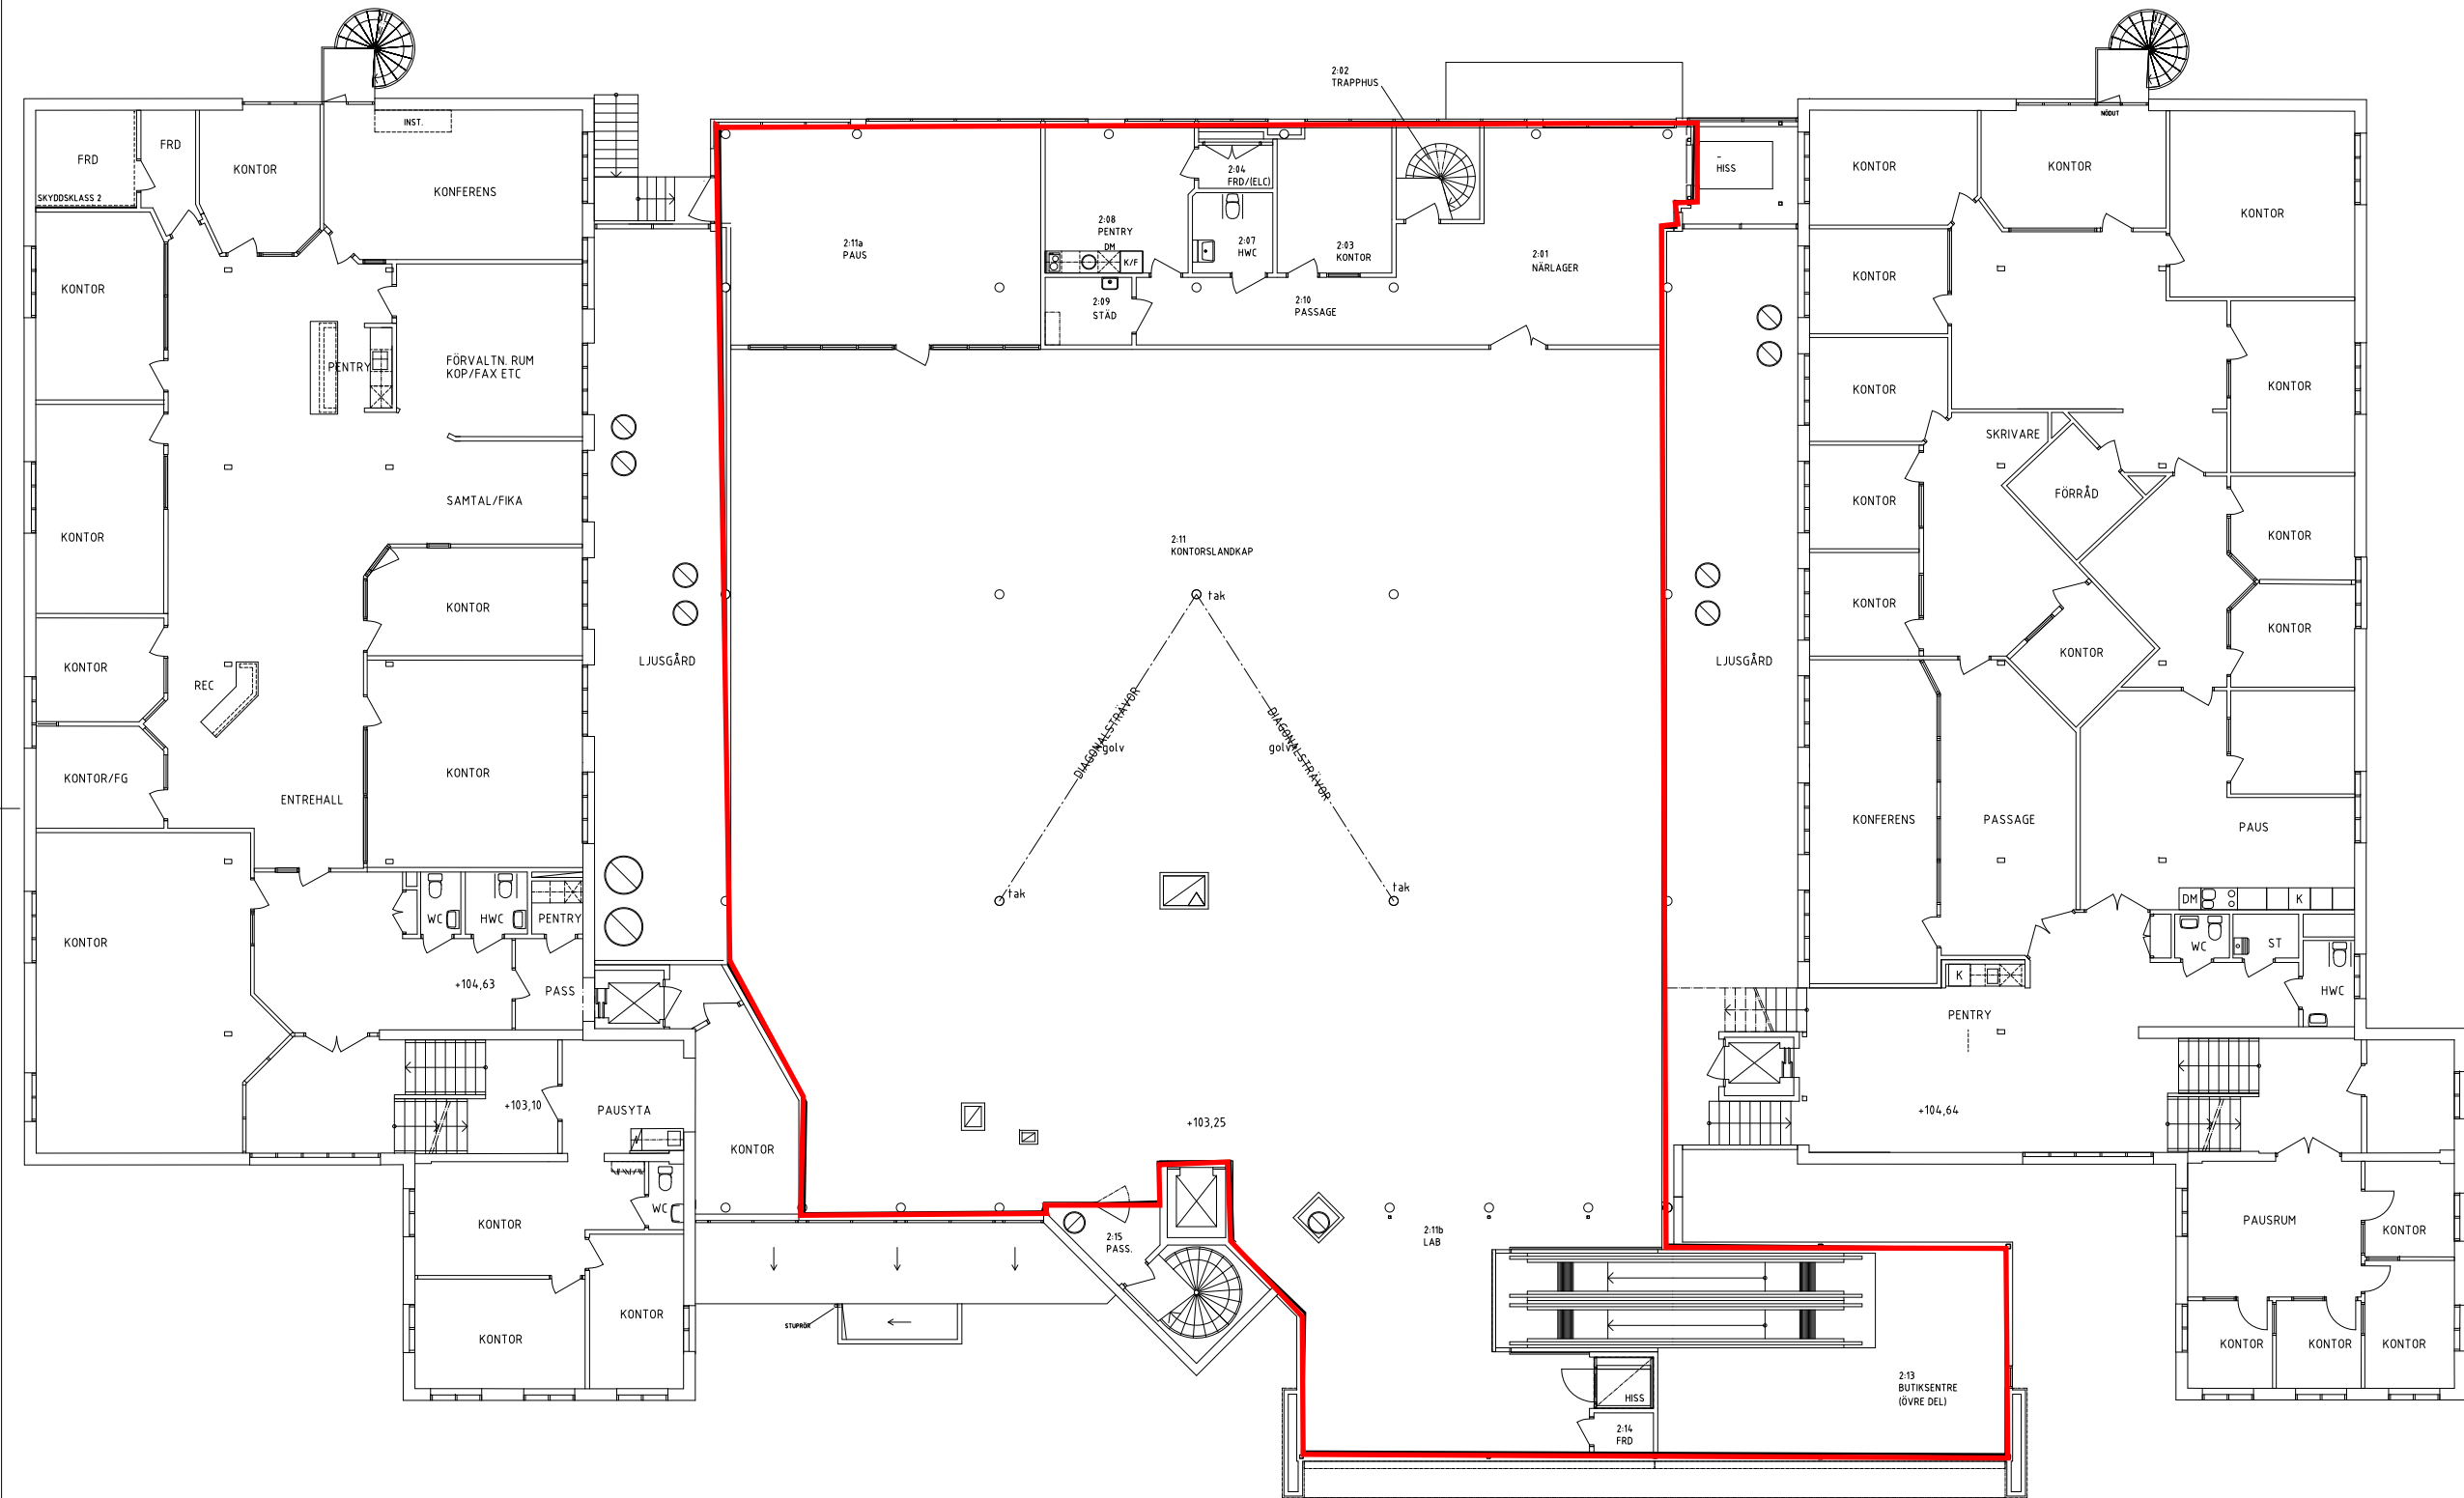

LAGER: S811

| BET | ANT | ÄNDRINGEN AVSER | DATUM | SIGN |
|-----|-----|-----------------|-------|------|
|-----|-----|-----------------|-------|------|

RELATIONSHANDLING

**RITA**  
ARKITEKTUR

www.ritaarkitektur.se 0703-079270

|                     |                             |       |
|---------------------|-----------------------------|-------|
| PROJEKT NR<br>2046  | RITAD AV<br>ASL             |       |
| DATUM<br>2020-10-15 | HANDLÄGGARE<br>Anna Sandahl | SIGN. |

VALUTAN 11  
JÖNKÖPINGS KOMMUN  
KONTORSHOTELL  
PLAN 2

|                   |                |                      |     |
|-------------------|----------------|----------------------|-----|
| SKALA<br>A1<br>A3 | 1:100<br>1:200 | NUMMER<br>A-04.1-200 | REV |
|-------------------|----------------|----------------------|-----|

PLO: 2020-10-15 16:57 D:\PROJEKT\2020\2046 - VALUTAN 11: RH\VALUTNINGSD\MODELL\A04-P02.DWG ANNA SANDAHL