

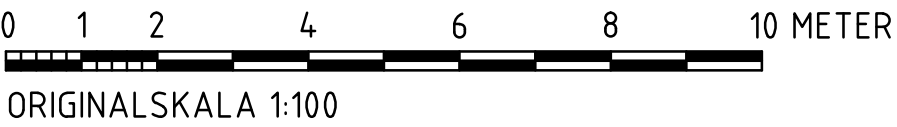
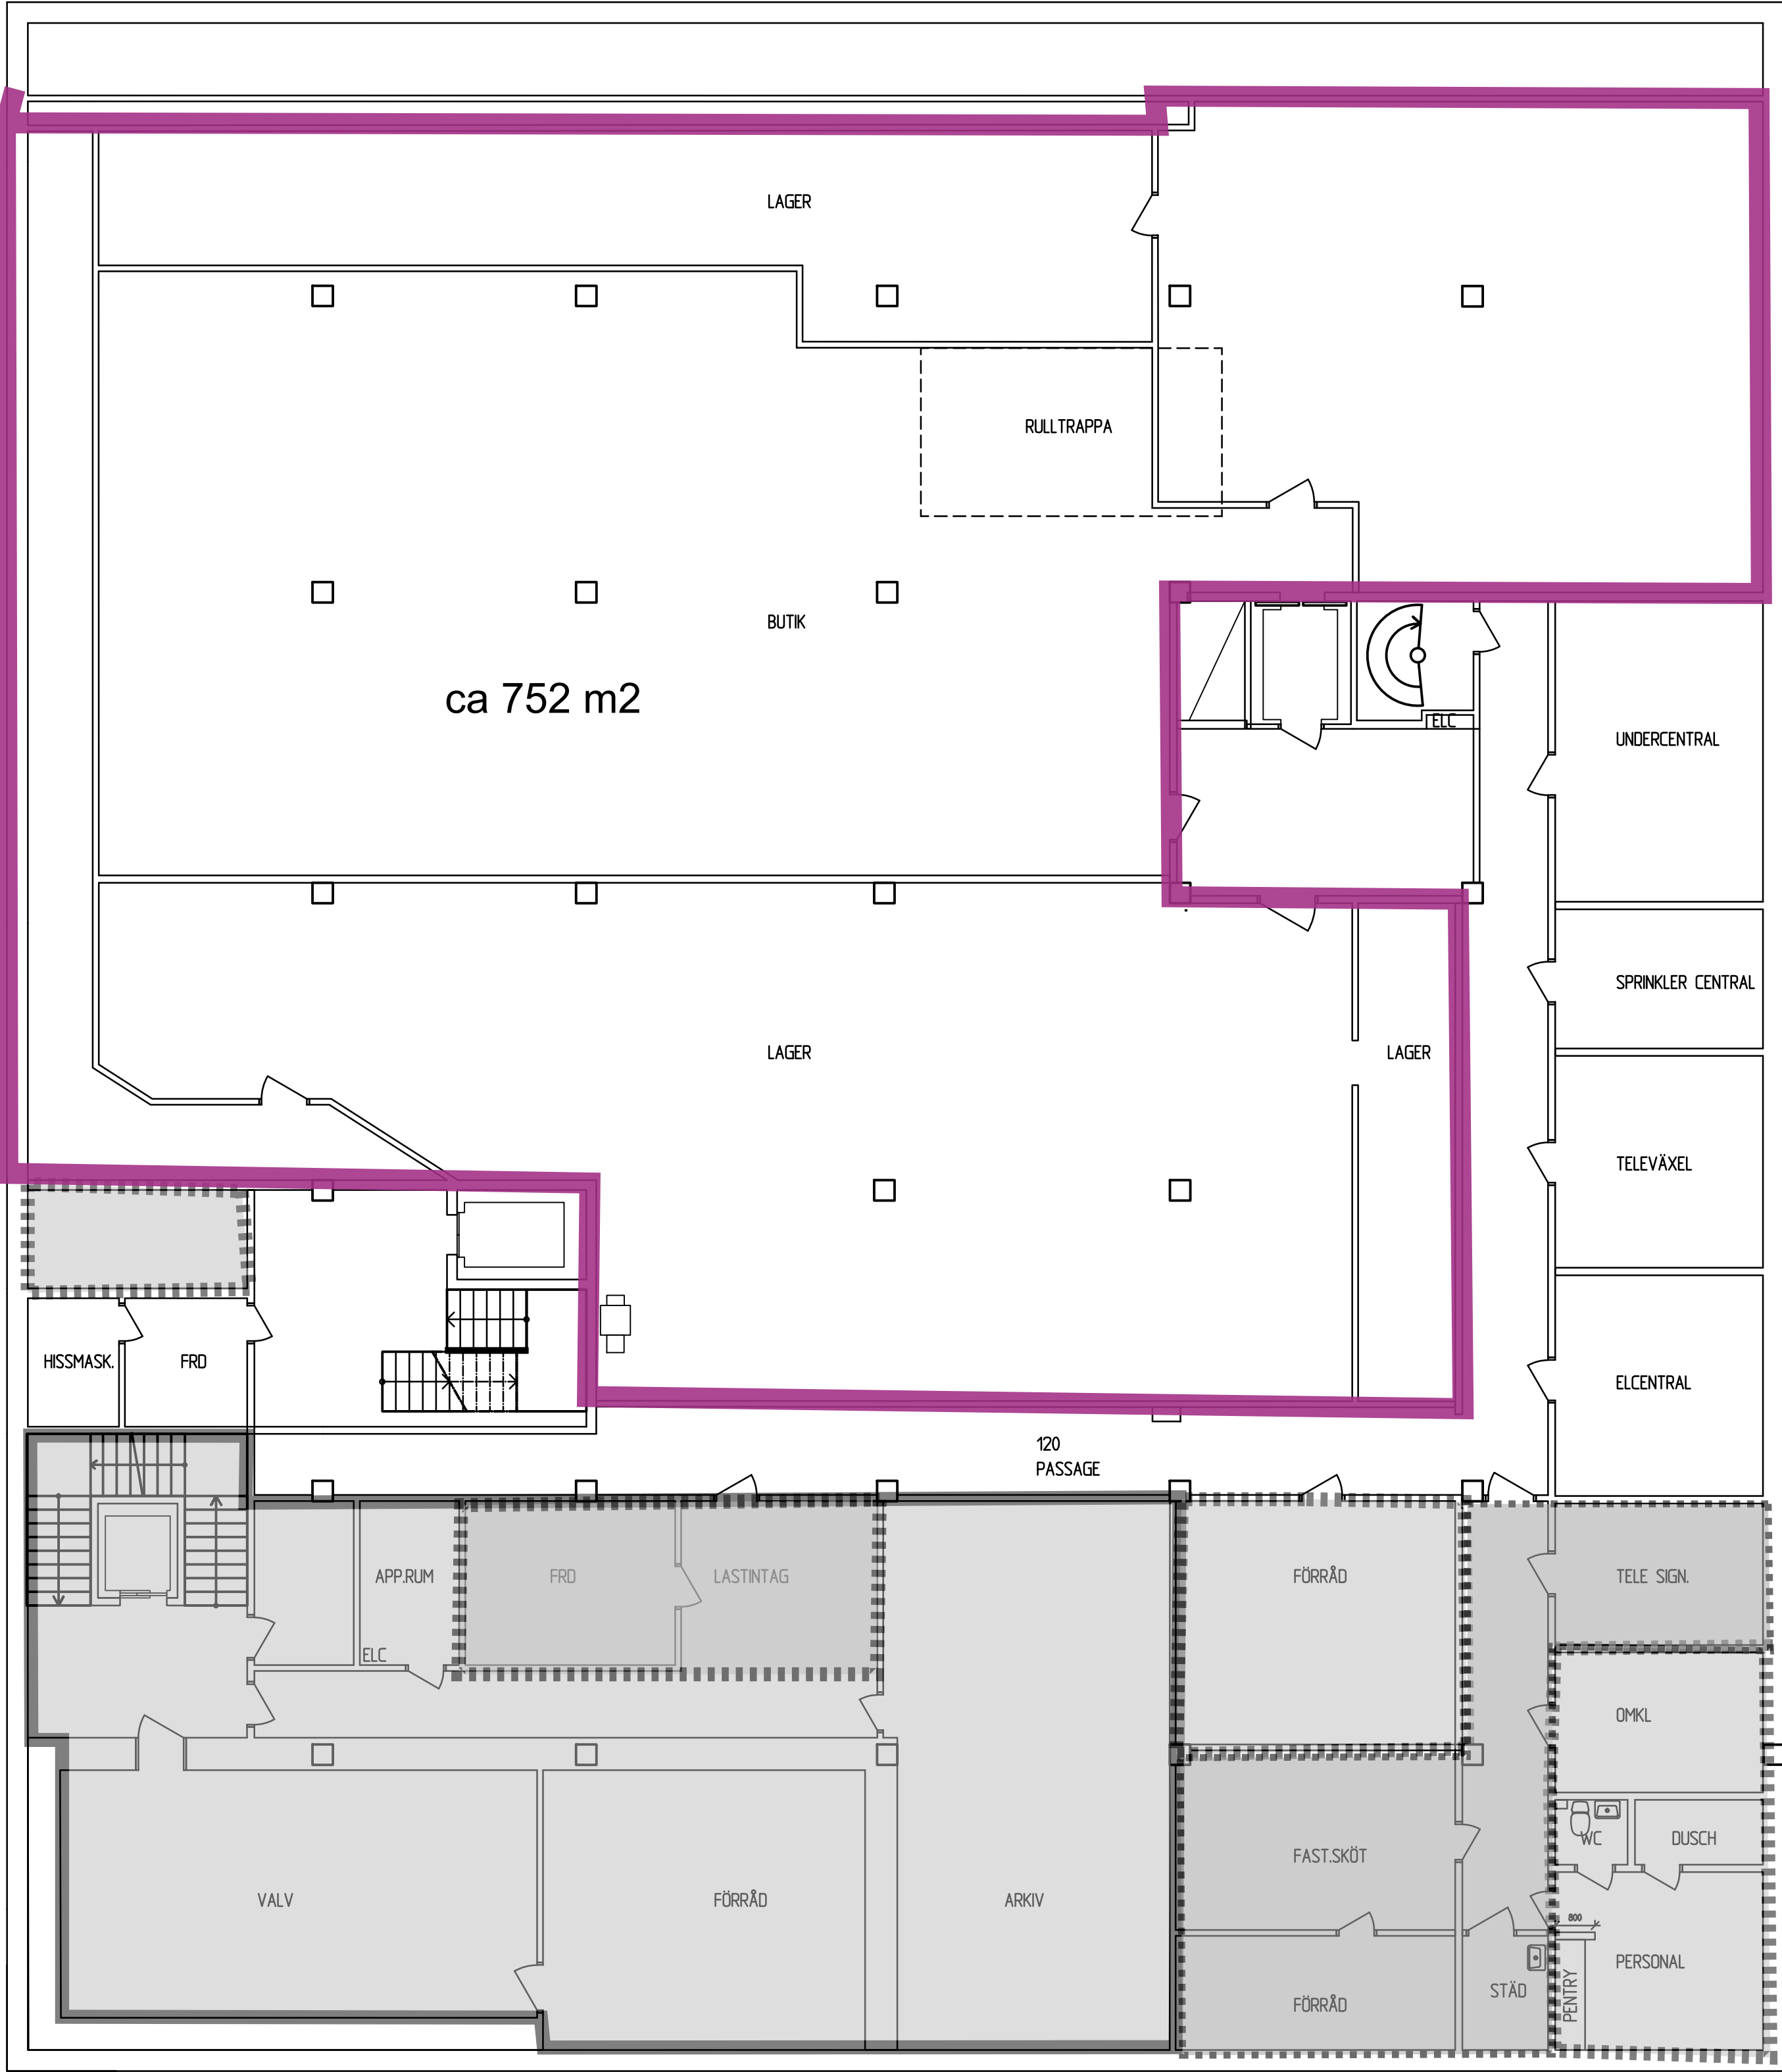


Rådhusplanaden

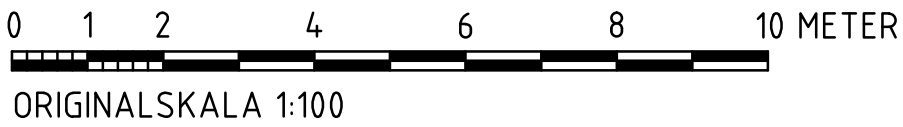

BET	ANT	ÄNDRINGEN AVSER	DATUM	SIGN
RELATIONSHANDLING				
KV. BALDER 4				
LINKARKITEKTUR			LINK arkitektur Östra Strandgatan 26 A 903 33 Umeå Tel: 010-479 99 00 www.linkarkitektur.se	
UPPDRAG NR	70030030	RITAD/KONSTRUERAD AV	SLN	HANDLÄGGARE
DATUM	2017-10-03	ANSVARIG	M. THORÉN	MTN
PLANRITNING KÄLLARPLAN				
PLAN 1				
SKALA	1:50	FORMAT	(A1)	NUMMER
	1:100		(A3)	A-40.1-001

Rådhusplanaden

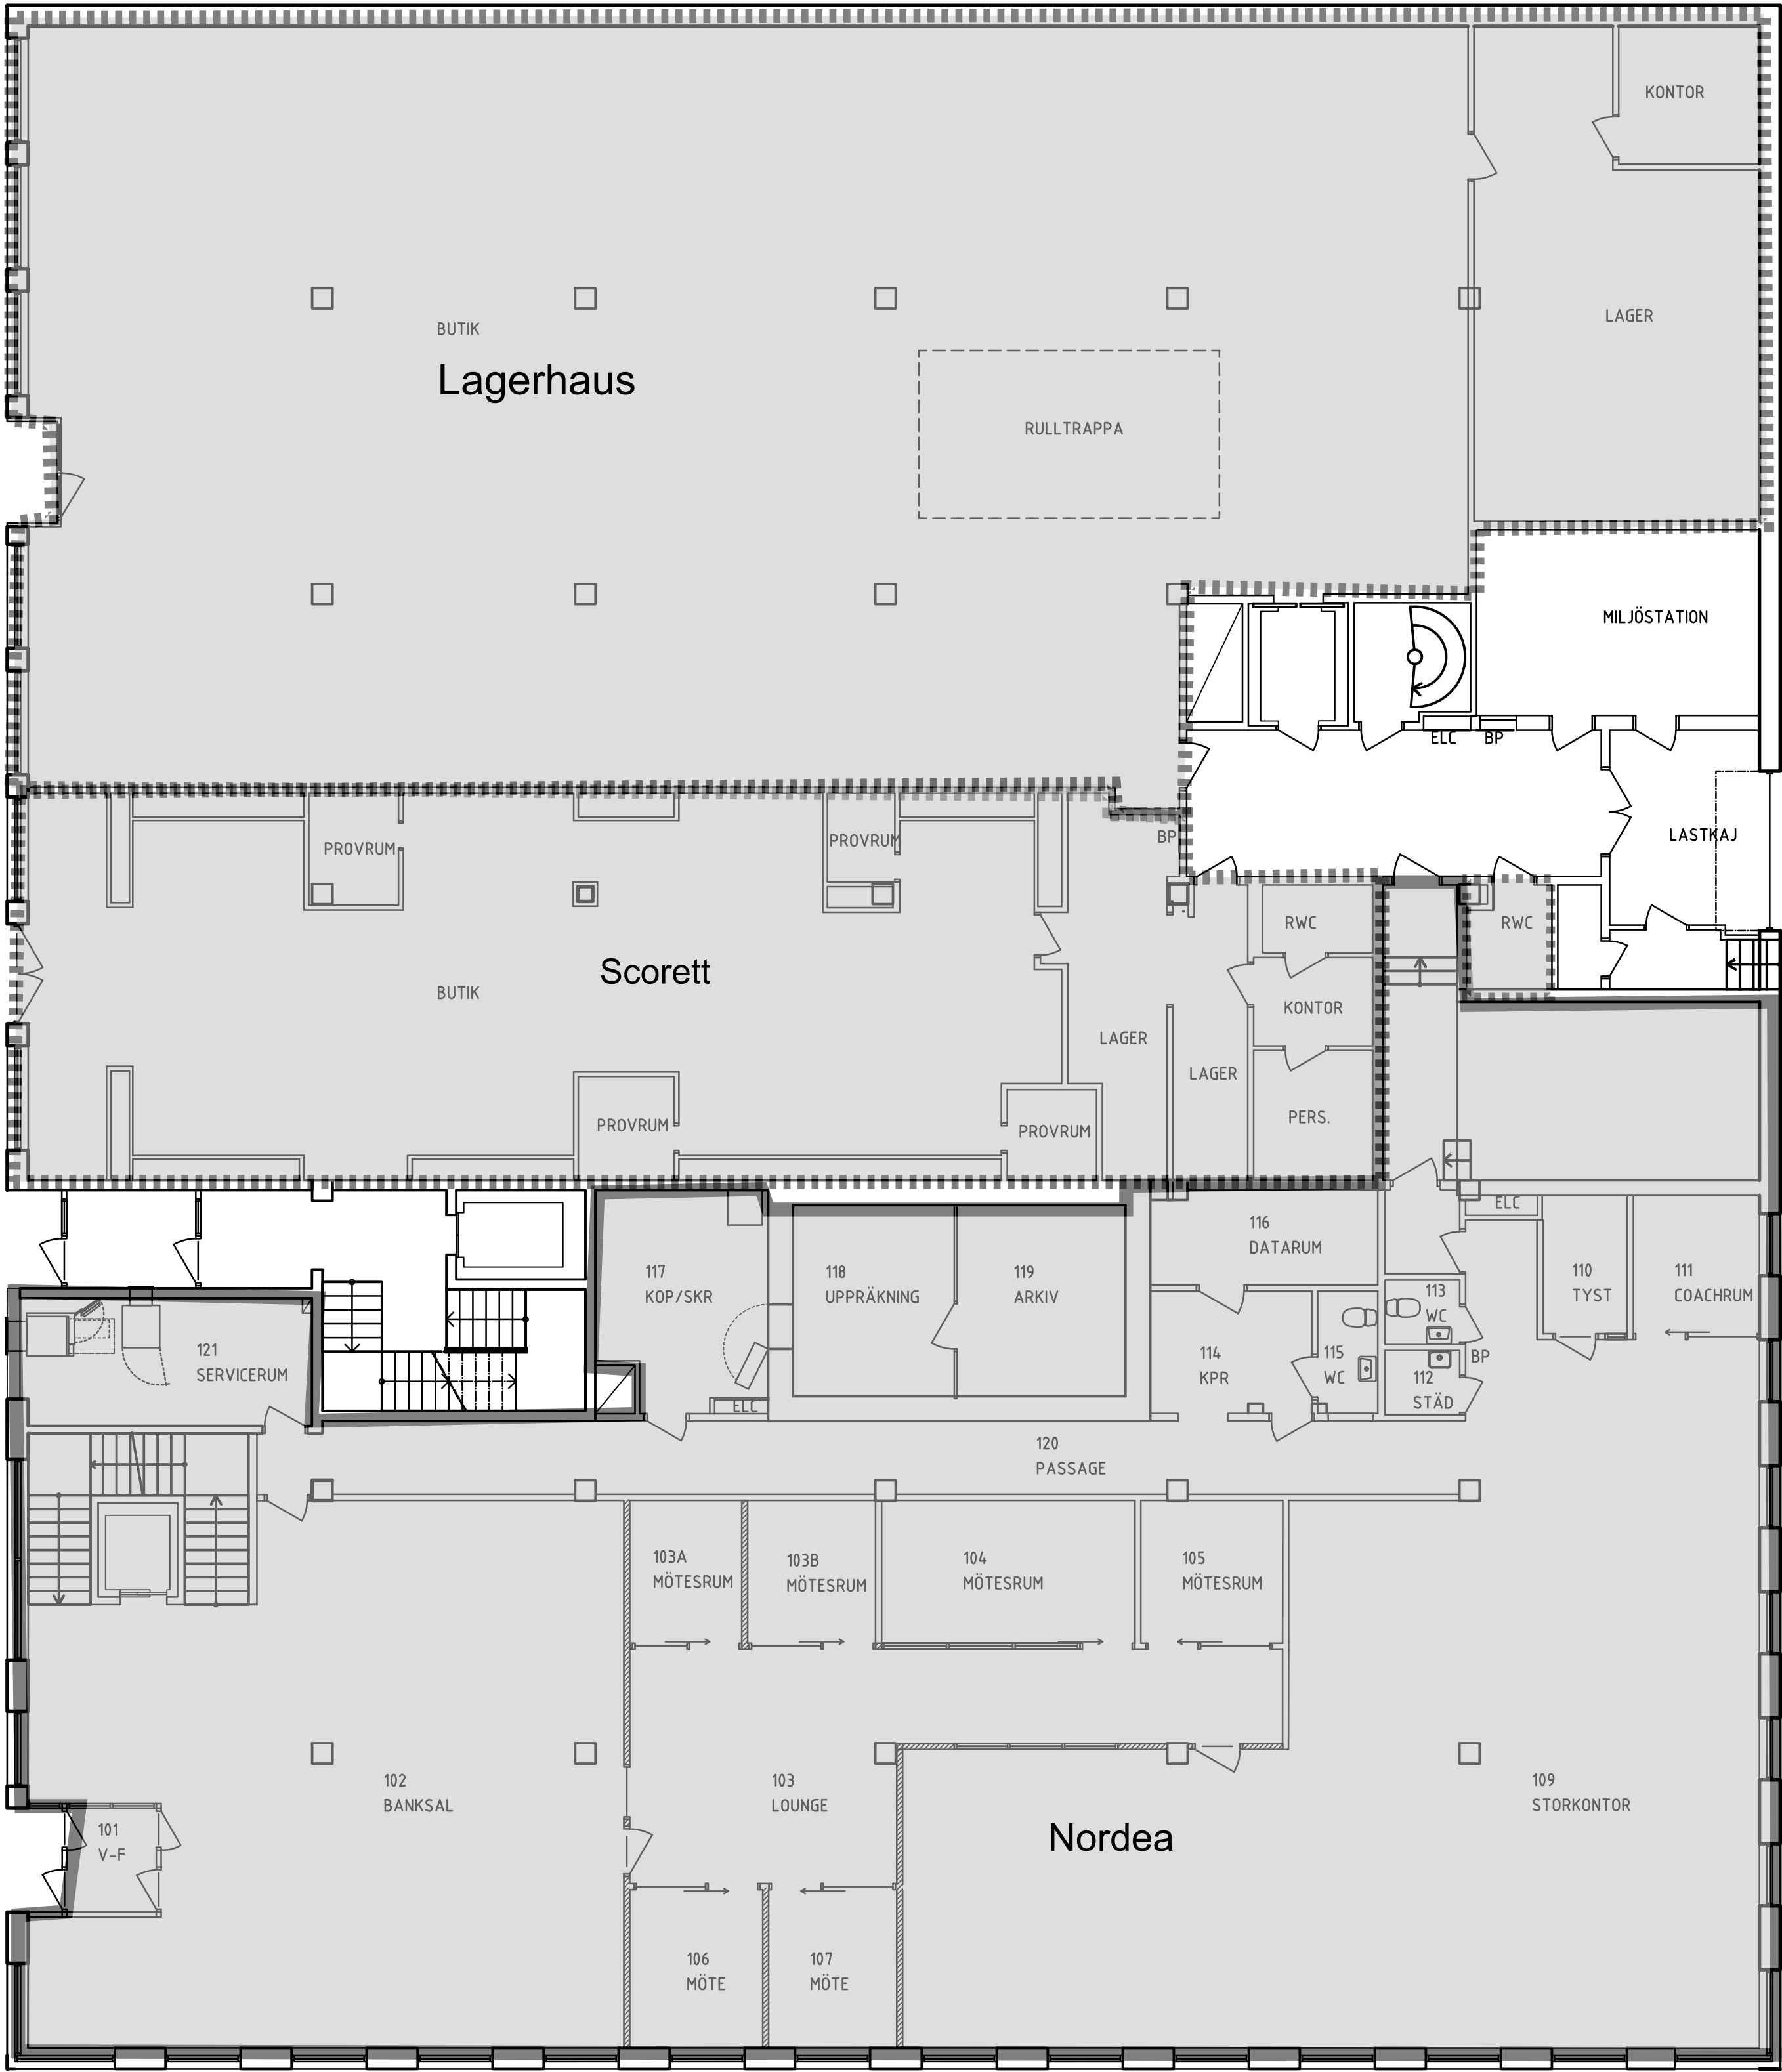

BET	ANT	ÄNDRINGEN AVSER	DATUM	SIGN
RELATIONSHANDLING				
KV. BALDER 4				
LINKARKITEKTUR			LINK arkitektur Östra Strandgatan 26 A 903 33 Umeå Tel: 010-479 99 00 www.linkarkitektur.se	
UPPDRAG NR	70030030	RITAD/KONSTRUERAD AV	SLN	HANDLÄGGARE
DATUM	2017-10-03	ANSVARIG	M. THORÉN	MTN
PLAN 2				
PLANRITNING BOTTENPLAN				
SKALA	1:50 1:100	FORMAT	(A1) (A3)	NUMMER
A-40.1-002				BET