



FÖRKLARINGAR OCH
FÖRESKRIFTER

ALLA MÅTT ANGES I MM
OCH KONTROLLERAS PÅ PLATS

----- brandcellsgräns

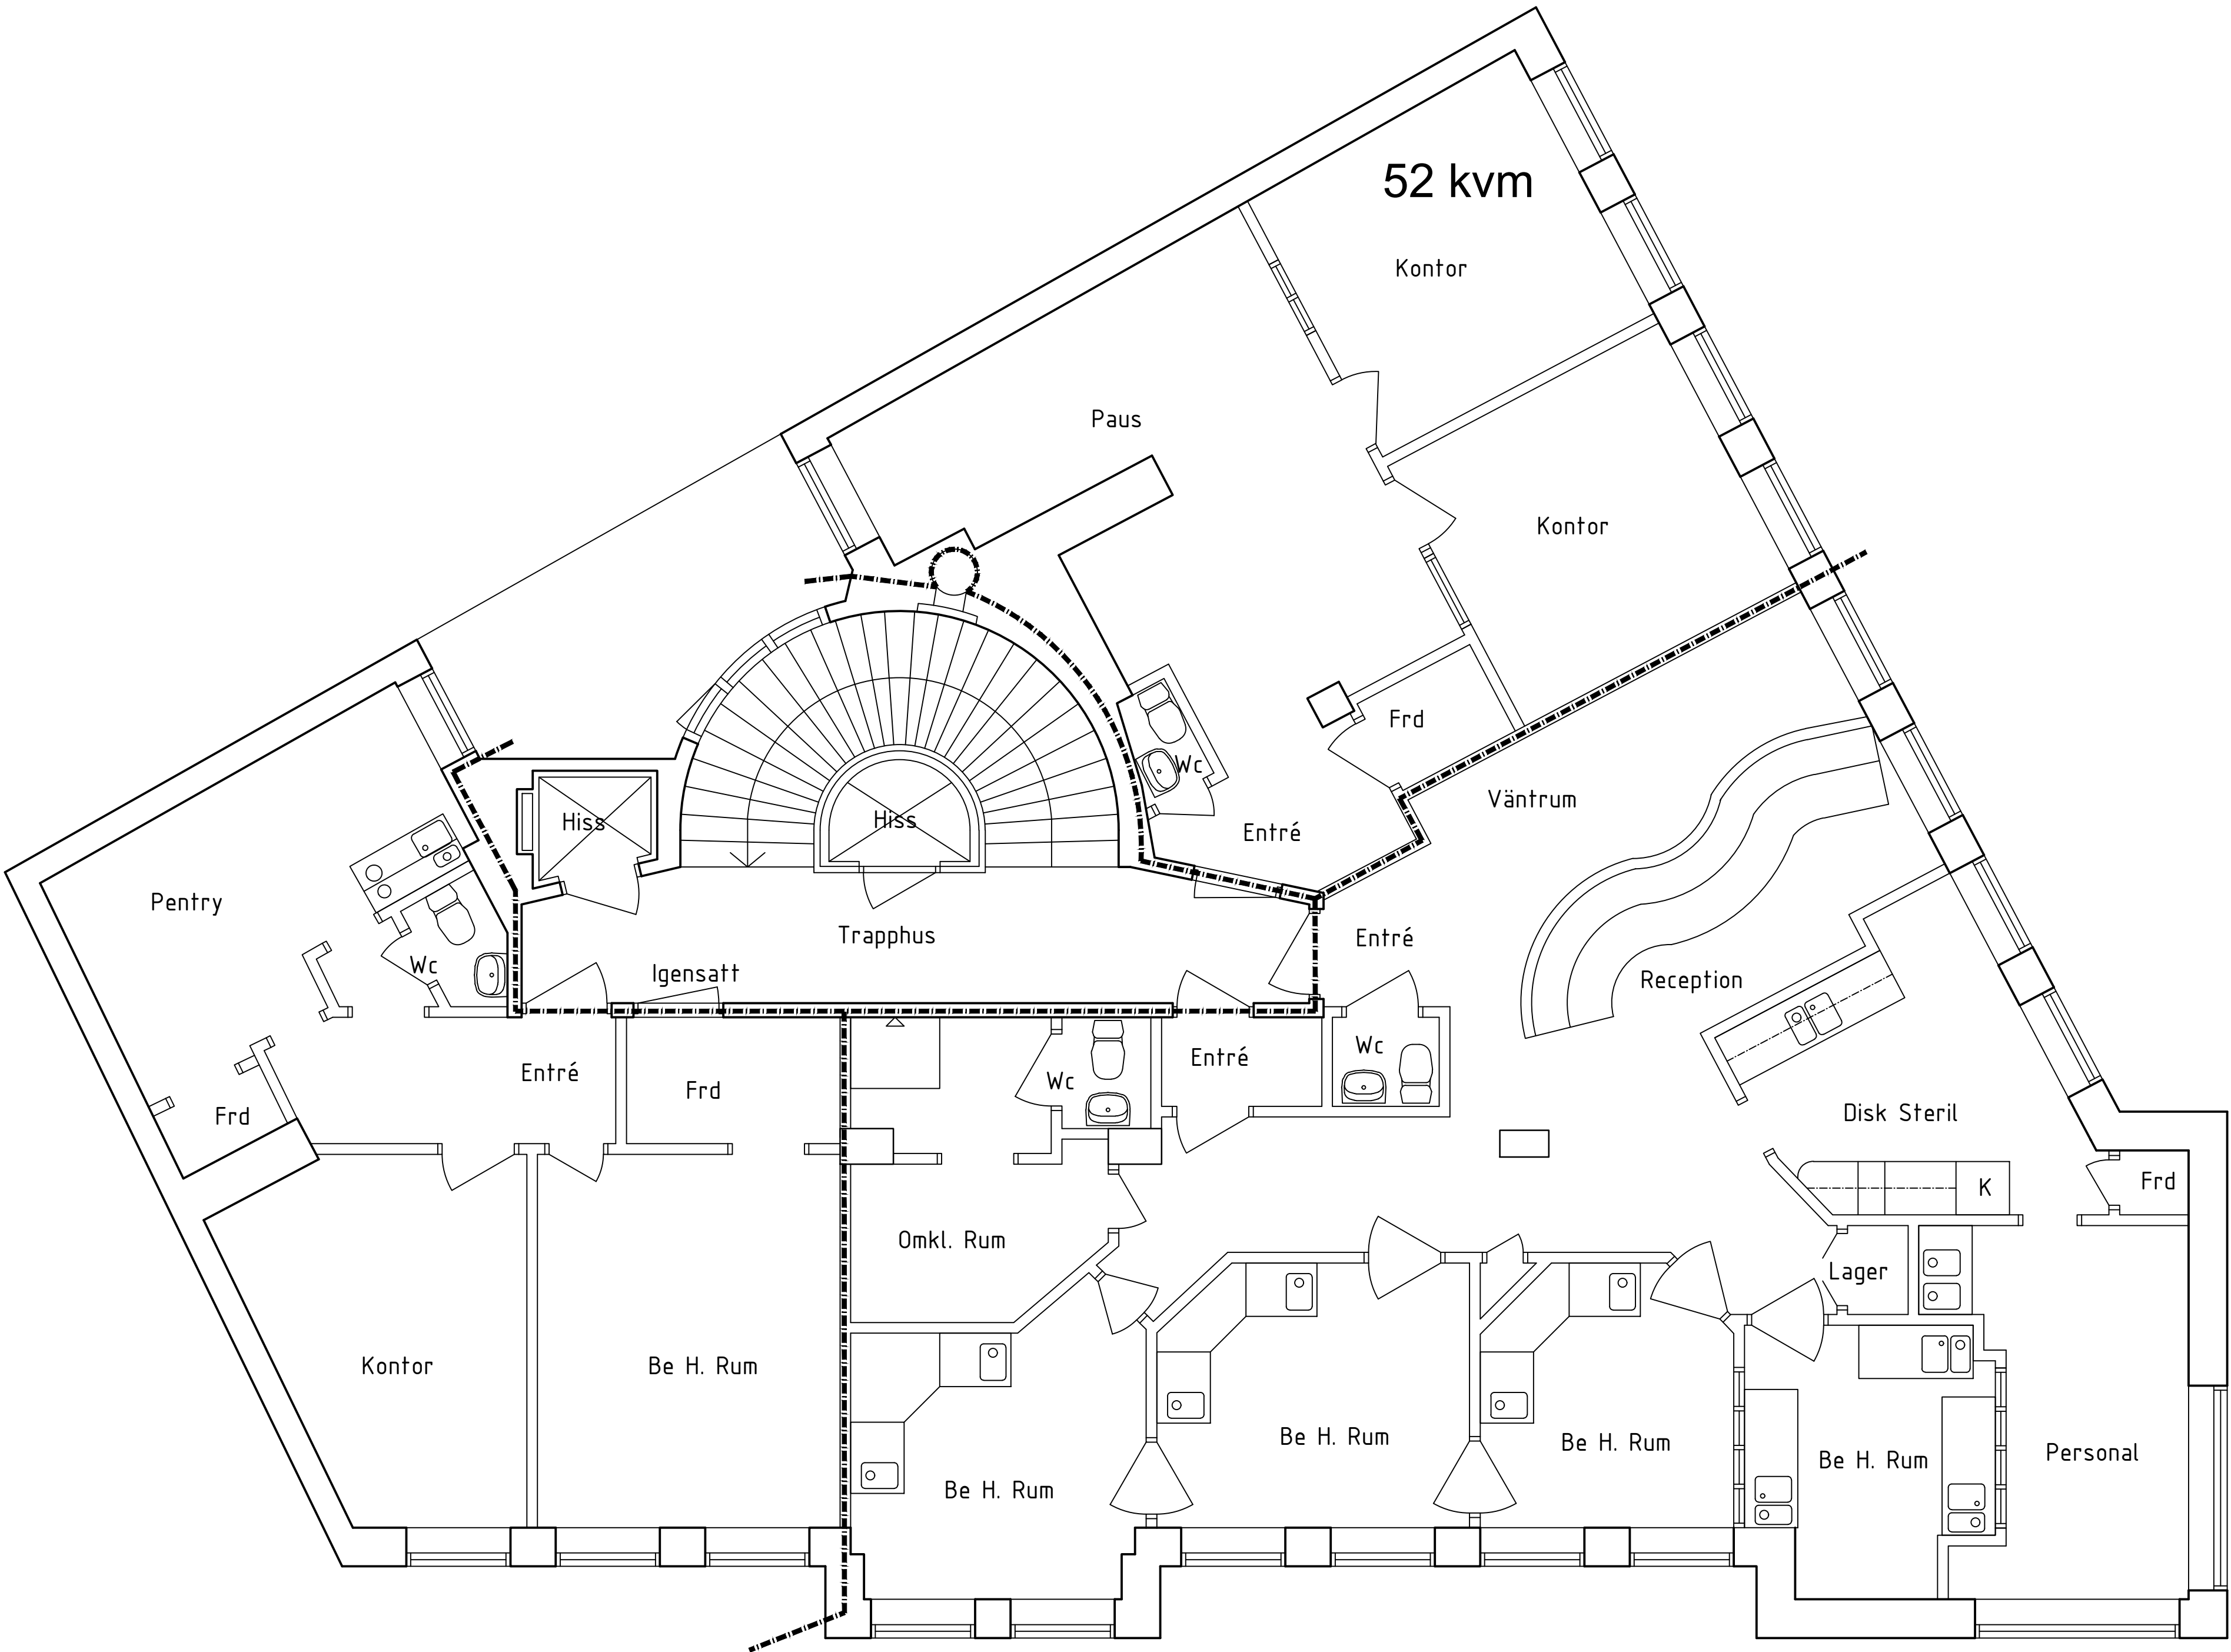

Plan 06

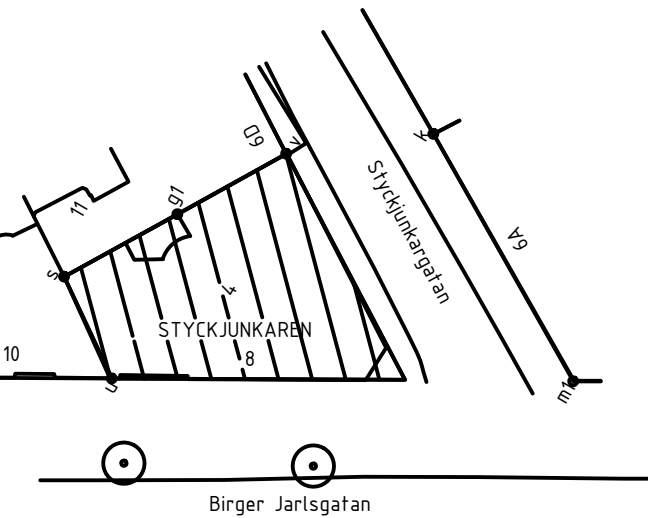

ORIENTERINGSFIGUR

BET	ÄNDRINGEN AVSER	DATUM	SIGN
-----	-----------------	-------	------

RELATIONSHANDLING

OBJEKT NR	PROJEKT NR	PROJEKTLEDARE
1012		
A	e.le arkitekter	Tel: 08 122 09 000 www.e-le.se
K	KONSTRUKTÖR	Tel: www
V	VVS-PROJEKTÖR	Tel: www
E	EL-PROJEKTÖR	Tel: www
B	BRAND-PROJEKTÖR	Tel: www
M	MARK-PROJEKTÖR	Tel: www
L	LANDSKAPSARKITEKT	Tel: www
UPPGIFTS NR	RITAD/PROJEKT AV	HANDLÄGGARE
19-2366	S.SALEH	R.HÄGG
DATUM	ÄNDRAV	
2020-01-20	N.KIISKINEN	

STYCKJUKAREN 4
HUS 1
PLAN 06

SKALA	RITNINGSSÄMMER	BET.
A1(1:50) A3(1:100)	A40-1-1012P06	-

