




FÖRKLARINGAR OCH
FÖRESKRIFTER

ALLA MÅTT ANGES I MM
OCH KONTROLLERAS PÅ PLATS

Brandcellsgräns

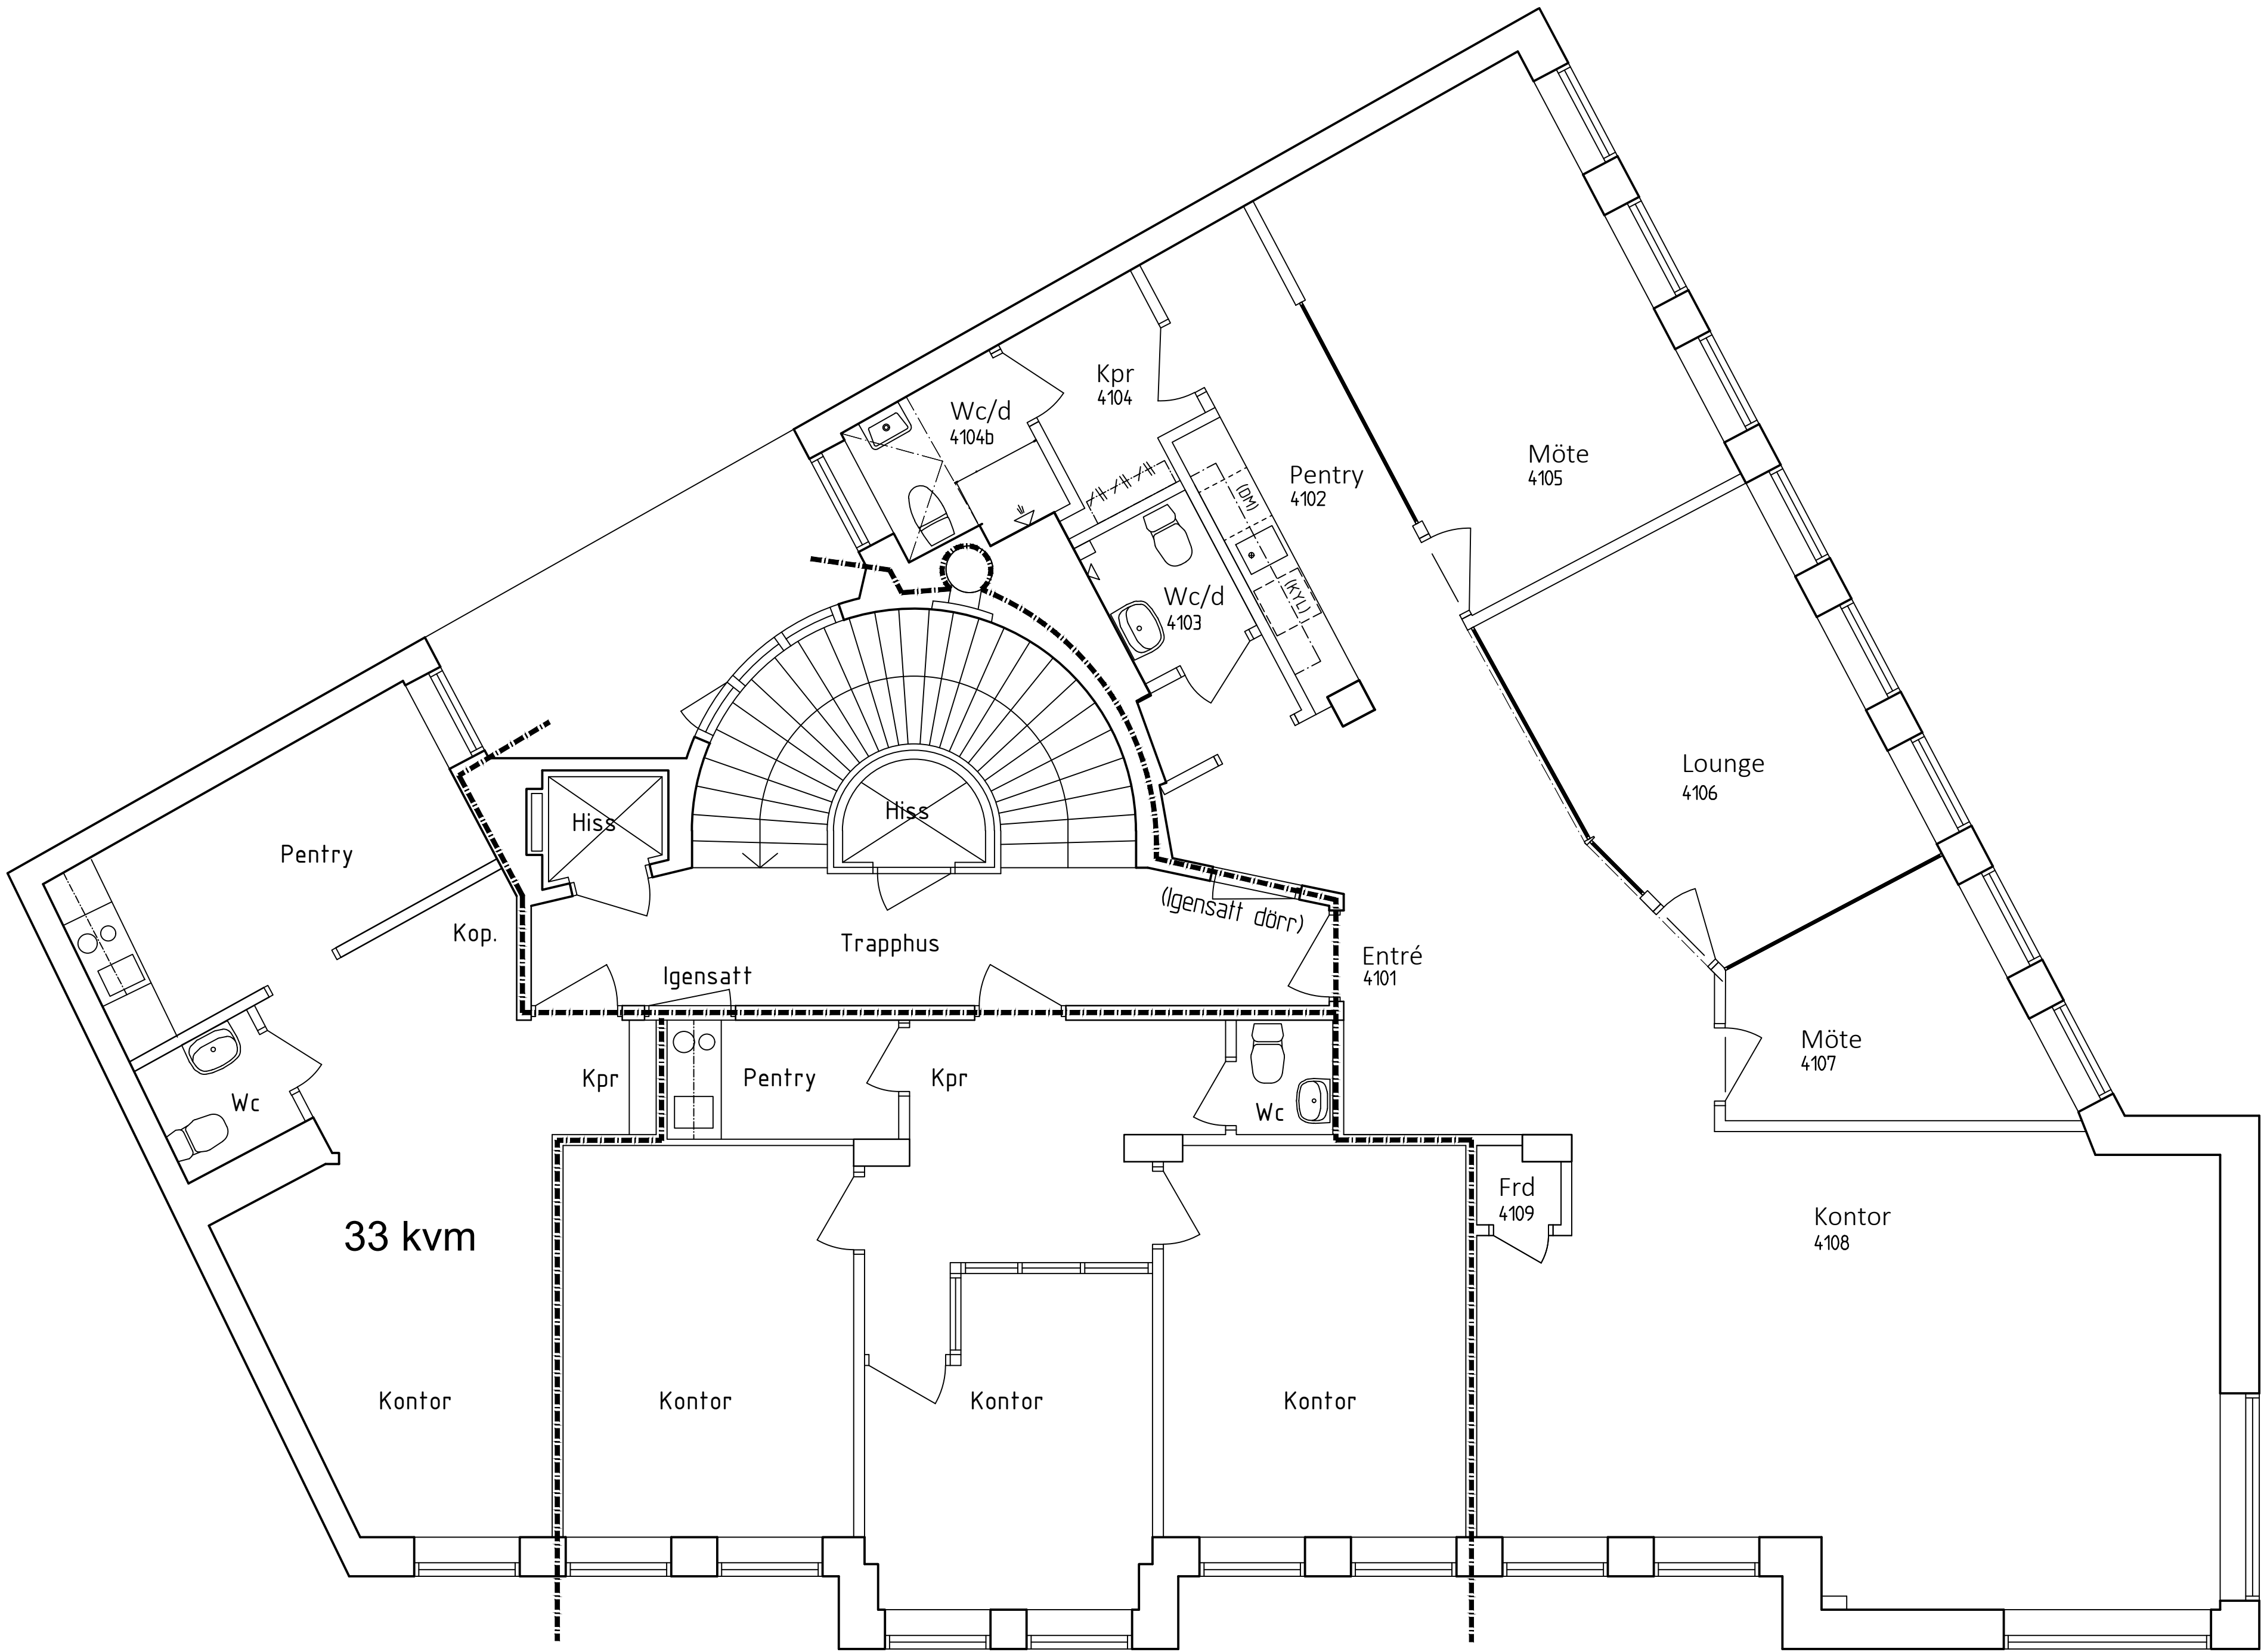

Plan 04

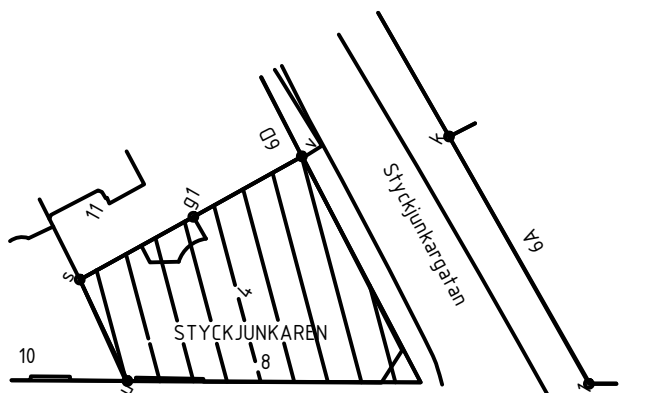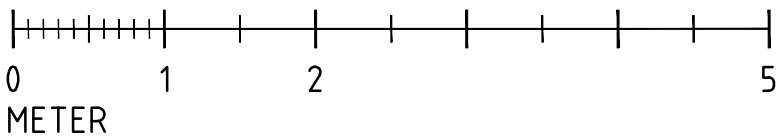

Birger Jarlsgratan
ORIENTERINGSGIFUR

B	HGA LOKAL 123 KVM	2022-09-09	HÖ
A	VÄNSTLOKAL JUSTERINGAR	2021-03-12	SS
BET	ÄNDRINGEN AVSER	DATUM	SIGN

RELATIONSHANDLING

OBJEKT NR	PROJEKT NR	PROJEKTLEDARE
1012		
A	e.le arkitekter	Tel. 08 122 09 000 www.e-le.se
K	KONSTRUKTÖR	Tel. www
V	VVS-PROJEKTÖR	Tel. www
E	EL-PROJEKTÖR	Tel. www
B	BRAND-PROJEKTÖR	Tel. www
M	MARK-PROJEKTÖR	Tel. www
L	LANDSKAPSARKITEKT	Tel. www
UPPDRAG NR	RITAD/KONSTR AV	HANDLAGGARE
19-2366	S.SALEH	R.HÄGG
DATUM	ANSVARIG	
2020-01-20	N.KIISKINEN	

STYCKJUKAREN 4
HUS 1
PLAN 04

SKALA	RITNINGSRUMMER	BET.
A1(1:50) A3(1:100)	A40-1-1012P04	B