
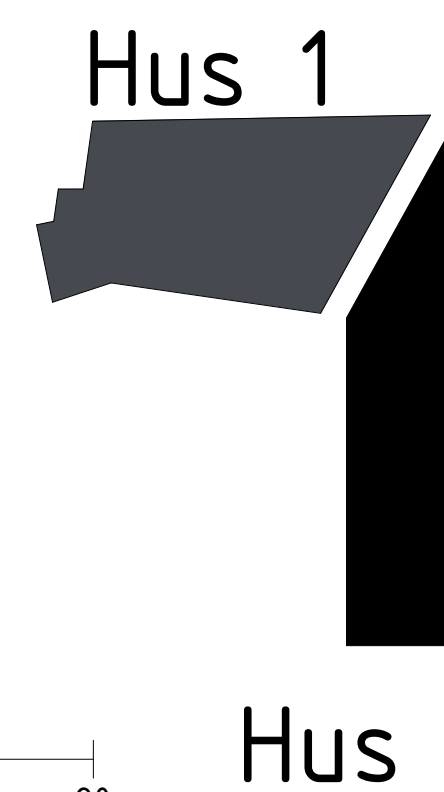


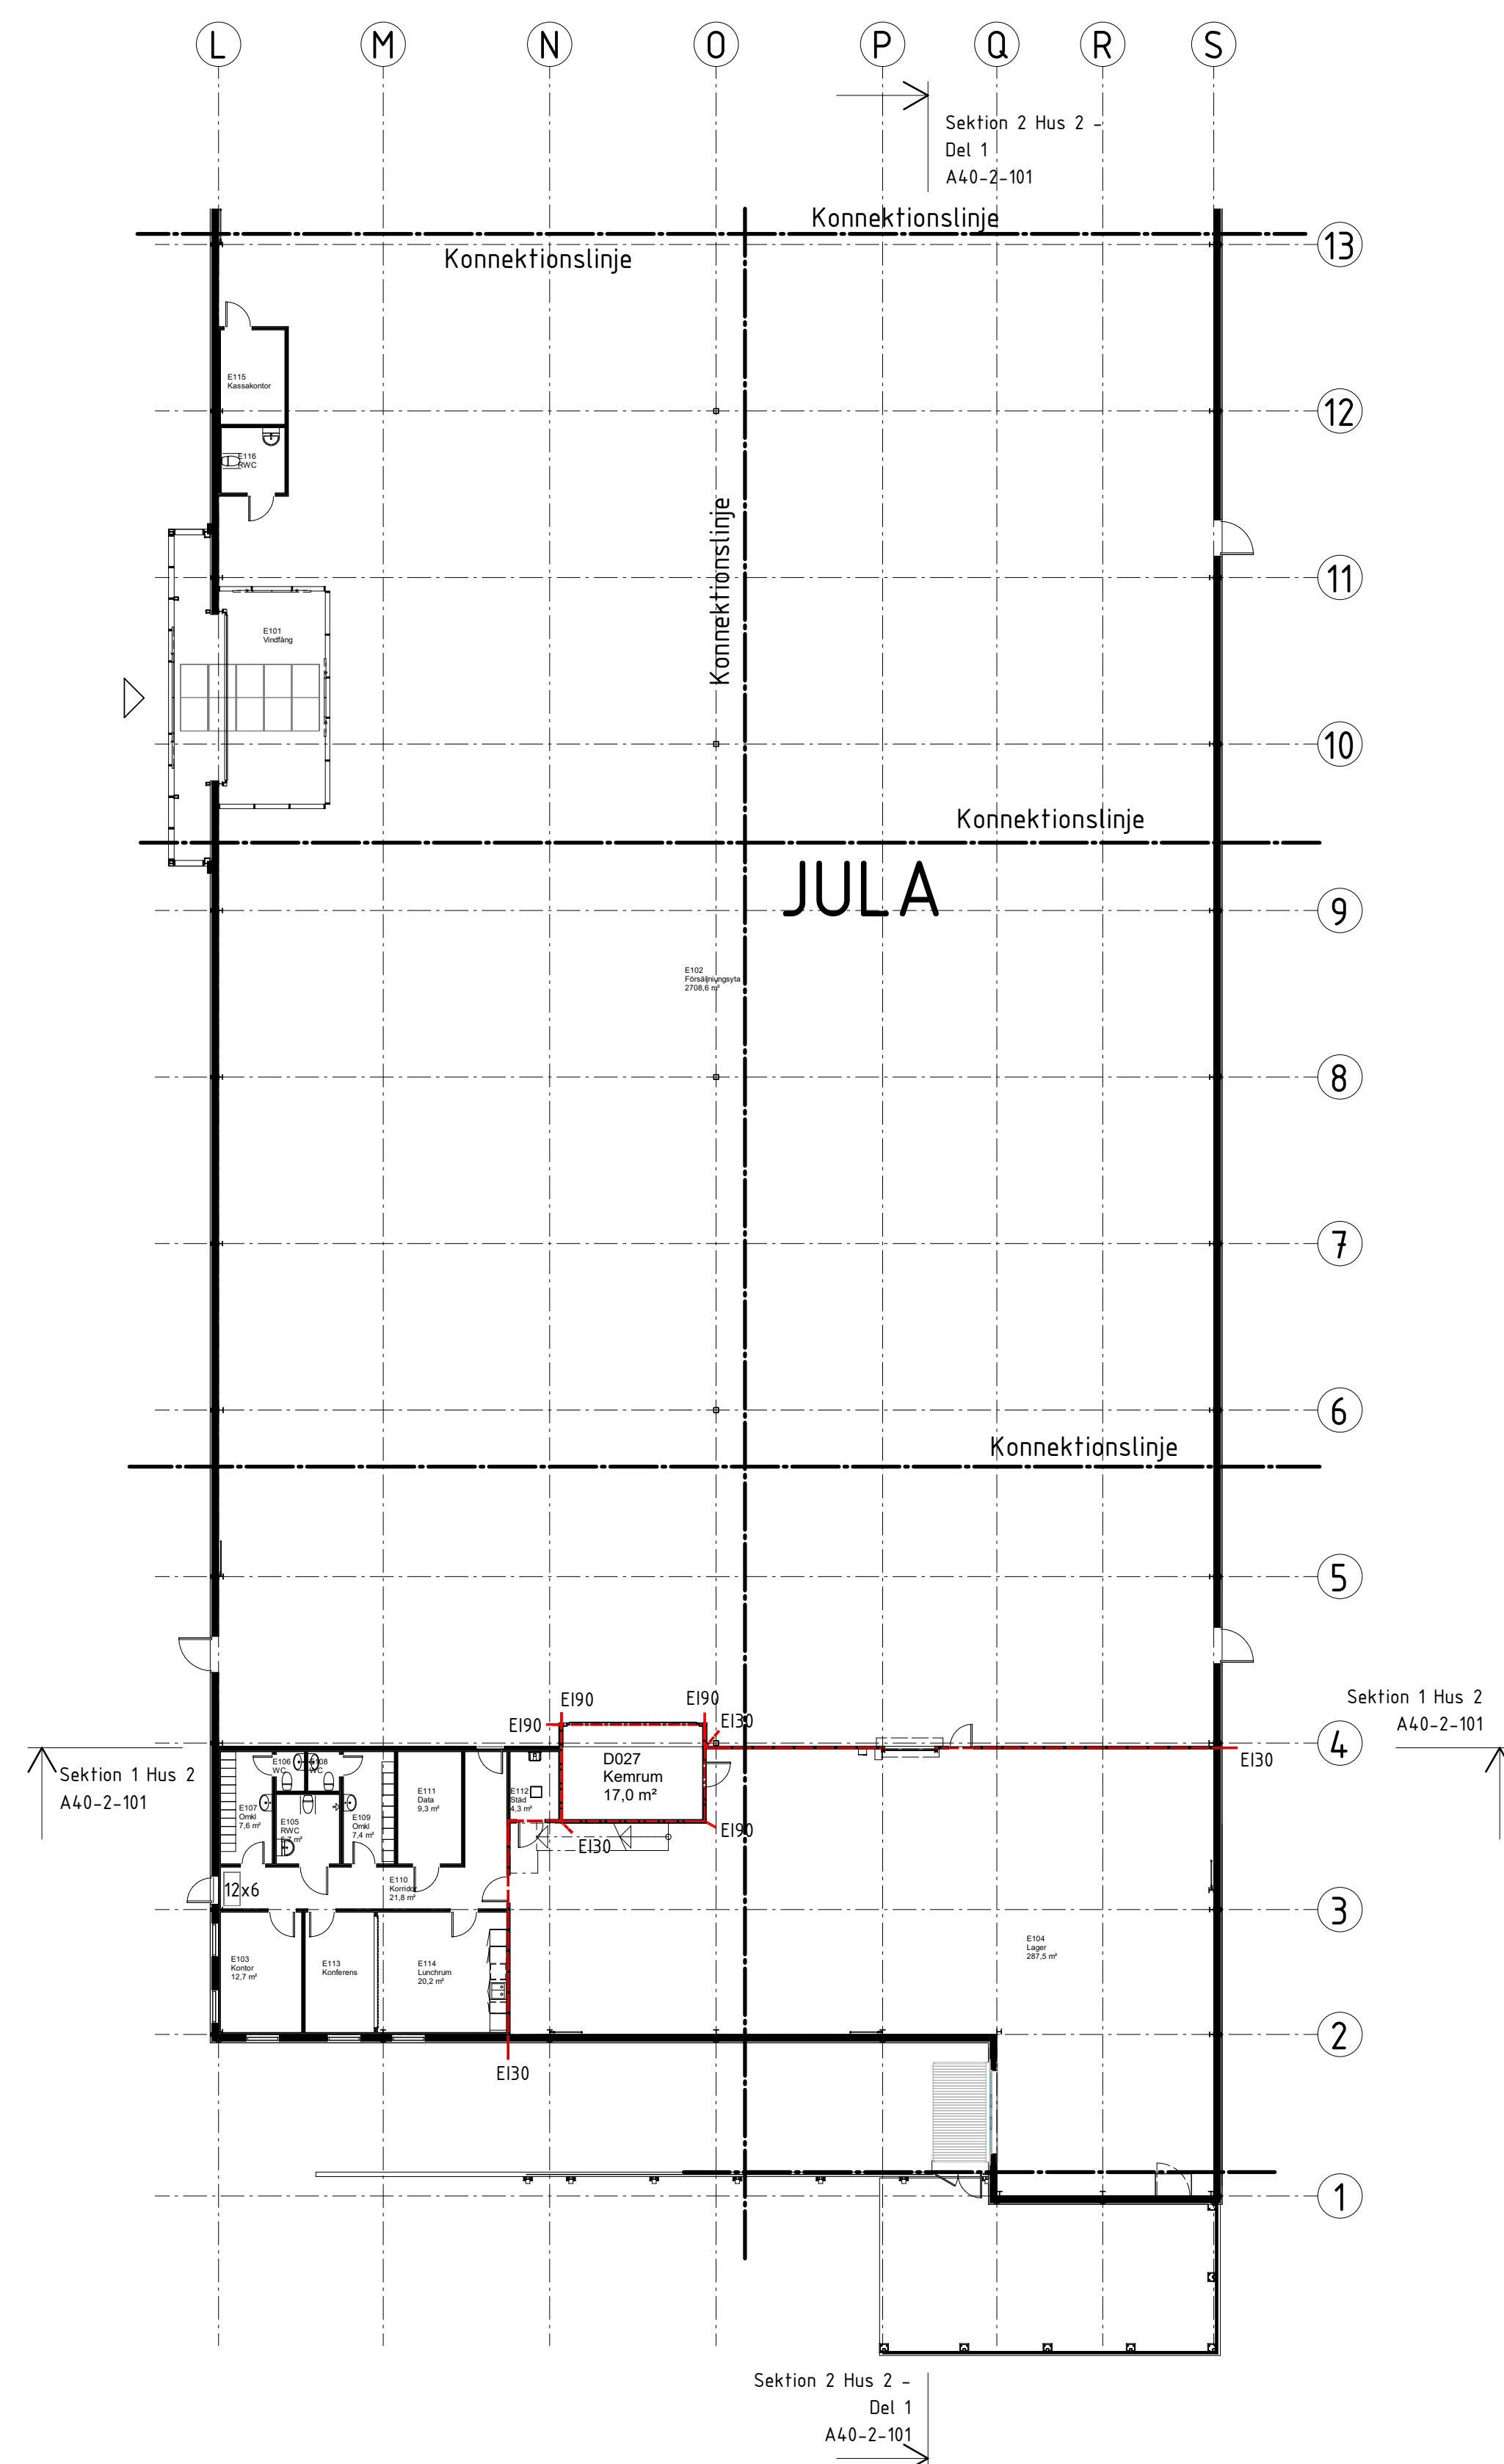

BET	ANDRINGEN AVSER	DATUM	SIGN
Relationshandling			
 LARSSONS BYGG AB			
ASPELIN FAMM			
Hede			
Hede 4:15			
☐	☐		
☐	☐		
UPPGRAG NR 32		RITADKONSTR. AV JM	HANDLÄGGARE JM
DATUM 2020-06-08		ANSVARIG Joacim Larsson	
Nybyggnad Handelslokal Plan 1 - Hus 2			
SÖKTA A1 1:200 A3 1:400		NUMMER A40-1-102	
			BET BET