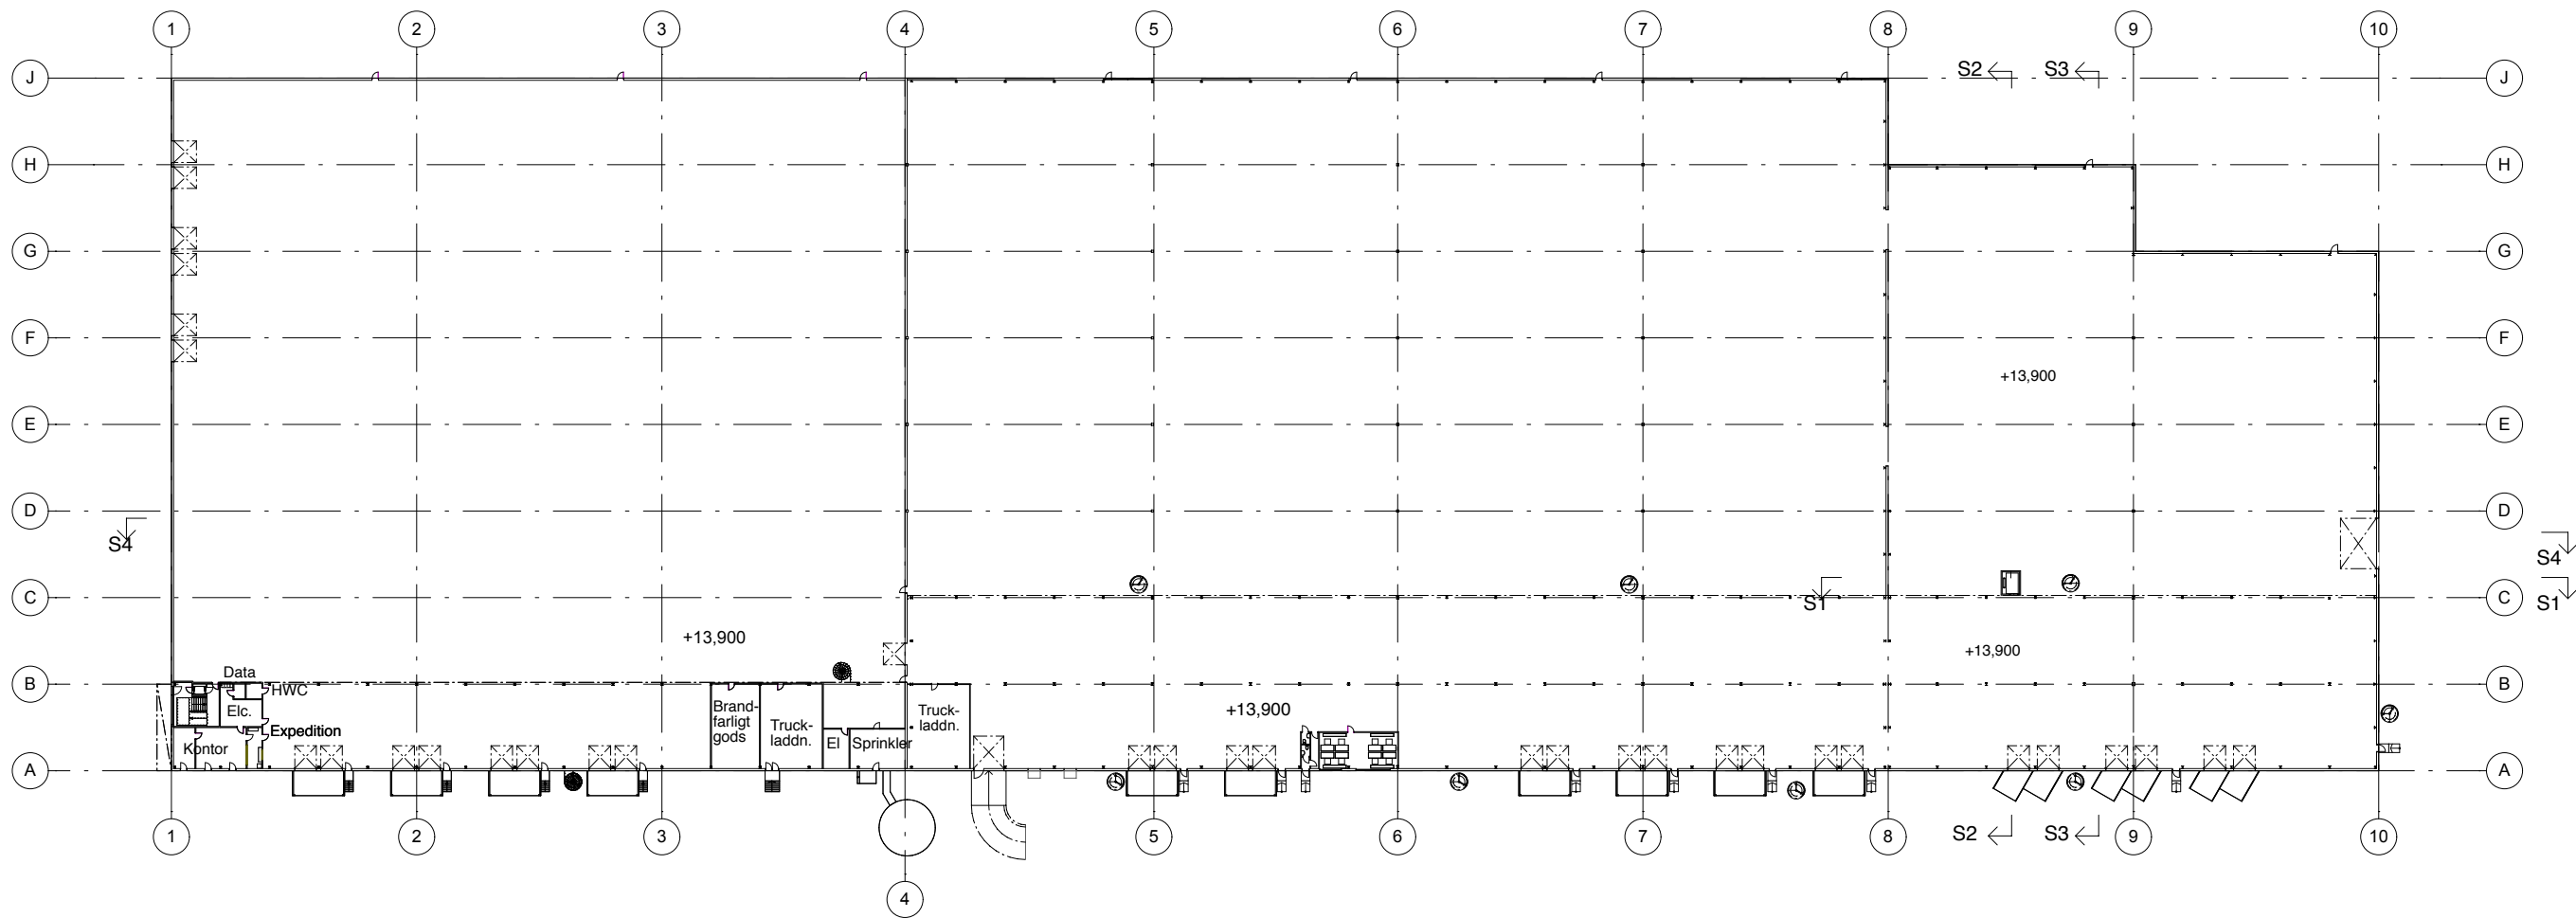


BET	ANT	ÄNDRING AVSER	DATUM	SIGN
RELATIONSHANDLING				
Distributionscentral Herstaberg 2 Kv. Syret 1				
TEA TM		Thomas Eriksson Arkitektler Strängsten 11 SE-114 35 Stockholm	+46 8 5555 1800 Tel +46 8 5555 1899 Fax www.tea.se	
UPPDRAG NR MAT30880		RITAD AV GH/AB/ER	HANDLAGGARE Oscar Jansson	
DATUM 190311		ANSVARIG Oscar Jansson		
Plan 1 Entréplan				
SKALA 1:500 (A3, 50%)		NUMMER A-40.1-001		BET