


C:\Users\Gabriel\8LA Dropbox\Gabriel Wiklund\ARW Temp uppstartsmapp\9901 Nordeuropa lokal\Handlingar\Aktuell Handling\A-40-V-011 relation 20220110.rvt
2022-01-10 12:00:35



PLAN, VÅNING 1 TR.



FÖRKLARINGAR

RITNING I INFORMATIONSSYFTE RITAT EFTER BEFINTLIGA UNDERLAG. AVVIKELSER KAN FÖREKOMMA.

MÅTT OCH EXAKTA UTFORMNINGAR MÅSTE KONTROLLERAS PÅ PLATS.

BRANDELLSGRÄNSER ÄR EJ REDOVISADE

BET	ÄNDRINGEN AVSER	DATUM	SIGN
RELATIONSHANDLING			
Kv. HINDEN 23			
STOCKHOLM			
☒	A BETWEEN THE LINES	tel. 0702-26 00 71	
UPPGORAG NR 99.18	RITAD/KONSTR. AV JR	HANDLÄGGARE J. ROSEN	
DATUM 2022-01-10	ANSVARIG G. WIKLUND		
PLAN, VÅNING 1 TR.			
SKALA A1 1:100 A3 1:200	NUMMER A-40-1-40		BET