

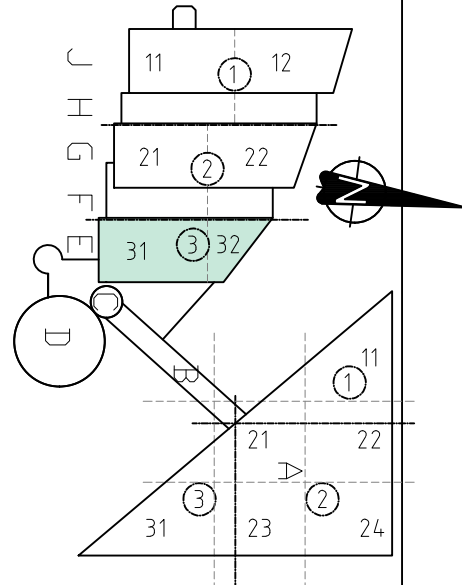


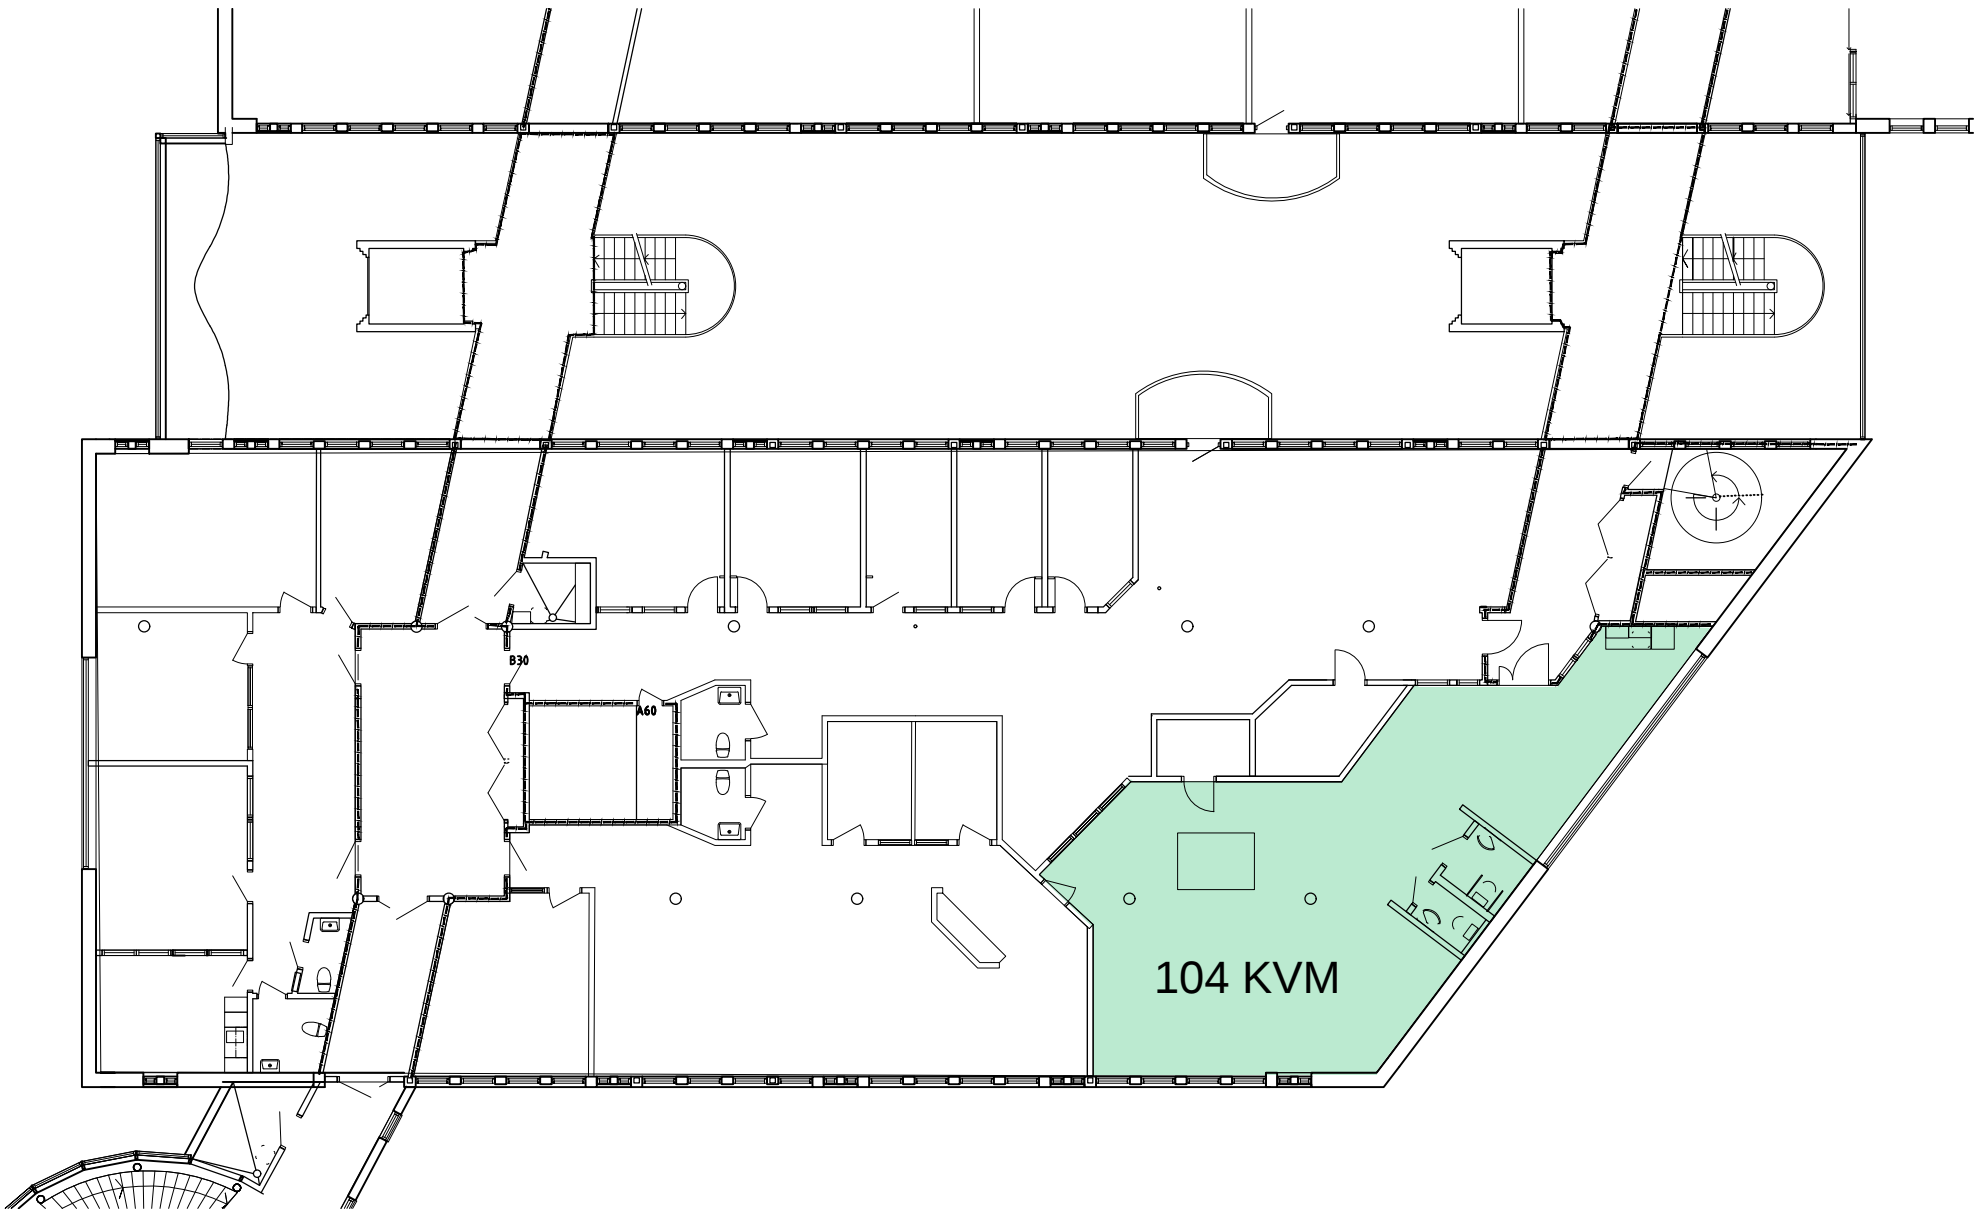

Strandgatan 21 - Arken, Örnsköldsvik – Plan 4 – 104 kvm

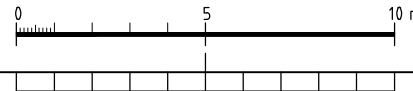

BET	ANT	ÄNDRINGEN AVSER	SIGN	DATUM
RELATIONSHANDLING				
ARKEN				
 ÖVIKS HUSTEKNIK AB HÖRNETTSVÄGEN 59, 892 51 DOMSJÖ TEL. 070-6605450				
UPPGÄV NR 1405		RTAD AV M.S.		HANDELAGARE
DATUM 2017-06-28		ANSVARIG Marie Sidén		
HUS E PLAN 4, DEL 3				
SKALA A1 1:100 A3 1:200		NUMMER A-40.1-E430		BET