


Våning 4, 2tr
1:200

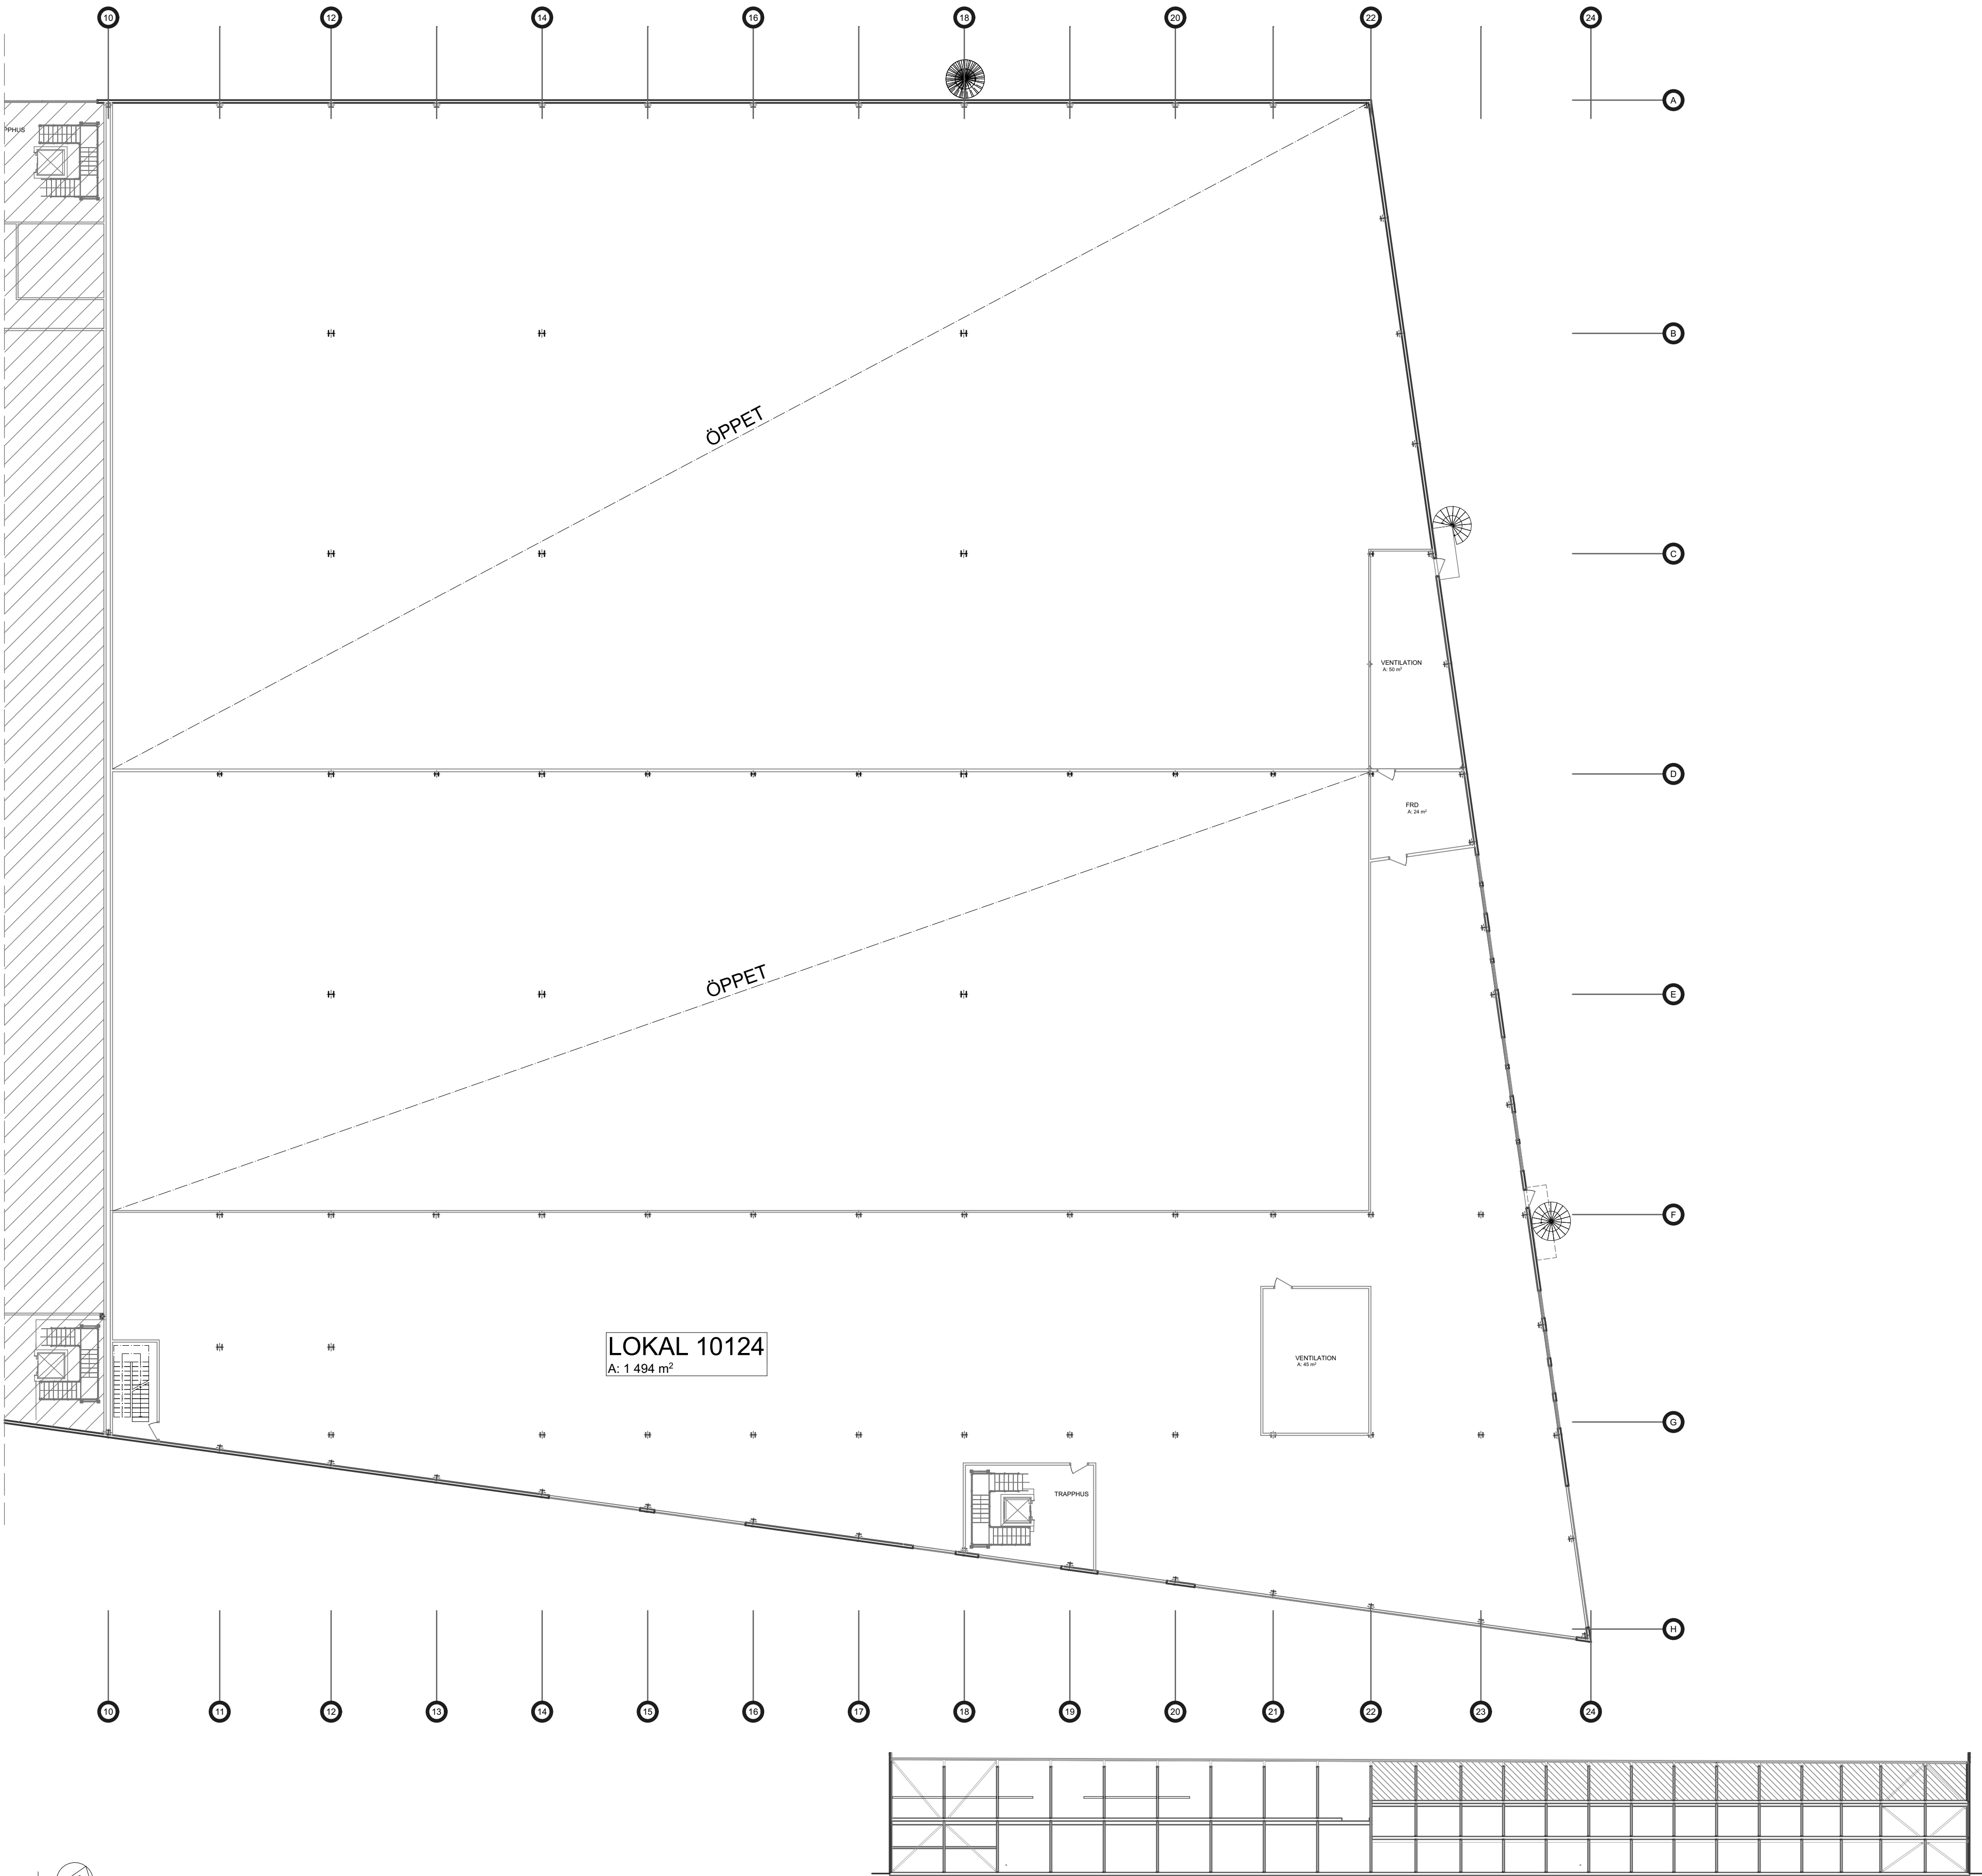

RITNINGAR SKALL, FÖR ATT VARA GÄLLANDE PÅ BYGGARBETSPÅTSEN ELLER FÖR ATT ANVÄNDAS FÖR BESTÄLLNING AV SNICKERIER, INREDNING M.M. VARA FÖRSEDD MED BENÄMNING "BYGGHANDLING".

SAMTLIGA MÅTT KONTROLLERAS PÅ PLATS INNAN TILLVERKNING SKER. ENTREPRENÖREN SKALL FÖRSÄKRA SIG OM ATT HEN ERHÅLLIT DEN SENASTE VERSIONEN AV RITNINGEN INNAN ARBETE PÅBÖRJAS. VID EVENTUELLA OKLARHETER, KONTAKTA ARKITEKTEN.

BET	ANT	ÄNDRING AVSER	DATUM	Sign.
RELATIONSHANDLING				
DANMARK-KUMLA 8:31				
UPPSALA KOMMUN				
NYFOSA				
BYGG- HERRE				
A	VIZ ARKITEKTKONTOR AB			
UPPDRAG NR	RITAD AV		HANDLÄGGARE	
	J. JOHANSSON		A. LINDQVIST	
DATUM	ANSVARIG			
2025-01-15	A. LINDQVIST			
SAMMANSATT, PLANER				
DEL AV VÅNING 4				
SKALA A1 A3	NUMMER			BET
1:200 1:400	A-40.1-042			