
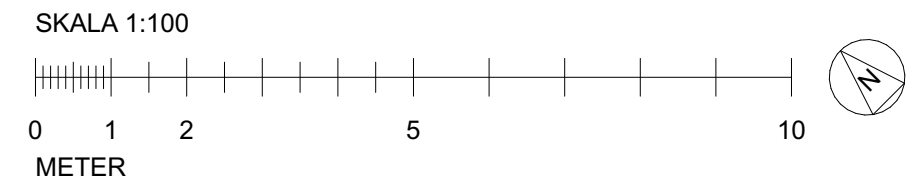


- LOKAL 1
TOTALT 668 m²
- LOKAL 2
TOTALT 223 m²
- LOKAL 4
TOTALT 180,5 m²
- LOKAL 5
TOTALT 113,5 m²

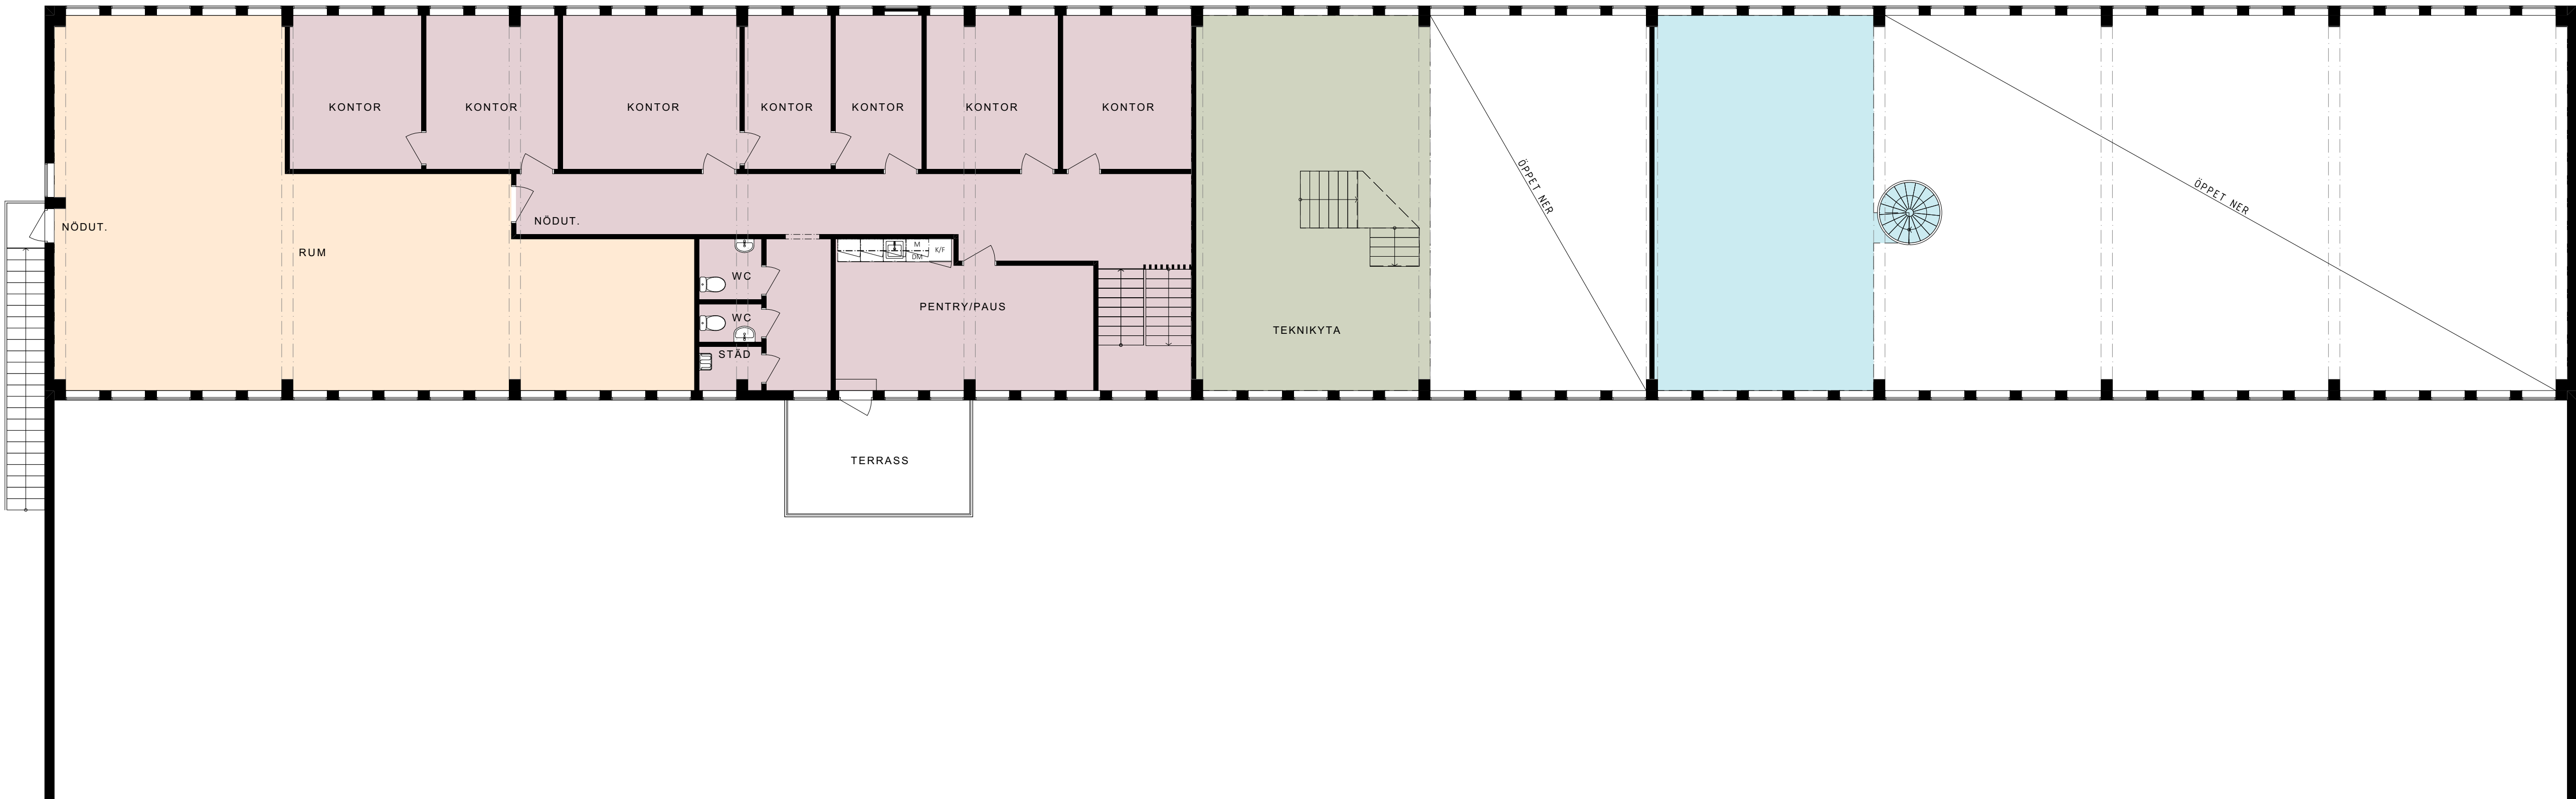

RITNINGAR SKALL, FÖR ATT VARA GÄLLANDE PÅ BYGGARBETSPLETSEN ELLER FÖR ATT ANVÄNDAS FÖR BESTÄLLNING AV SNICKERIER, INREDNING M.M. VARA FÖRSEDD MED BENÄMNING "BYGGHANDLING".

SAMTLIGA MÄTT KONTROLLERAS PÅ PLATS INNAN TILLVERKNING SKER. ENTREPRENÖREN SKALL FÖRSÄKRA SIG OM ATT HEN ERHÅLLIT DEN SENASTE VERSIONEN AV RITNINGEN INNAN ARBETE PÅBÖRJAS. VID EVENTUELLA OKLARHETER, KONTAKTA ARKITEKTEN.

BET	ANT	ÄNDRING AVSER	DATUM	Sign.
RELATIONSHANDLING				
BOLÄNDERNA 21:4 UPPSALA KOMMUN				
NYFOSA				
BYGG- HERR				
A	VIZ ARKITEKTKONTOR AB			
UPPDRAG NR	RITAD AV		HANDLÄGGARE	
	S. KARLSSON		A. LINDQVIST	
DATUM	ANSVARIG			
2024-09-03	A. LINDQVIST			
HUS 4				
LOKALINDELNING				
PLAN 2, 1TR				
SKALA A1 A3 1:100 1:200		NUMMER A-49.1-020		BET