





ORIENTERINGSFIGUR 1:250

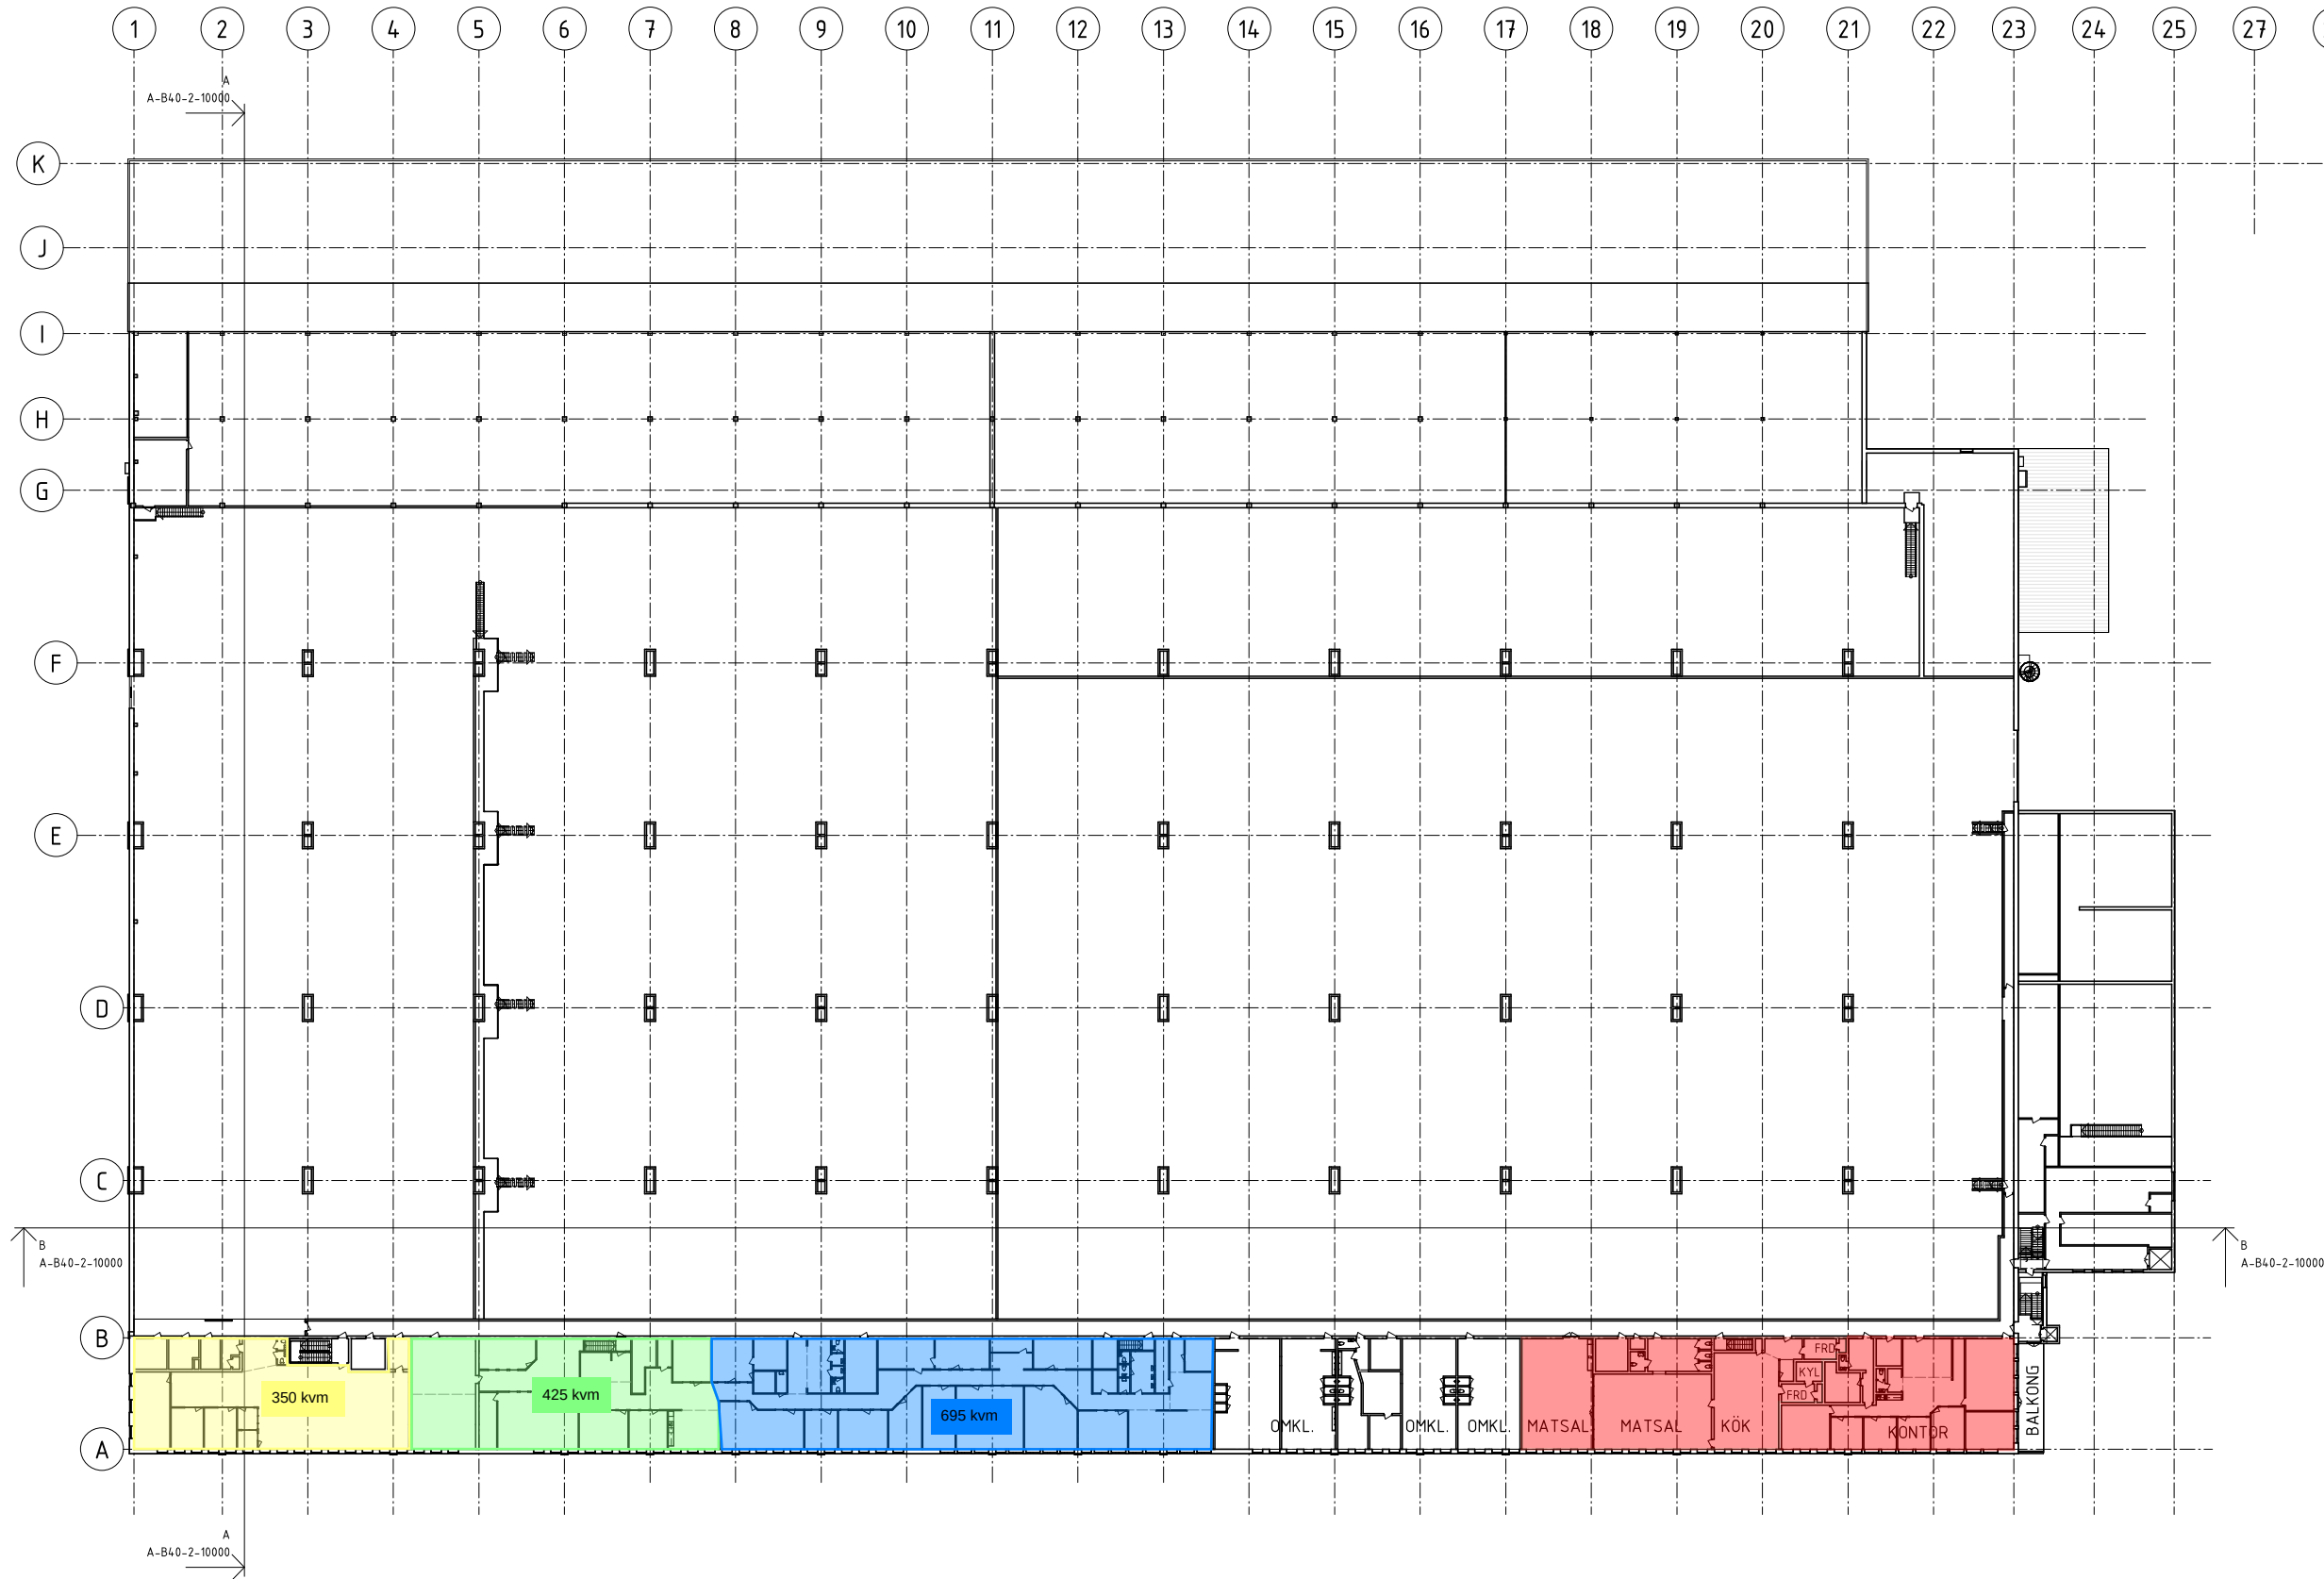

PLAN

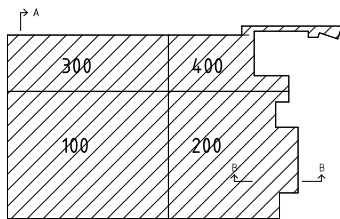

SEKTION A-A

SEKTION B-B

BET	ÄNDRINGEN AVSER	SEGN	DATUM
RELATIONSHANDLING			
BORÅS STAD, NYFOSA RYDAHÖG 1 BEFINTLIGT UTSEENDE			
ARKCON ARKITEKTER Katrinebergsgatan 19 504 39 Borås 033-120 120 post@arkcon.se www.arkcon.se			
LUPPDRAGLJUR	ANSVÄRIG	ANSVÄRIG	HANDLAGGARE
22 160	M.Dahl	L.Carlsson	
DATUM	ANSVÄRIG		
2024.11.01	L.Carlsson		
PLAN 2, ÖVERSIKT			
SKALA	NUMMER	BET	
1:400 (A1) 1:800 (A3)	A-B40-1-20000		