


PLAN ENTRESOL

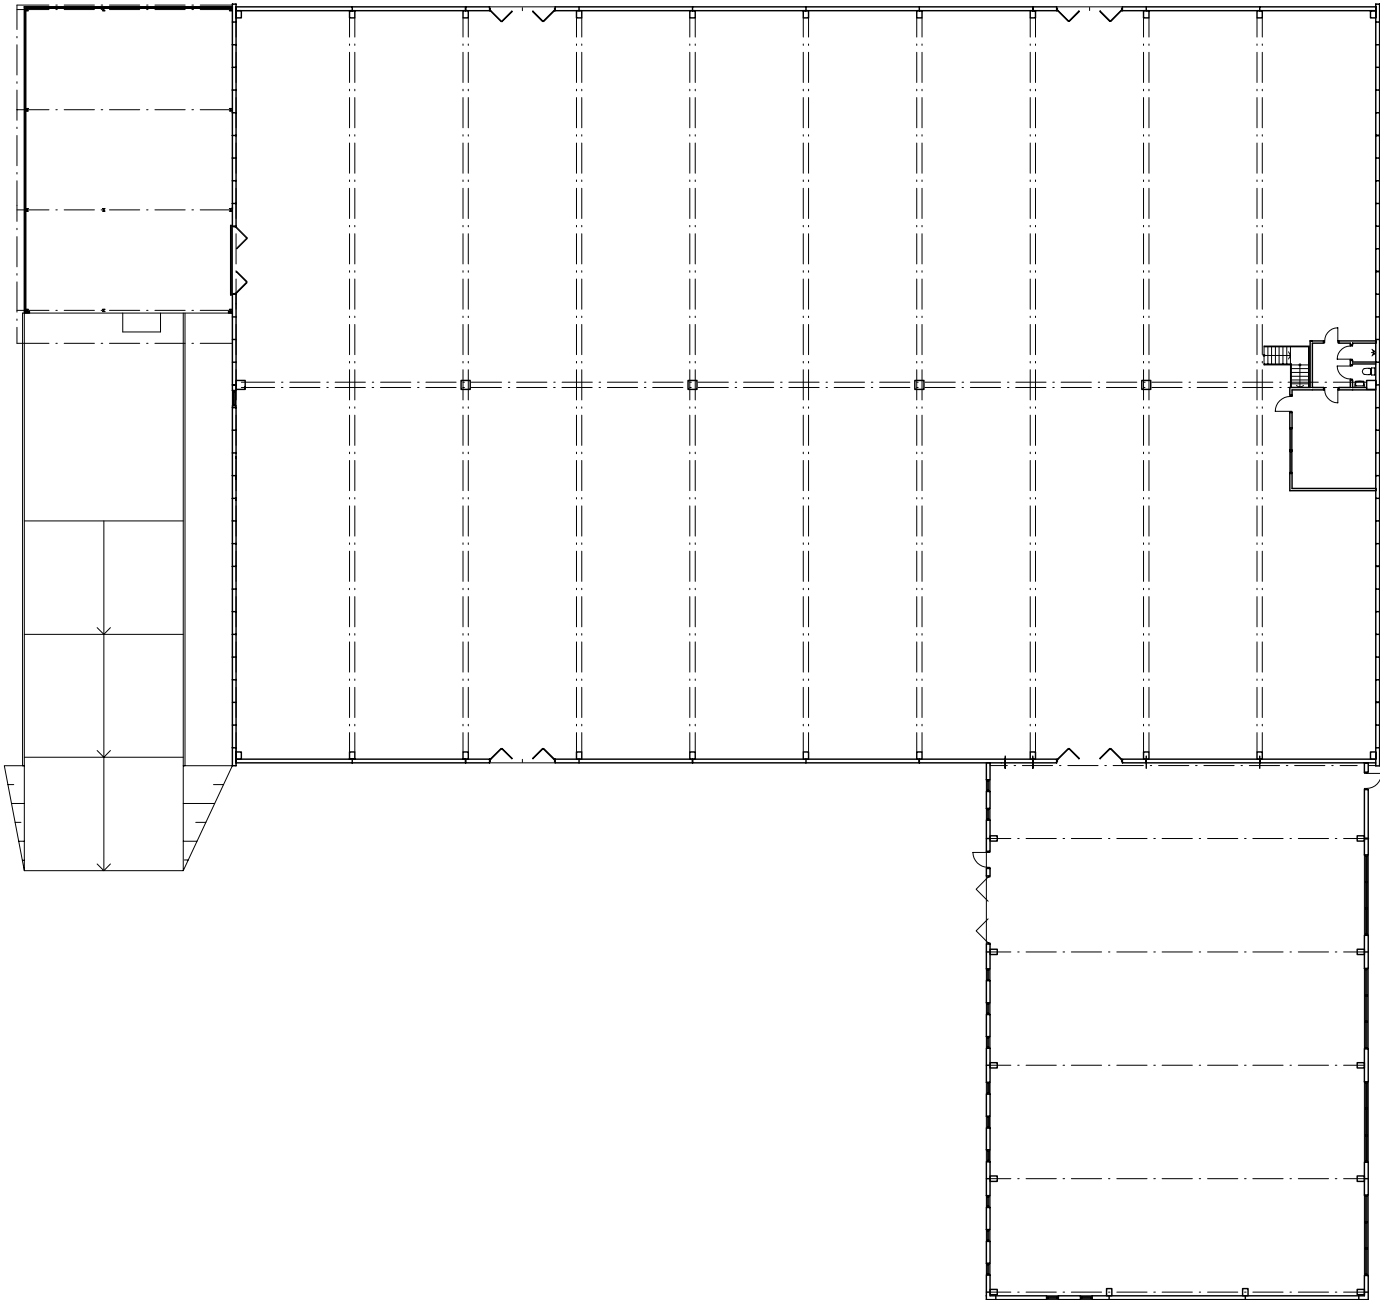

PLAN BOTTENVÅNING

Rev	Ändr	Redogörelse för ändr	Signatur	Datum
-----	------	----------------------	----------	-------

RELATIONSHANDLING

X	A	Prima Arkitekt AB	0370-460 10
K			
V			
W			
E			




Rev. nr	2009-05-05	Projektnummer	
---------	------------	---------------	--

CORALLEN I VÄRNAMO AB
Kv. Rödspåttan 4, Värnamo

Värnamo kommun
Relation
Plan Botteenvåning

Skala	Projektnummer	Redogörelse för	Rev.
1:400	2009-014	A-40.1-100	