


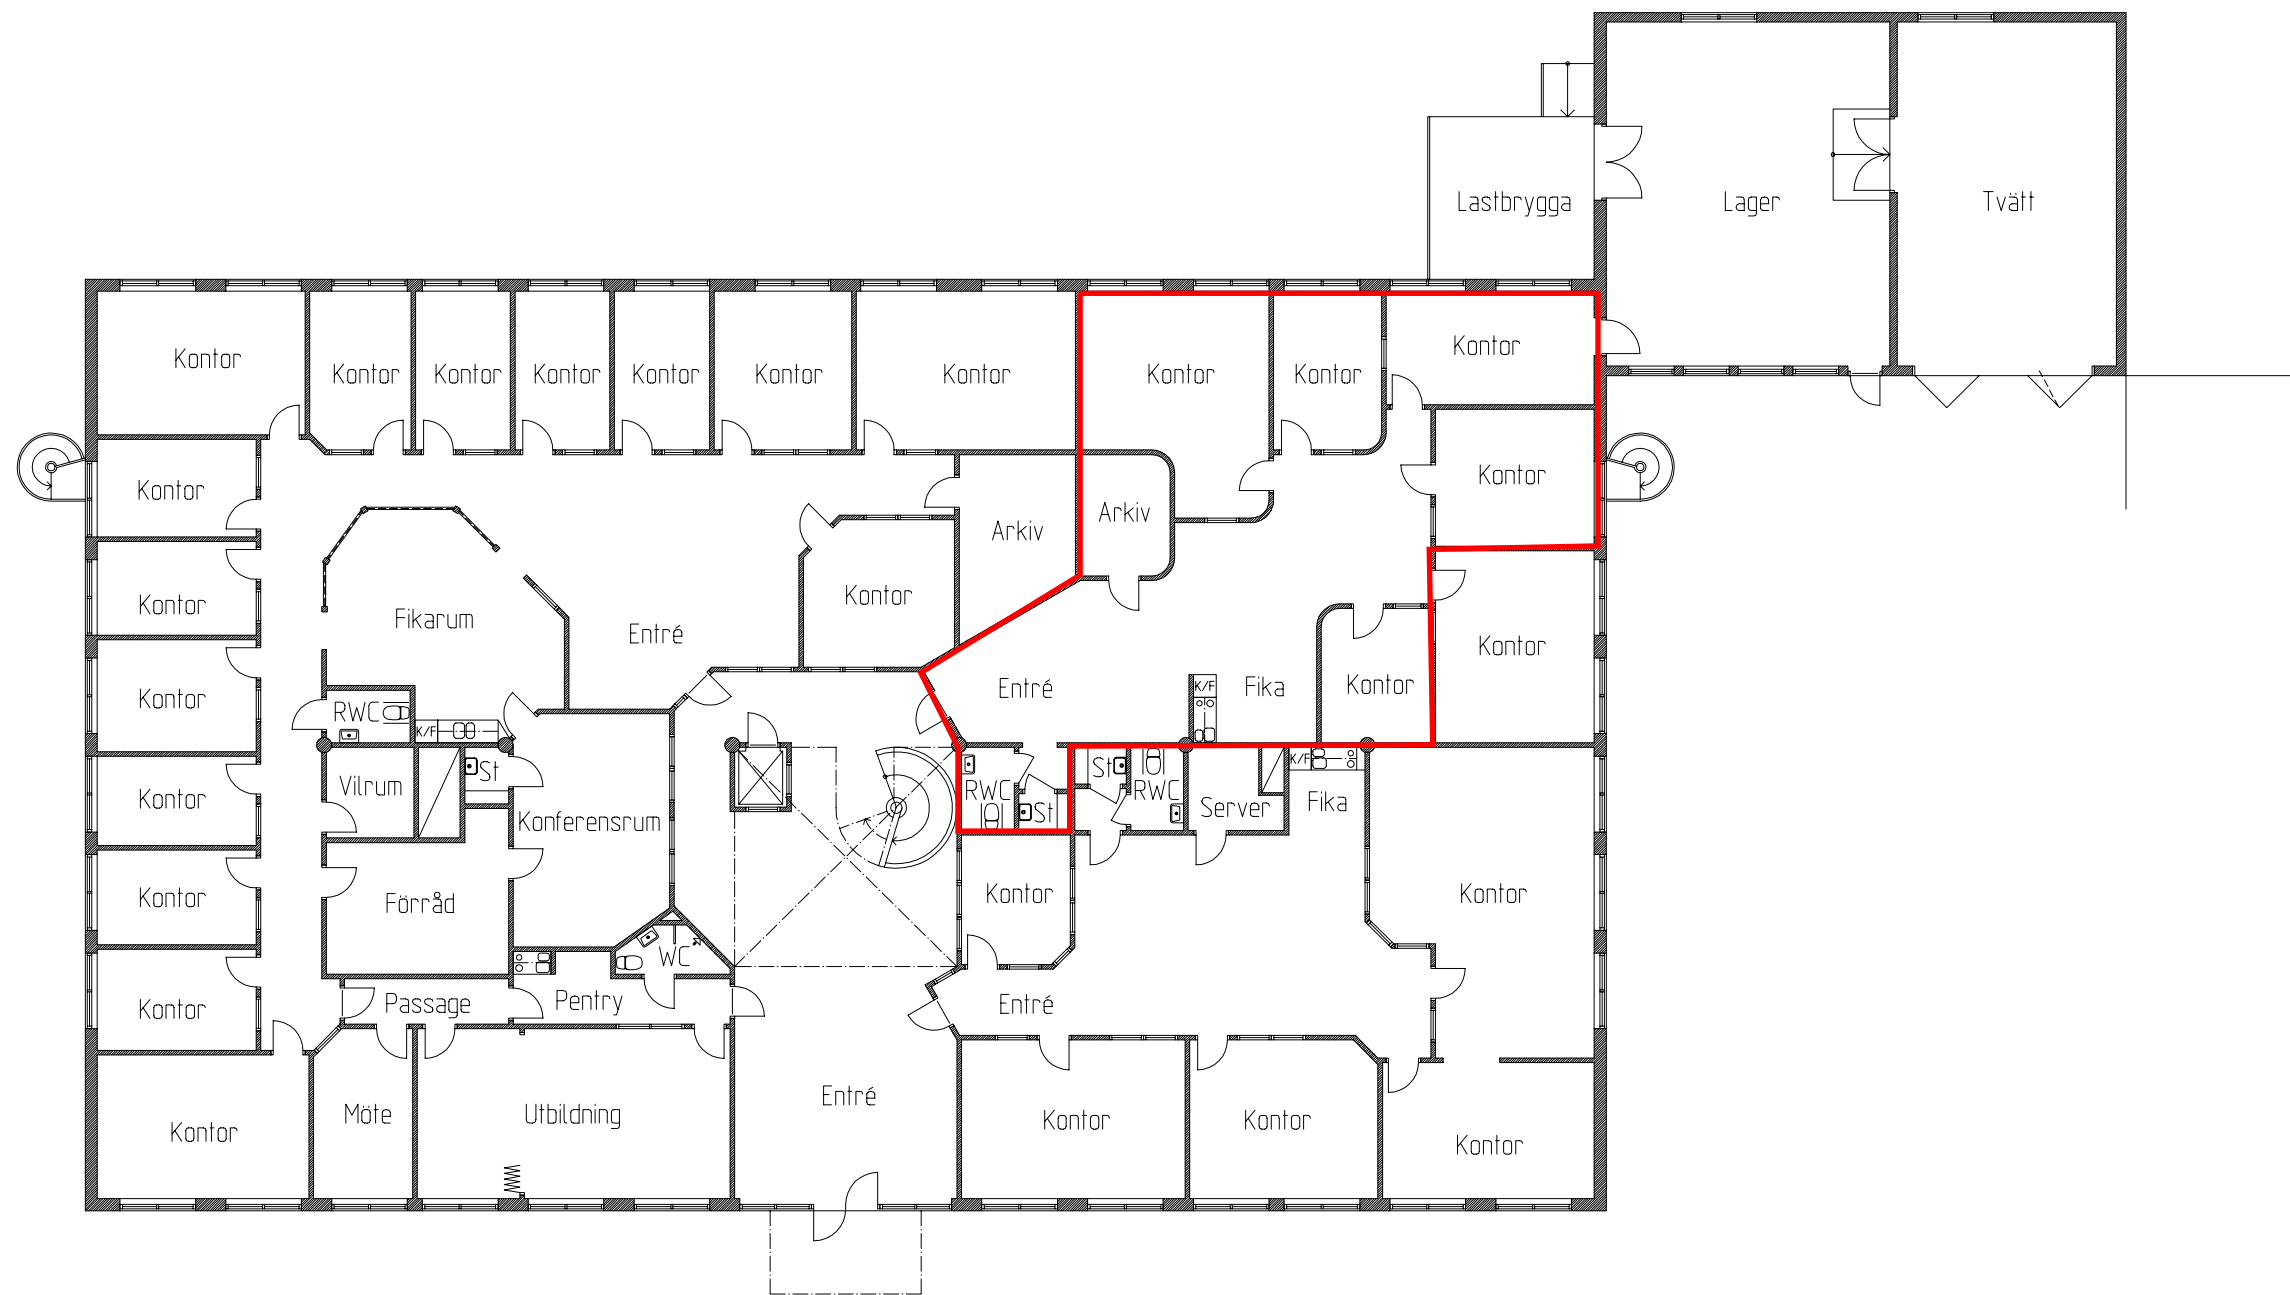

Plan Bottenvåning  
Skala 1:200

|                                                                          |                |                    |             |       |
|--------------------------------------------------------------------------|----------------|--------------------|-------------|-------|
| Rev                                                                      | Antal          | Revideringen avser | Signatur    | Datum |
| RELATIONSHANDLING                                                        |                |                    |             |       |
| X                                                                        | A              | Prima Arkitekt AB  | 0370-460 10 |       |
|                                                                          | K              |                    |             |       |
|                                                                          | V              |                    |             |       |
|                                                                          | W              |                    |             |       |
|                                                                          | E              |                    |             |       |
|                                                                          |                |                    |             |       |
|                                                                          |                |                    |             |       |
| <b>PRIMA<br/>ARKITEKT</b>                                                |                |                    |             |       |
| Rhyngången 10 - 331 30 Värnamo - Tel 0370 - 460 10 - Fax 0370 - 08 14 38 |                |                    |             |       |
| Ritad av                                                                 | Handlaggare av |                    |             |       |
| Datum                                                                    | Projektsvarig  |                    |             |       |
| 2006-05-05                                                               |                |                    |             |       |
| <b>CORALLEN I VÄRNAMO AB</b>                                             |                |                    |             |       |
| Kv. Linden 3, Värnamo                                                    |                |                    |             |       |
| Värnamo kommun                                                           |                |                    |             |       |
| Relation                                                                 |                |                    |             |       |
| Plan Bottenvåning                                                        |                |                    |             |       |
| Skala                                                                    | Projektnummer  | Ritningsnummer     | Rev.        |       |
| 1:200                                                                    | 2006-022       | A-40.1-101         |             |       |