

SKANSKA

Corallen

KV. FLUNDRAN 4
VÄRNAMO

RELATIONSHANDLING

PRIMA ARKITEKT AB

BÖGENSEN JØBSBYRÅN I GNOSJØ

TELEMONTAGE I VÄRNAMO

INNEKLIMAT I VÄRNAMO

JÖCHNICKS RÖR

2007-033

Anders L

2008-06-19

NYBGGNAD AV INDUSTRIHOTELL

Plan Bottenvåning

Värnamo kommun

1:100 (A1)

1:200 (A3)

A-40.1-101


RETN

ART

ÄMBENEN AVSEER

SKALA

DATUM

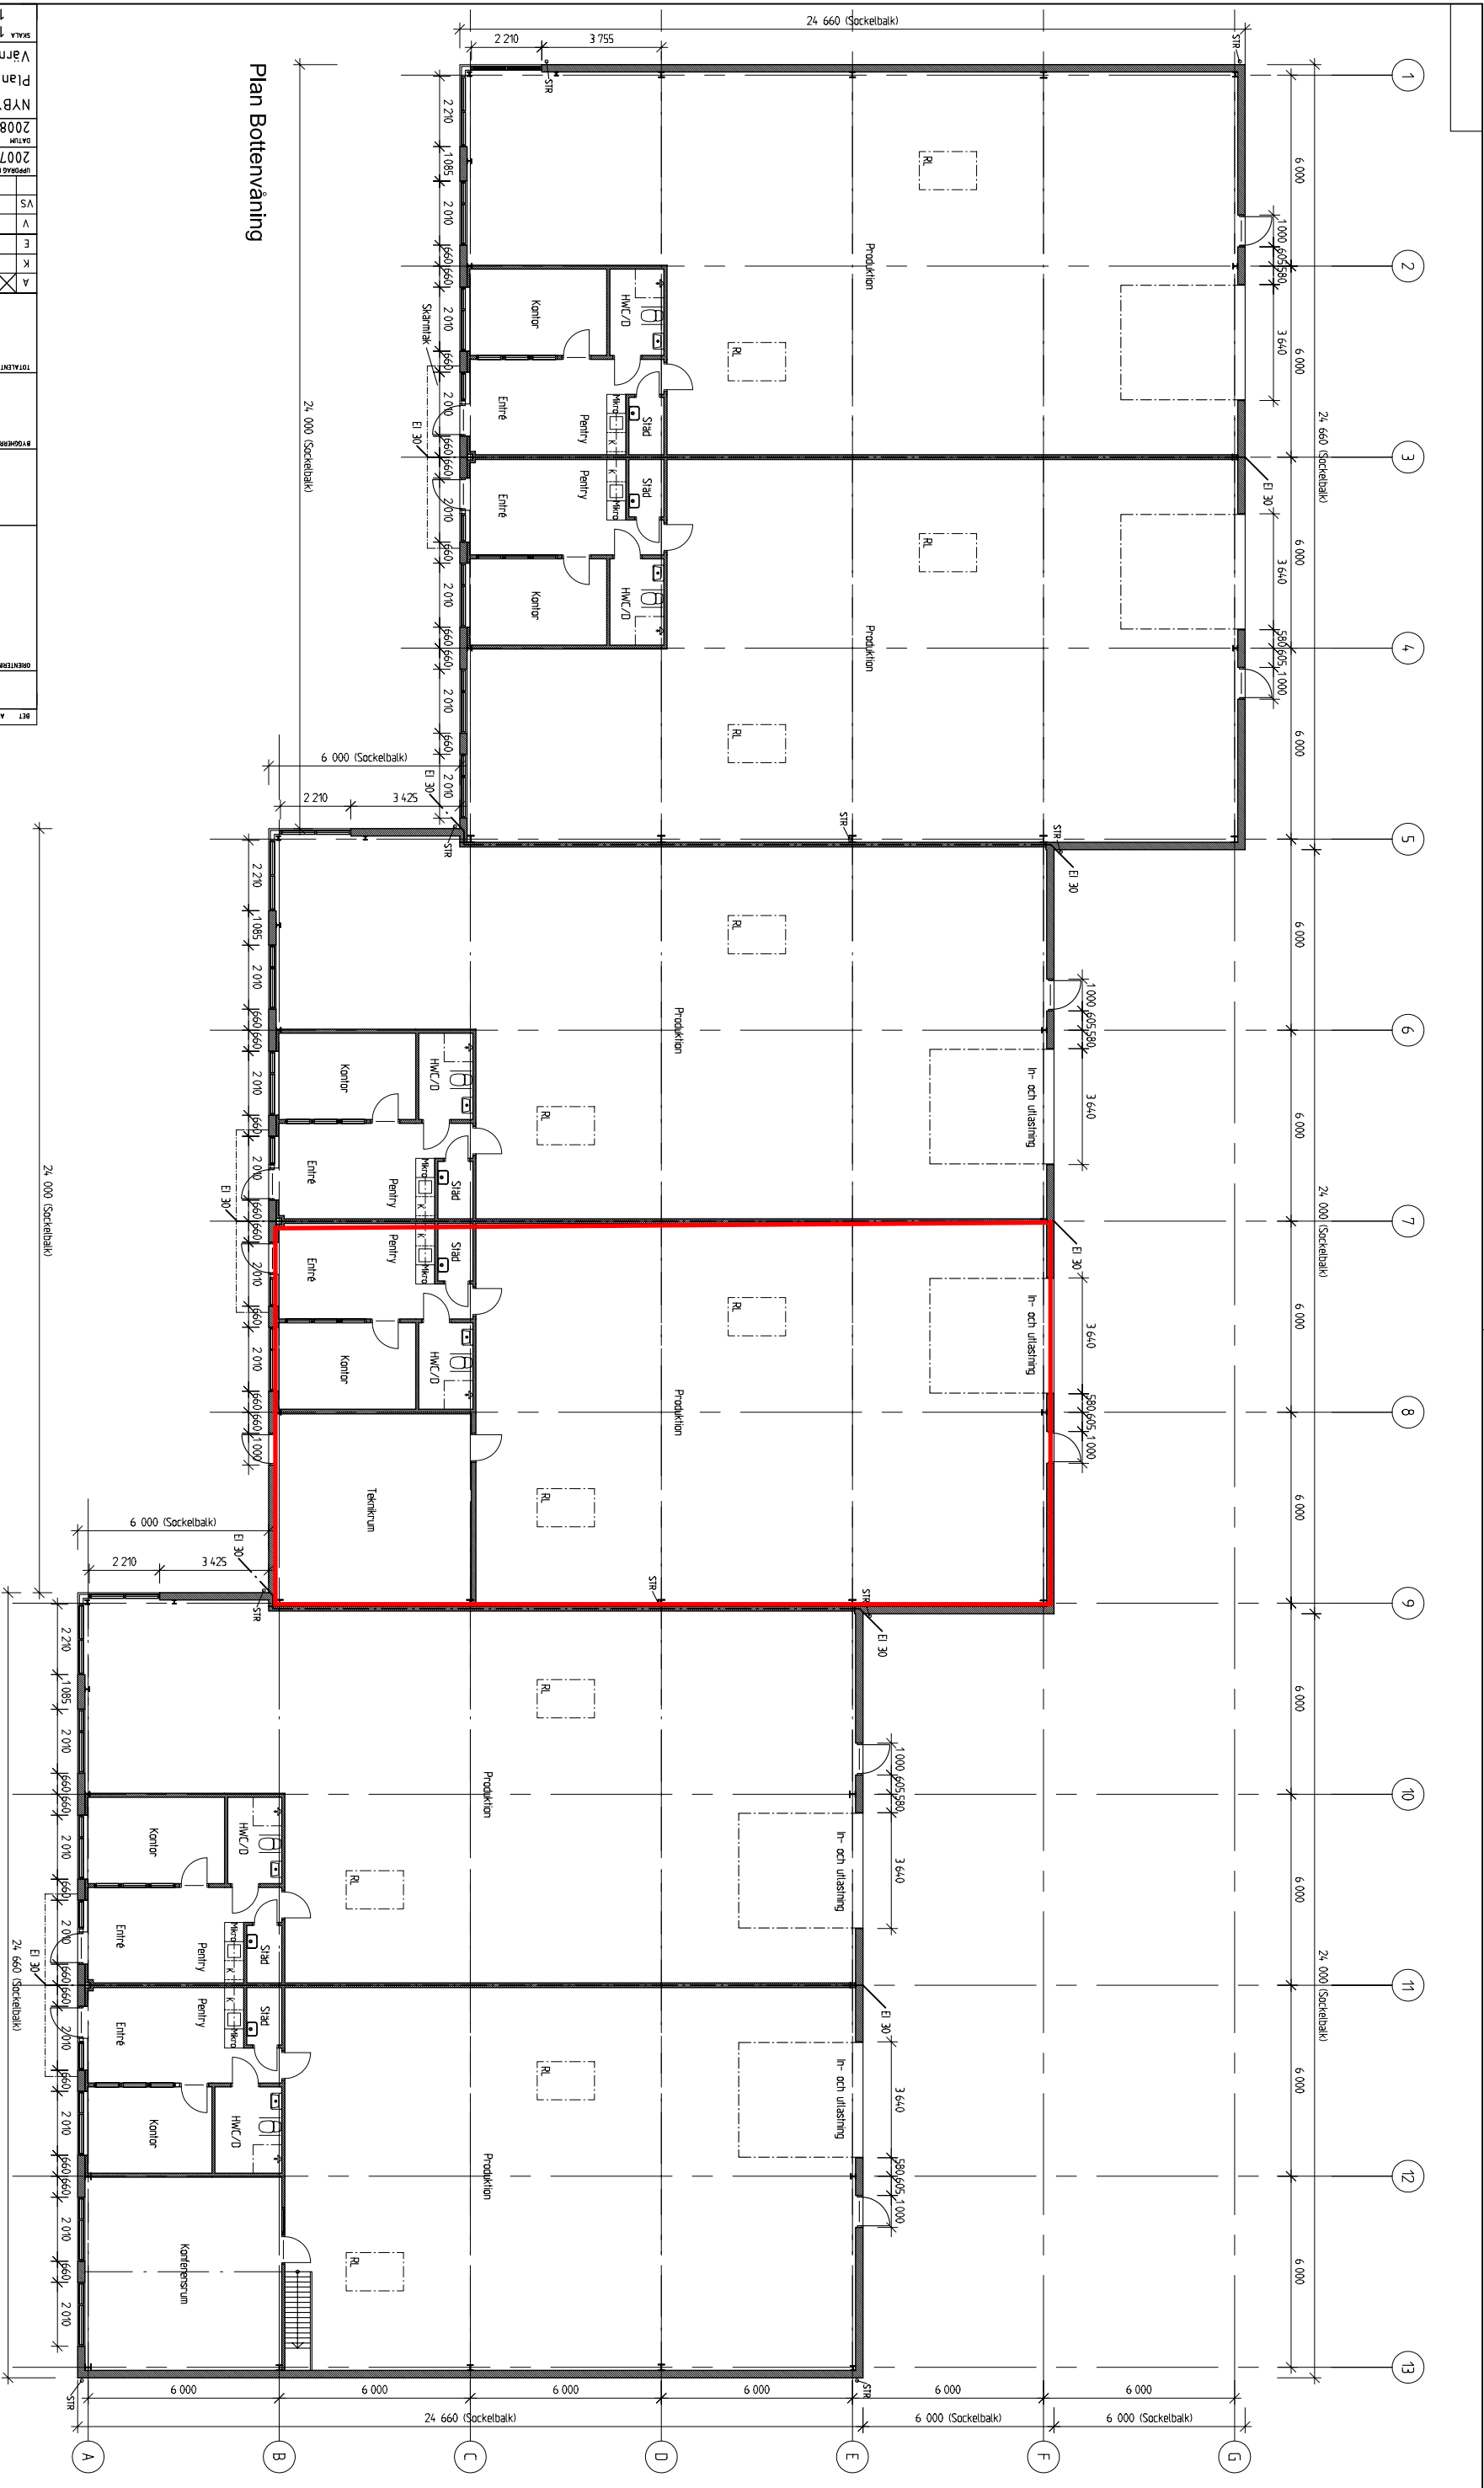

7992260-41104-01
Bilaga 3
Förhryrd yta