



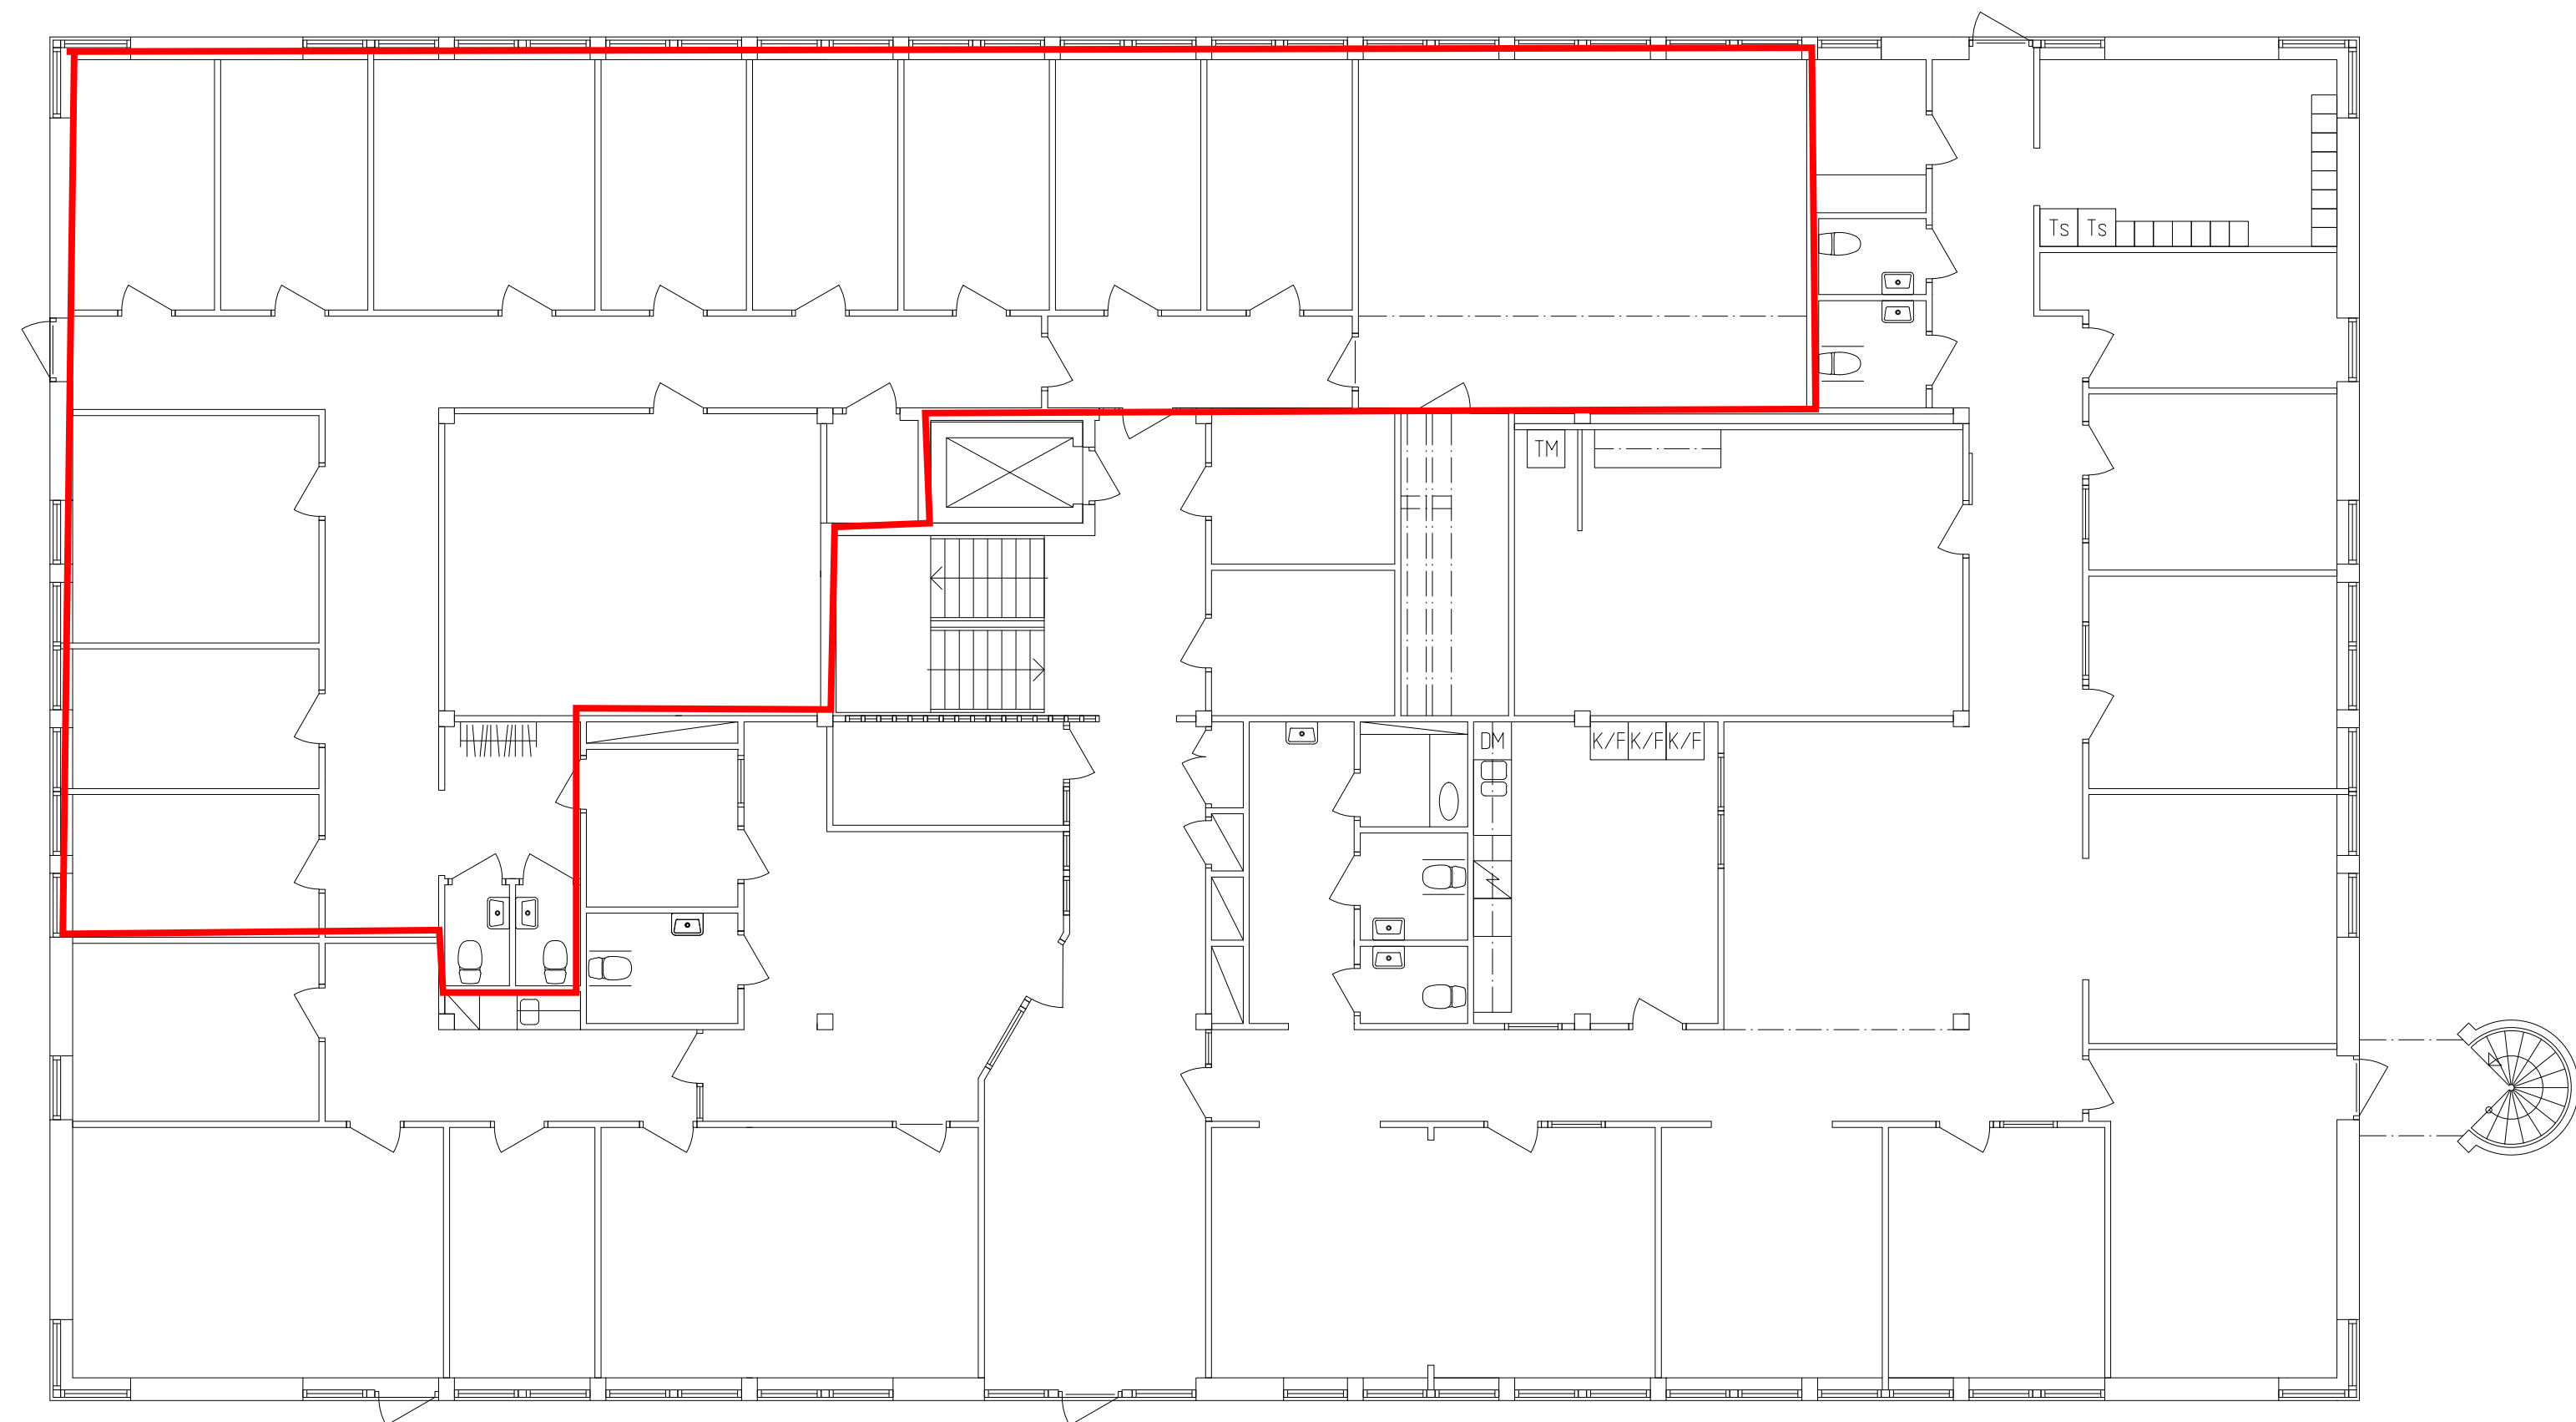

PLAN 1

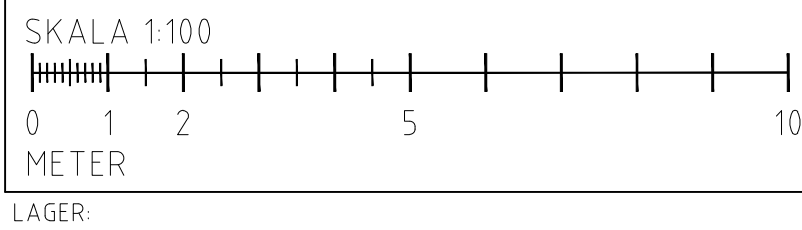

ANVISNINGAR / FÖRESKRIFTER

ALLA MÅTT I mm
SKALMÅTT FÅR INTE TAS PÅ RITNING

BET	ÄNDRINGEN AVSER	DATUM	SIGN
-----	-----------------	-------	------

RELATIONSHANDLING

ORIENTERINGSFIGUR

Mon 13
Värnamo Kommun

Nyfosa i Värnamo Fastigheter AB

bsv arkitekter & ingenjörer ab
www.bsv.se tel: 010-1300 300 info@bsv.se

PROJEKT NR P1L 5530A/9026	HANDLAGGARE JO	RITAD AV JO
DATUM 2021-08-10	ANSVARIG	

Relationshandling
Mon 13, Värnamo Kommun
Plan 1
Plannritning

SKALA A1 1:100 A3 1:200	NUMMER A-40-1-100	BET
-------------------------------	----------------------	-----