


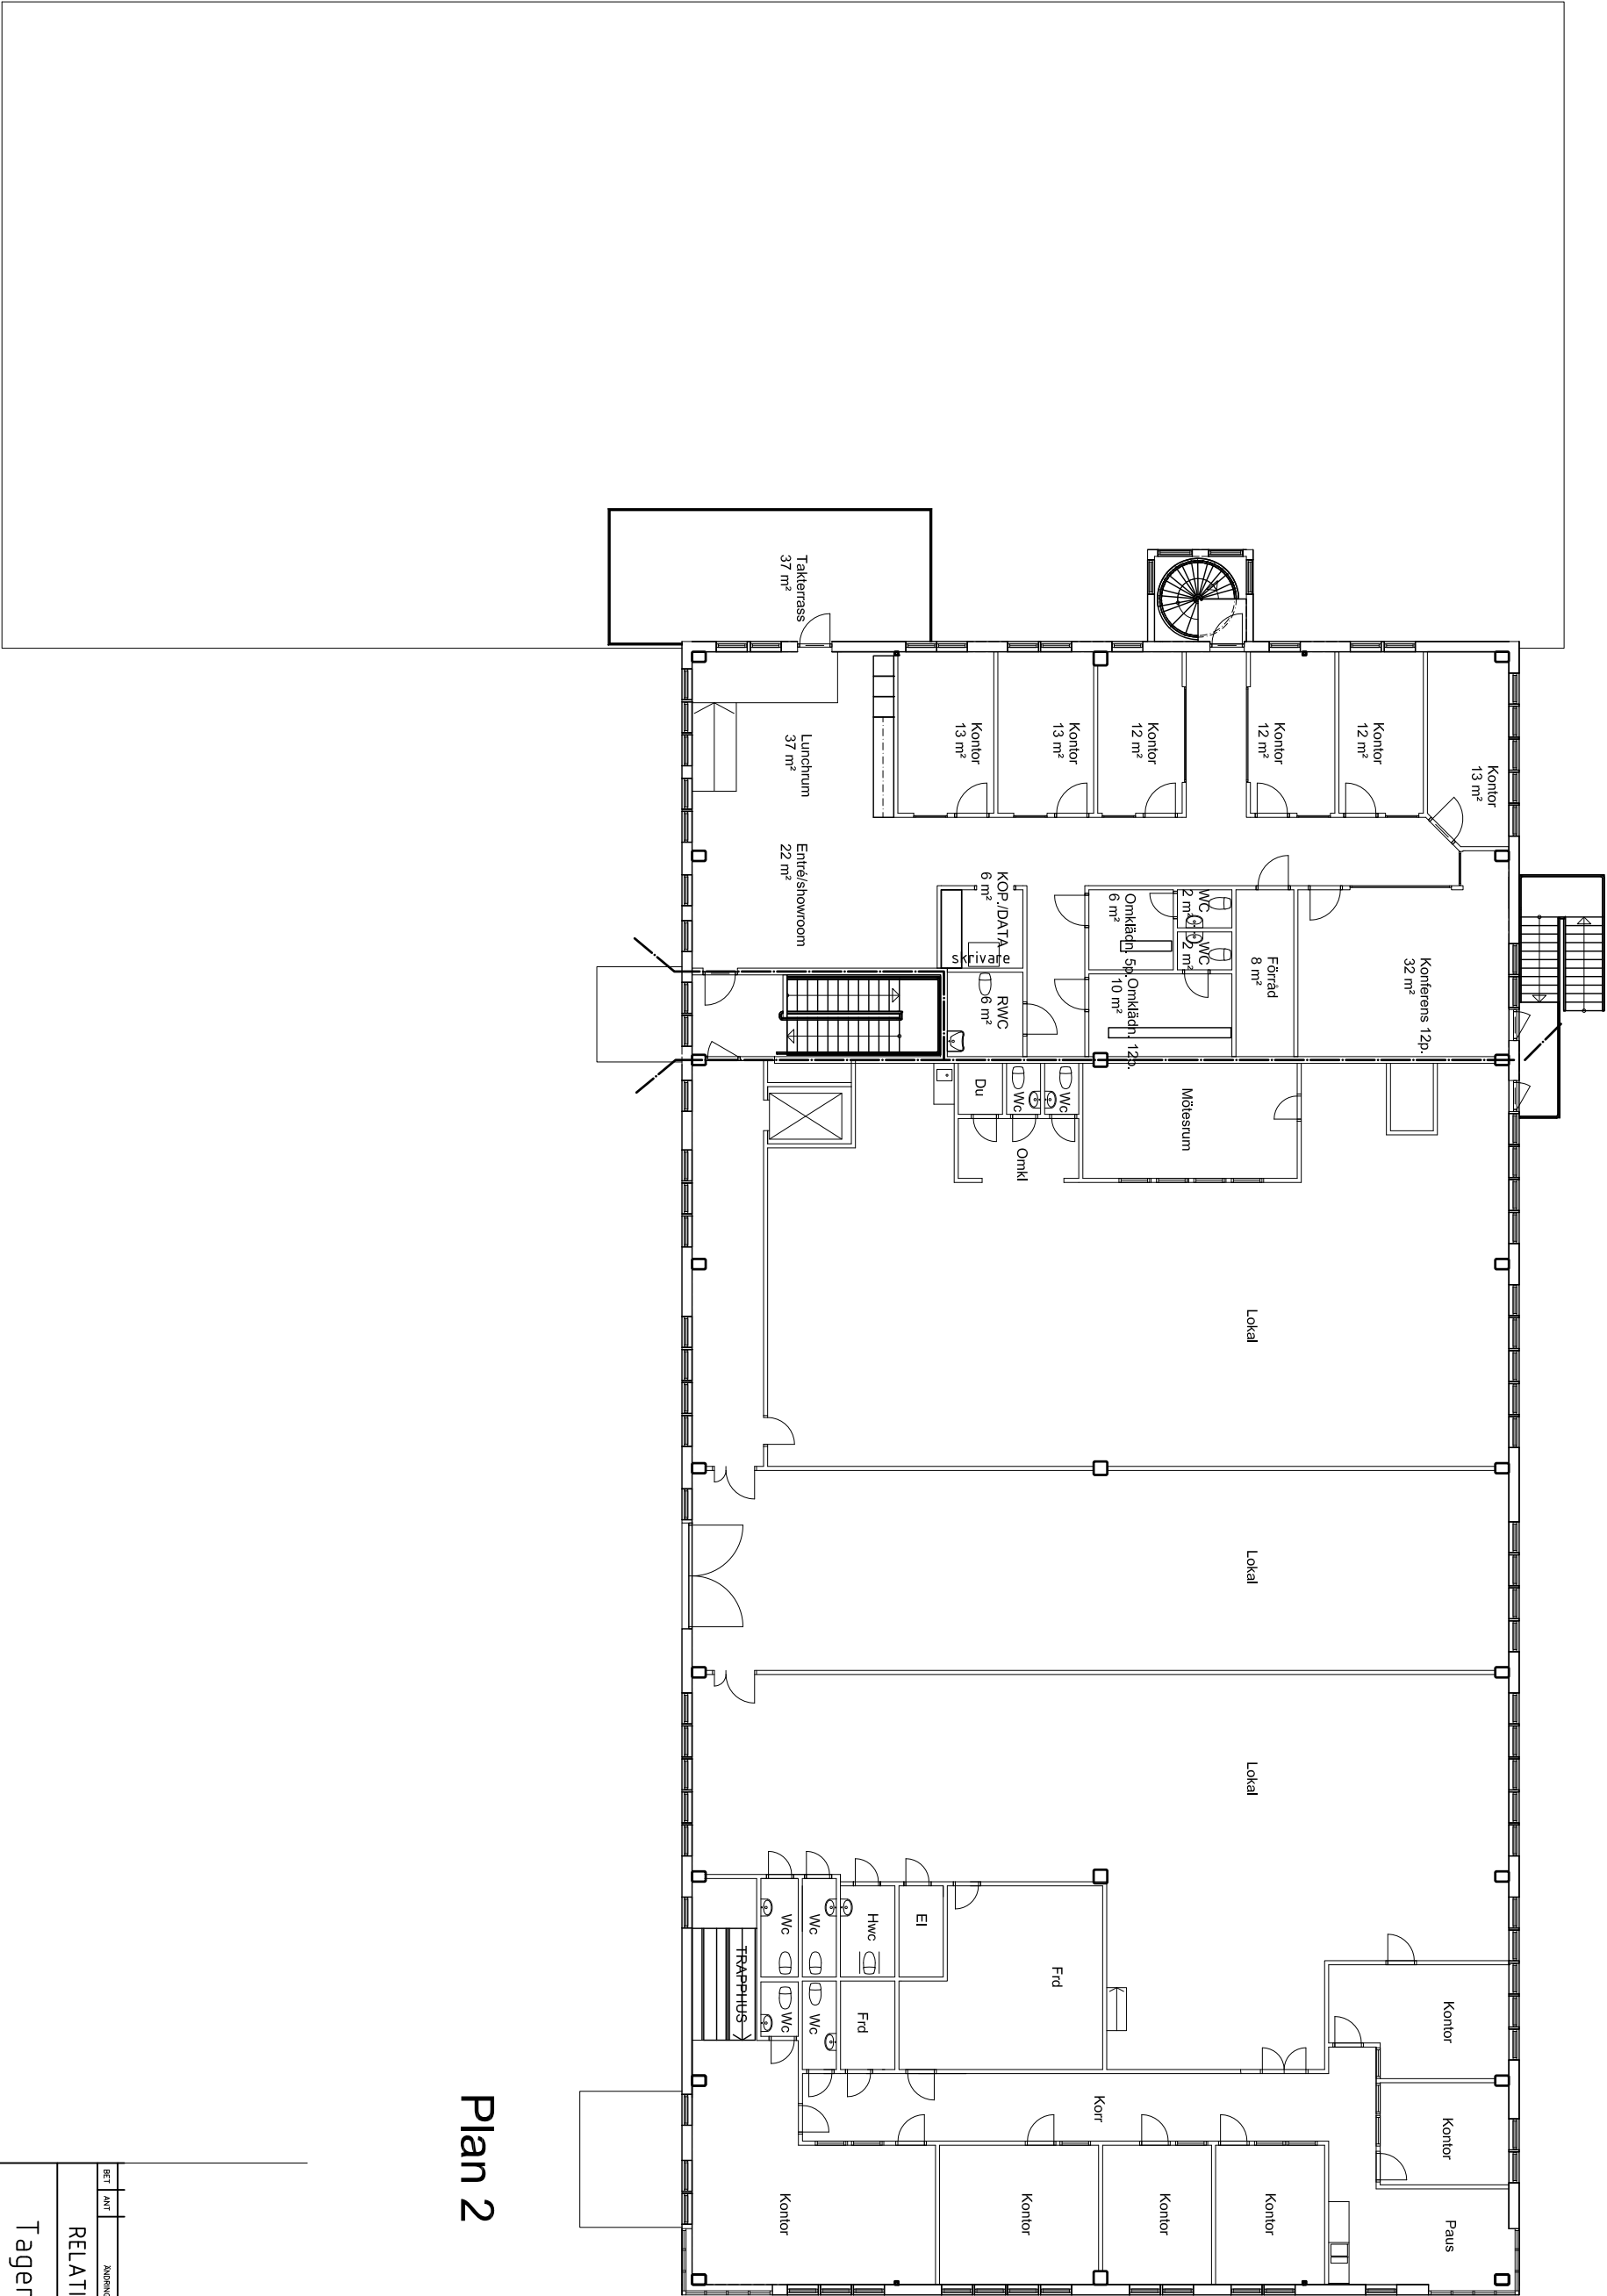

Plan 2

BET	ANT	ANORDNINGEN AVSEER	SÖN	DATUM					
RELATIONSHANDLING									
Tagenevägen 68									
0704 - 00 71 00									
ARKITEKTHILEN AB									
UPPDRAG NR	RITAD AV	HANDLAGSARE							
DATUM	ANSVÄRG								
2020 1021	HANS KIHLEN								
KÄRRA 77:4									
GÖTEBORGS KOMMUN									
SKALA 1:100 (A1)	NUMMER			BET					
1:200 (A3)	A 30:02								