



Plan 2



2023-09-21

BET	ÄNDRINGEN AVSER	DATUM	SIGN
Relationshandling			
 LARSSONS BYGG AB			
STIGAMO			
STÖDSTORP 2:13			
✗ A	YLAB	tel. 036-800 87	
UPPRAG NR	RITAD/KONSTR. AV	HANDLÄGGARE	
261	JA	JA	
DATUM	ANSVARIG		
Nybyggnation av Kontor / Lager			
Plan 2			
SKALA	NUMMER	BET	
A 1:400	A-40-1-201		
A 1:800			

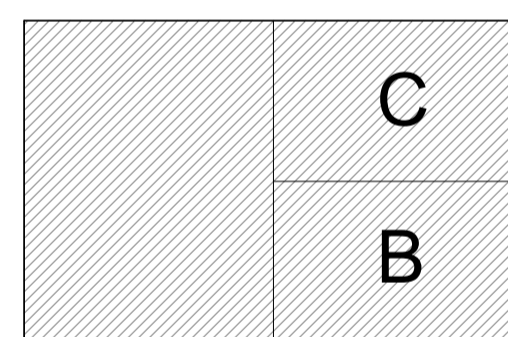