


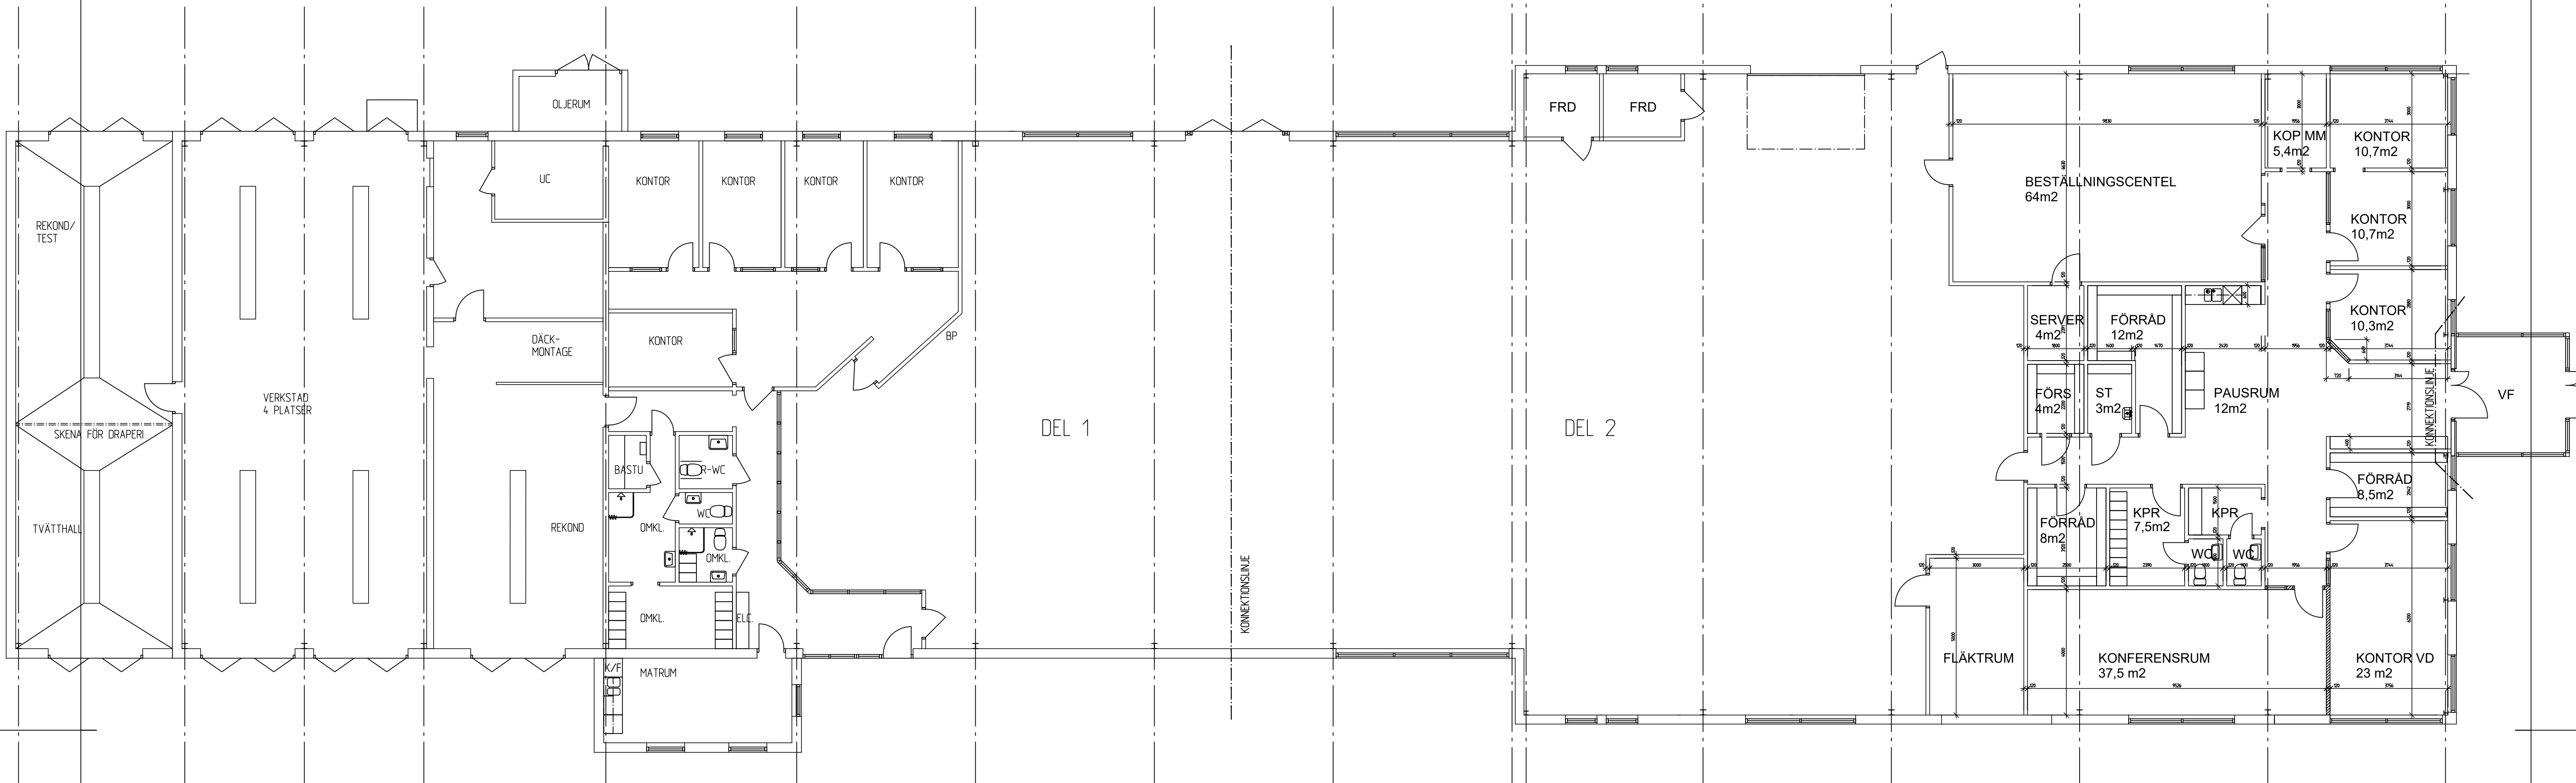

RELATIONSHANDLING 190610

BTC

ByggTec Consulting AB

Mistelgatan 16, 722 25 Västerås E-post: helmut@byggtec.se
Hemsida: www byggtec.se

Tel: 070-371 29 70

HELMUT PETERLE

FRILEDNINGEN 17, VÄSTERÅS
TAXI VÄSTERÅS

BOTTENPLAN DEL 1 OCH DEL 2

SKALA
A1= 1:50
A3= 1:100

RITNINGSGRUPP

A1:03

BET.